





Samþykkt þann

03 MAY 2010

Byggingaráætlunir og teikningar
F.h. Hrölfur S. Gunnlaugsson

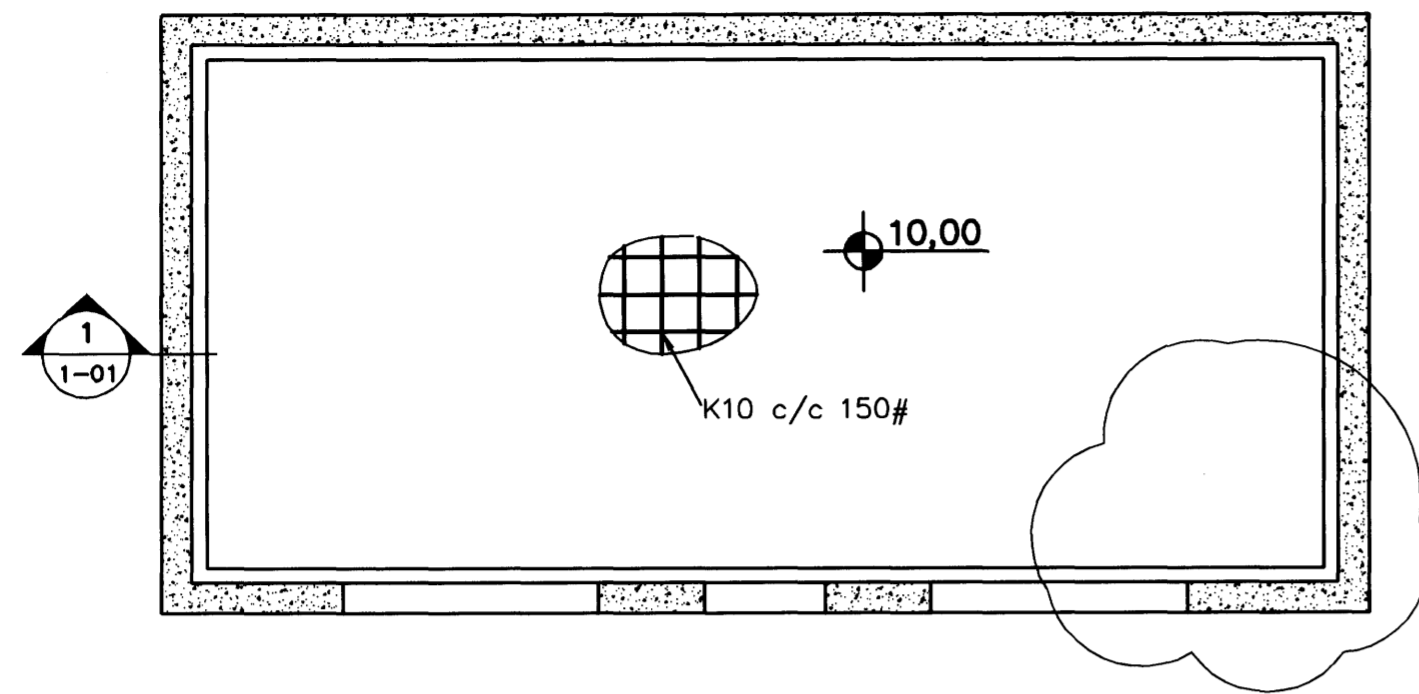

Ný botnplata, Grunnmynd, 1:50

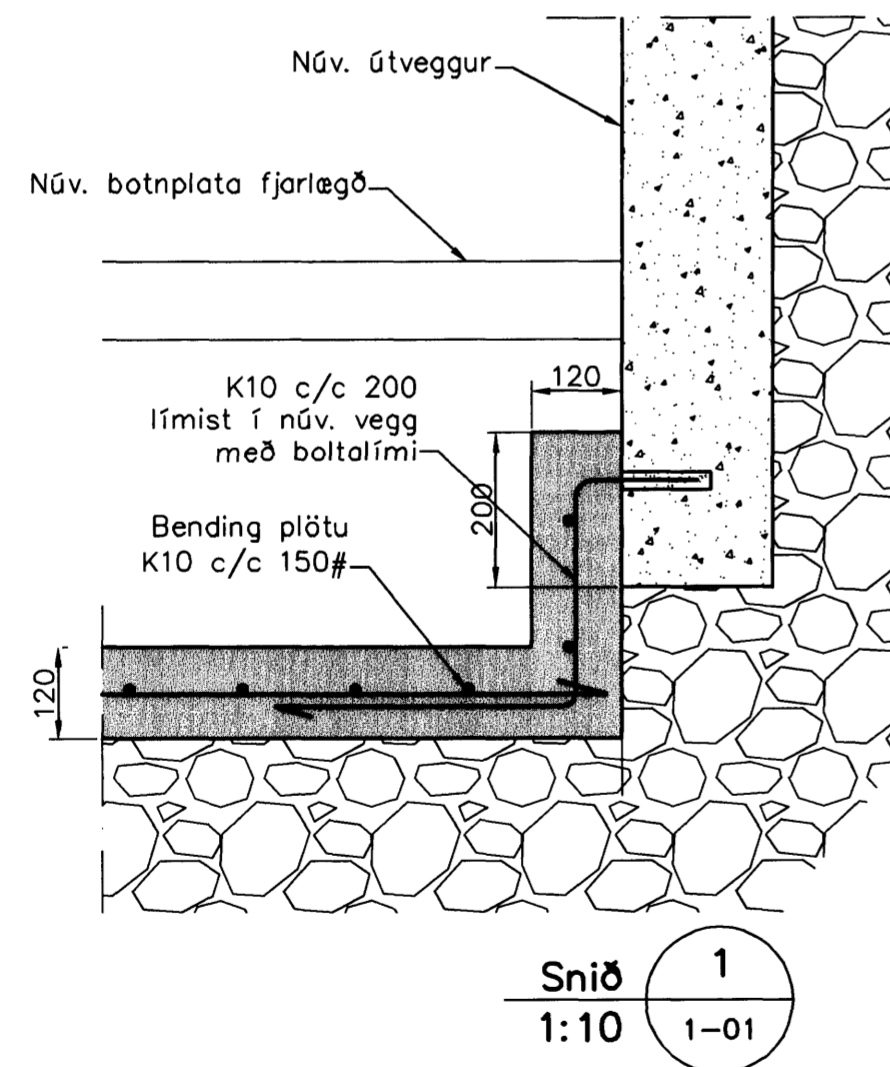

Snið 1
1:10 1-01

Skýringar

Steypa
 Brotþolsflokkur: C25/28 samkv. ENV 206 (250)
 Vatnssementstala: skal vera minni en 0,55
 Loftmagn: 5-7%
 Sigmál: 60-80 mm

Útgáfa	Breyting	Dagsetning	Hannað	
B1	Dælugryfja fjarlægð	20.04.2010	S.H.	
Sveinbjörn Hinriksson Byggingatæknifræðingur Kt. 160851-2529 Brekkugötu 8 Hafnarfirði Sími: 555-4008, 861-9851 Netfang: svennih@simnet.is		Staður Suðurgata 62 Hafnarfirði	Skýring Bilgeymsla og þvottahús Botnplata lækkuð og endurnýjuð	
Hannað / Teiknað	Kvarði	Dagsetning	Verknr.	Teikn.nr.
<i>[Signature]</i>	1:50	20.4.10	04-10	1-01