


Samþykkt þann
31 MAY 2010
 Byggingaulltrúinn: *Hannab*
 F.h. Hrölfur S. Gunnlaugsson

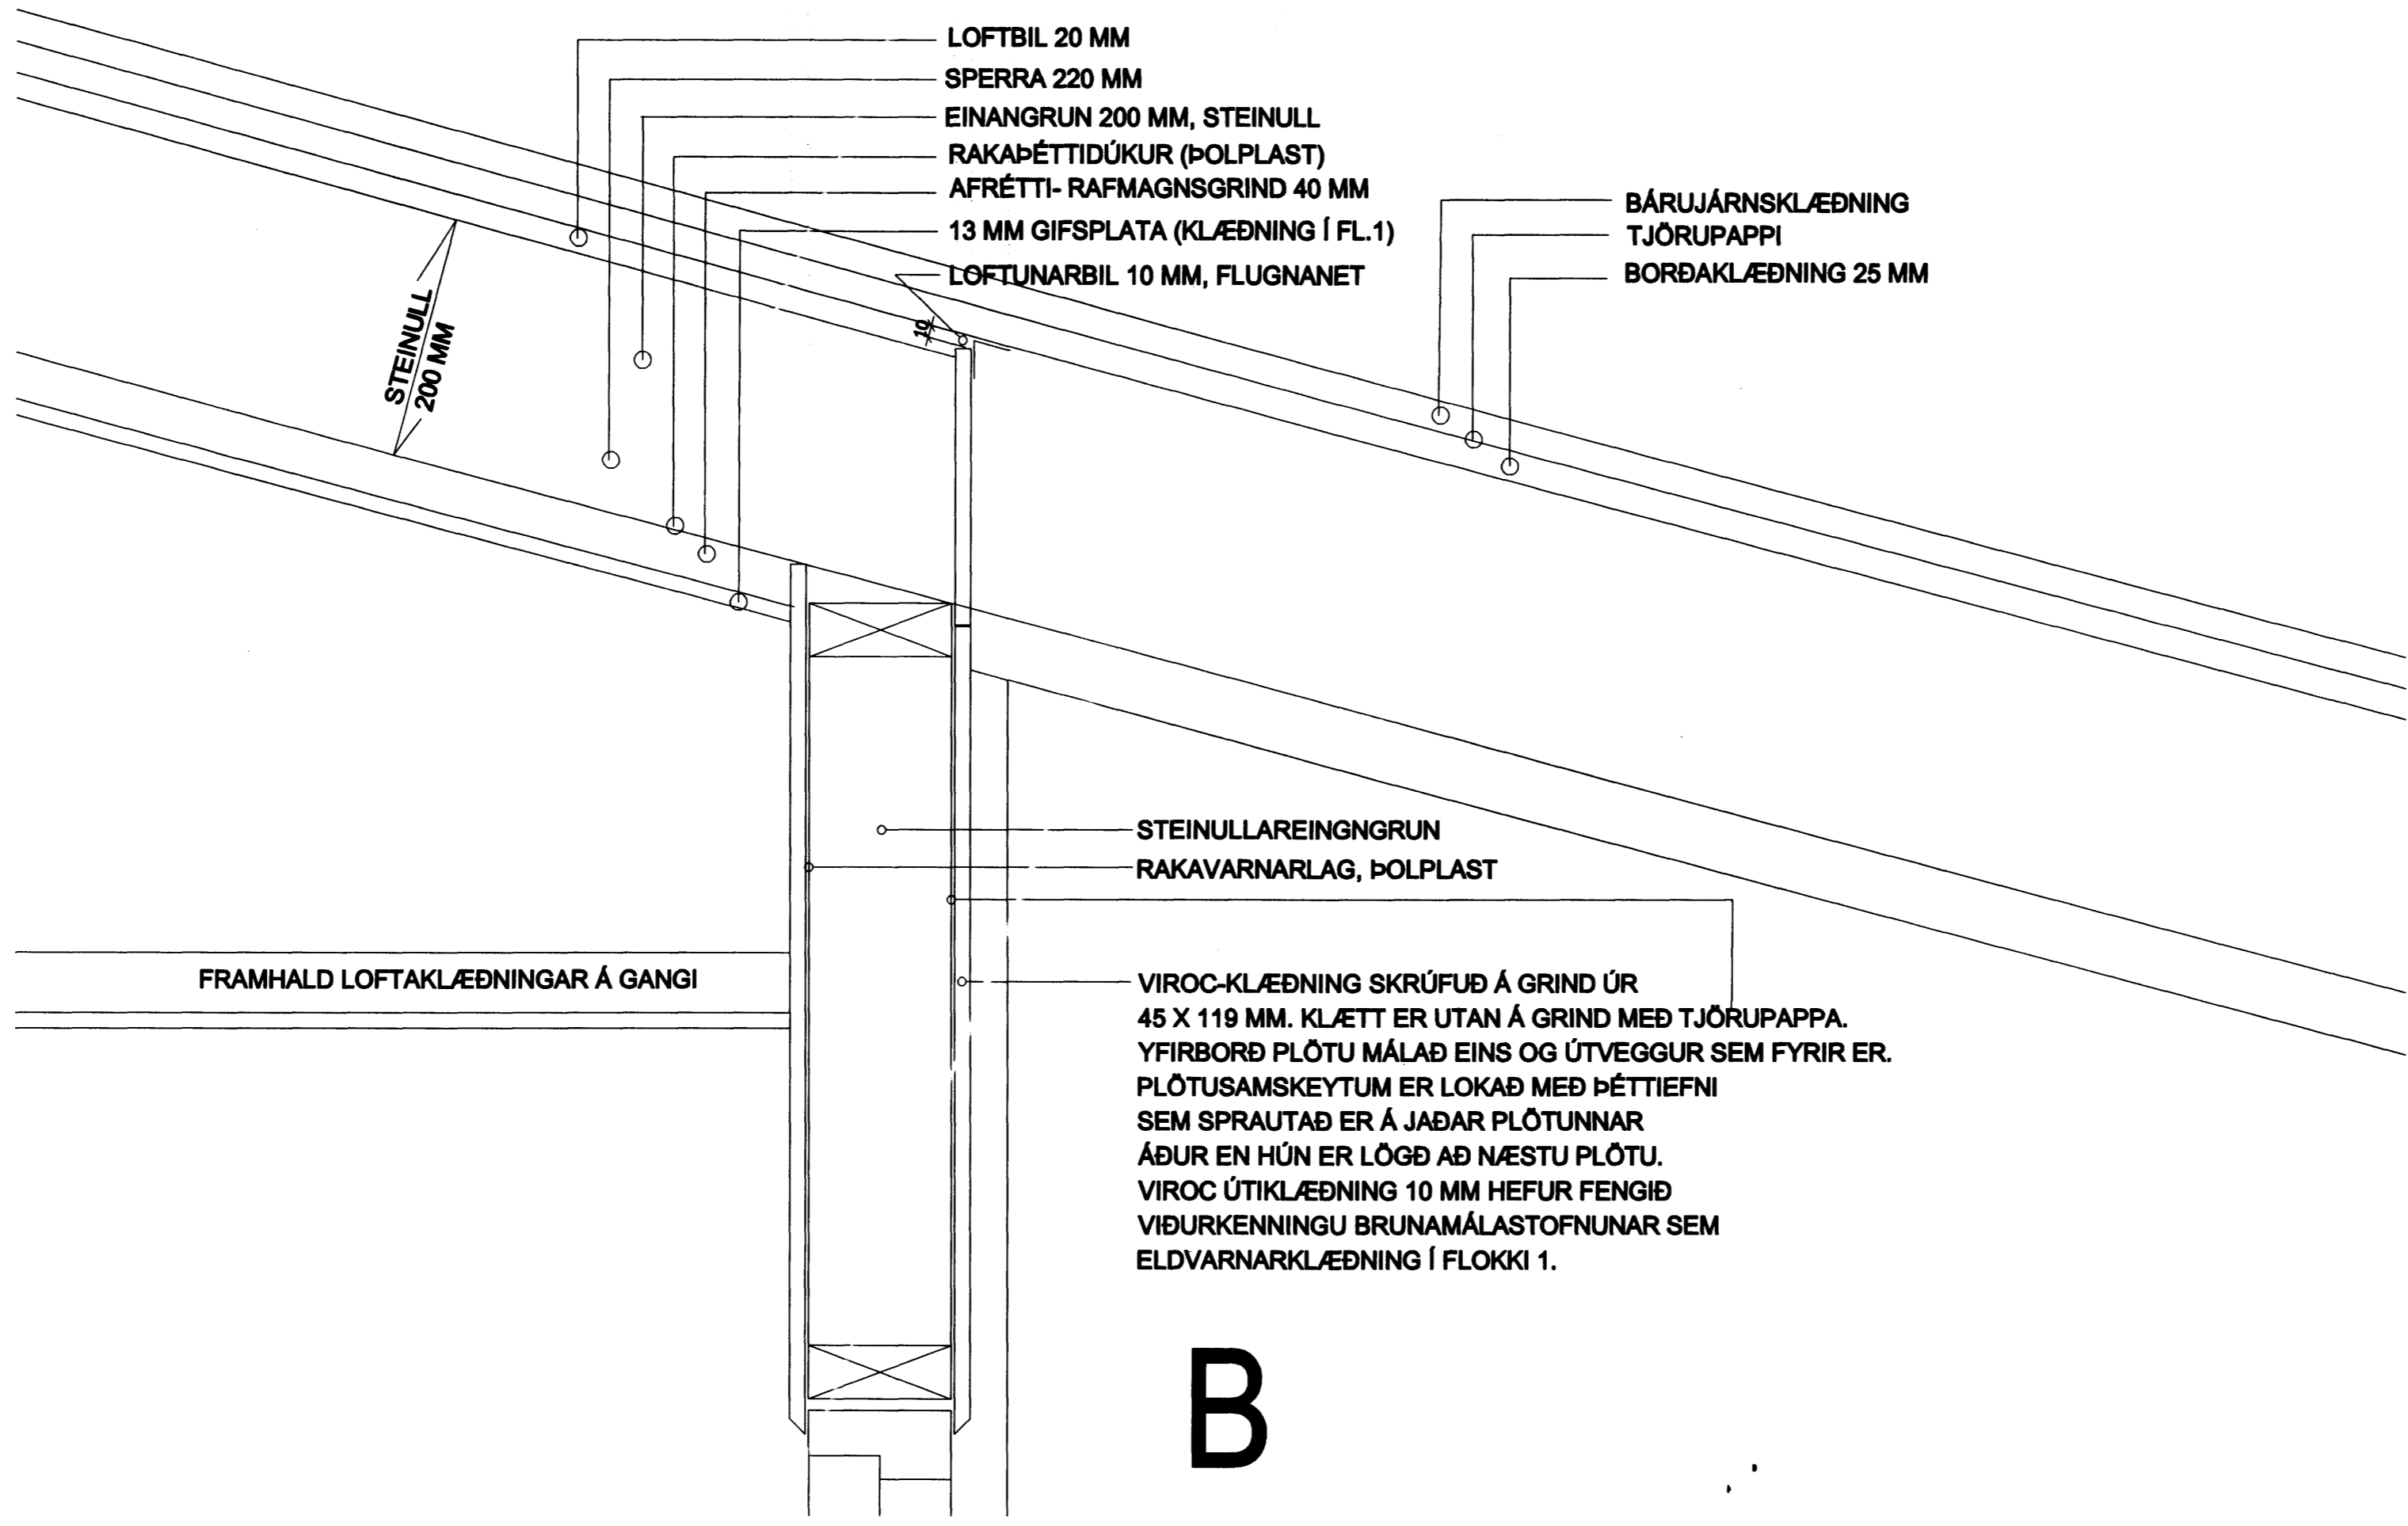

B

BR.17.07.2008: viðbygging aðstoða, tíðyrferðar, ný skráningartafla
 BR.18.10.2005: bílgey, þvottah., hornaella, soep, málsetn, ný skráningartafla
Hannab
VALLARBYGGÐ 6, HAFNARFIRÐI BLO3