


TÁKN Á ELDVARNARUPPDRETTI

-  REYKSKYNJAR
-  ELDFEJANDI VEGGUR
-  HURDIR: C = SJÁLFLOKANDI
S = REYKÞÉTT
-  MERKTUR OG NEYÐARLÝSTUR ÚTANGUR
-  BRUNASLANGA

Úr Gildi

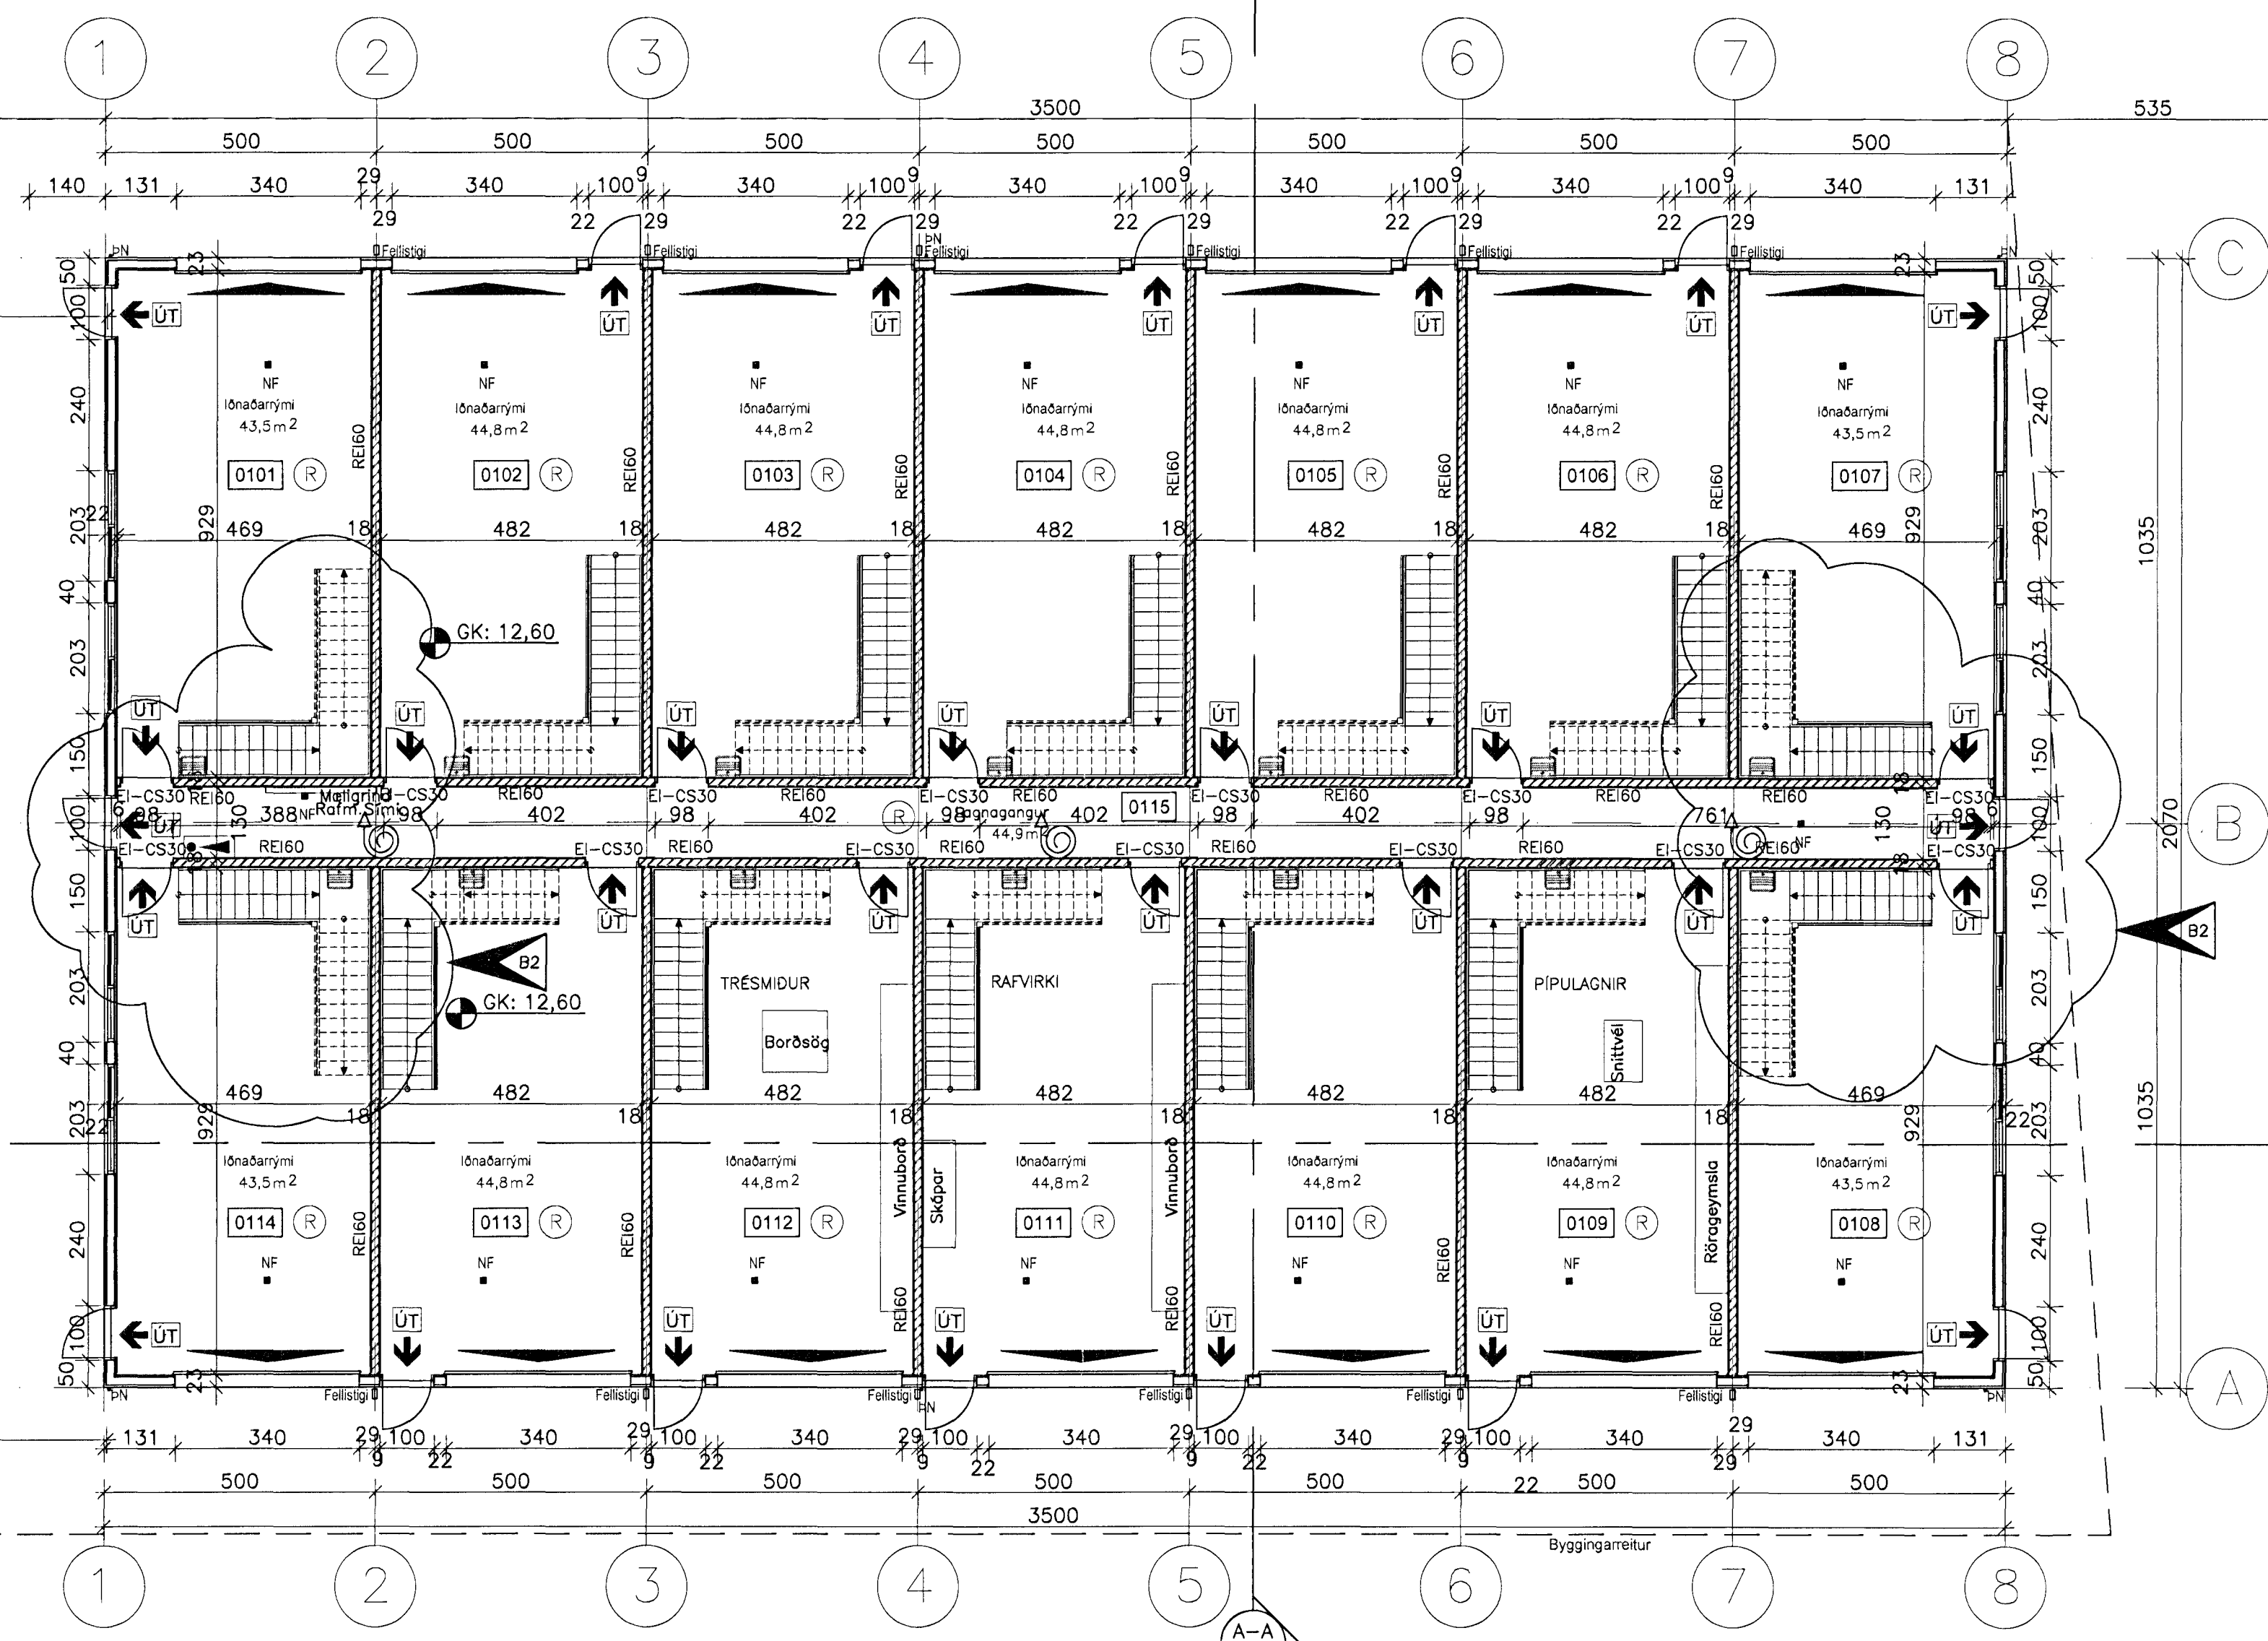

GRUNNMYND 1. HÆÐAR
1:100

Breyting 12.01.2012:

Breytingar eru gerðar á útliti hússins á norður og suðurhlöð, veggskifa og þak er fjarlægð. Stígum í endarymum er breytt og snyrtingar á 2. hæð eru þar sem áður var geymsla. Nettoflötur breyttist.

JA
HEILBRGDISEFTIRLIT
HAFNARFJARDAR-
OG KOPVOGSSVÆDIS
Gæðatönn 710 Garðabæ
Kollfjörðsson
27.01.2012

BREYTT			
1)	25.02.08	Speglun rýma, brunaslöngur á gangi	DK
2)	12.01.12	Stíga og V.s. breytt. Útliti á gjöfum	DK

Steinhella 12			
221, Hafnarfirði			
HEIT TÆKNINGAR			KVAÐI:
GRUNNMYND 1. HÆÐAR			1:100
ÁVAÐI:	TÆKNI:	ÚTVEK:	ÞEYKTINGAR:
DKK	DKK	1,138	01
SMÁBYKKT:	TEKNI:		21.09.2007
TEIKNISTOFAN H.R. ehf			02
Húsbyggingar og ráðgjöf			
David Karl Karlsson			
Byggingafræðingur BFI			
Næfuras 2, 110 Reykjavík			
SÍMI & FAK: 517 3840			
SÍMI: 894 3029			
E-MAIL: dhk@hmet.is			
KT: 231206-2539			

Yfirfarið af brunafrádráttur
14.1.2012