


TÁKN Á ELDVARNARUPPDÆTTI

-  REYKSKYNJARI
-  ELDTUFUNDI VEGGUR
-  HURDIR: C = SJÁLFLOKANDI
S = REYKÞÉTT
-  MERKTUR OG NEYDARLÝSTUR ÖTANGUR
-  BRUNSLANGA

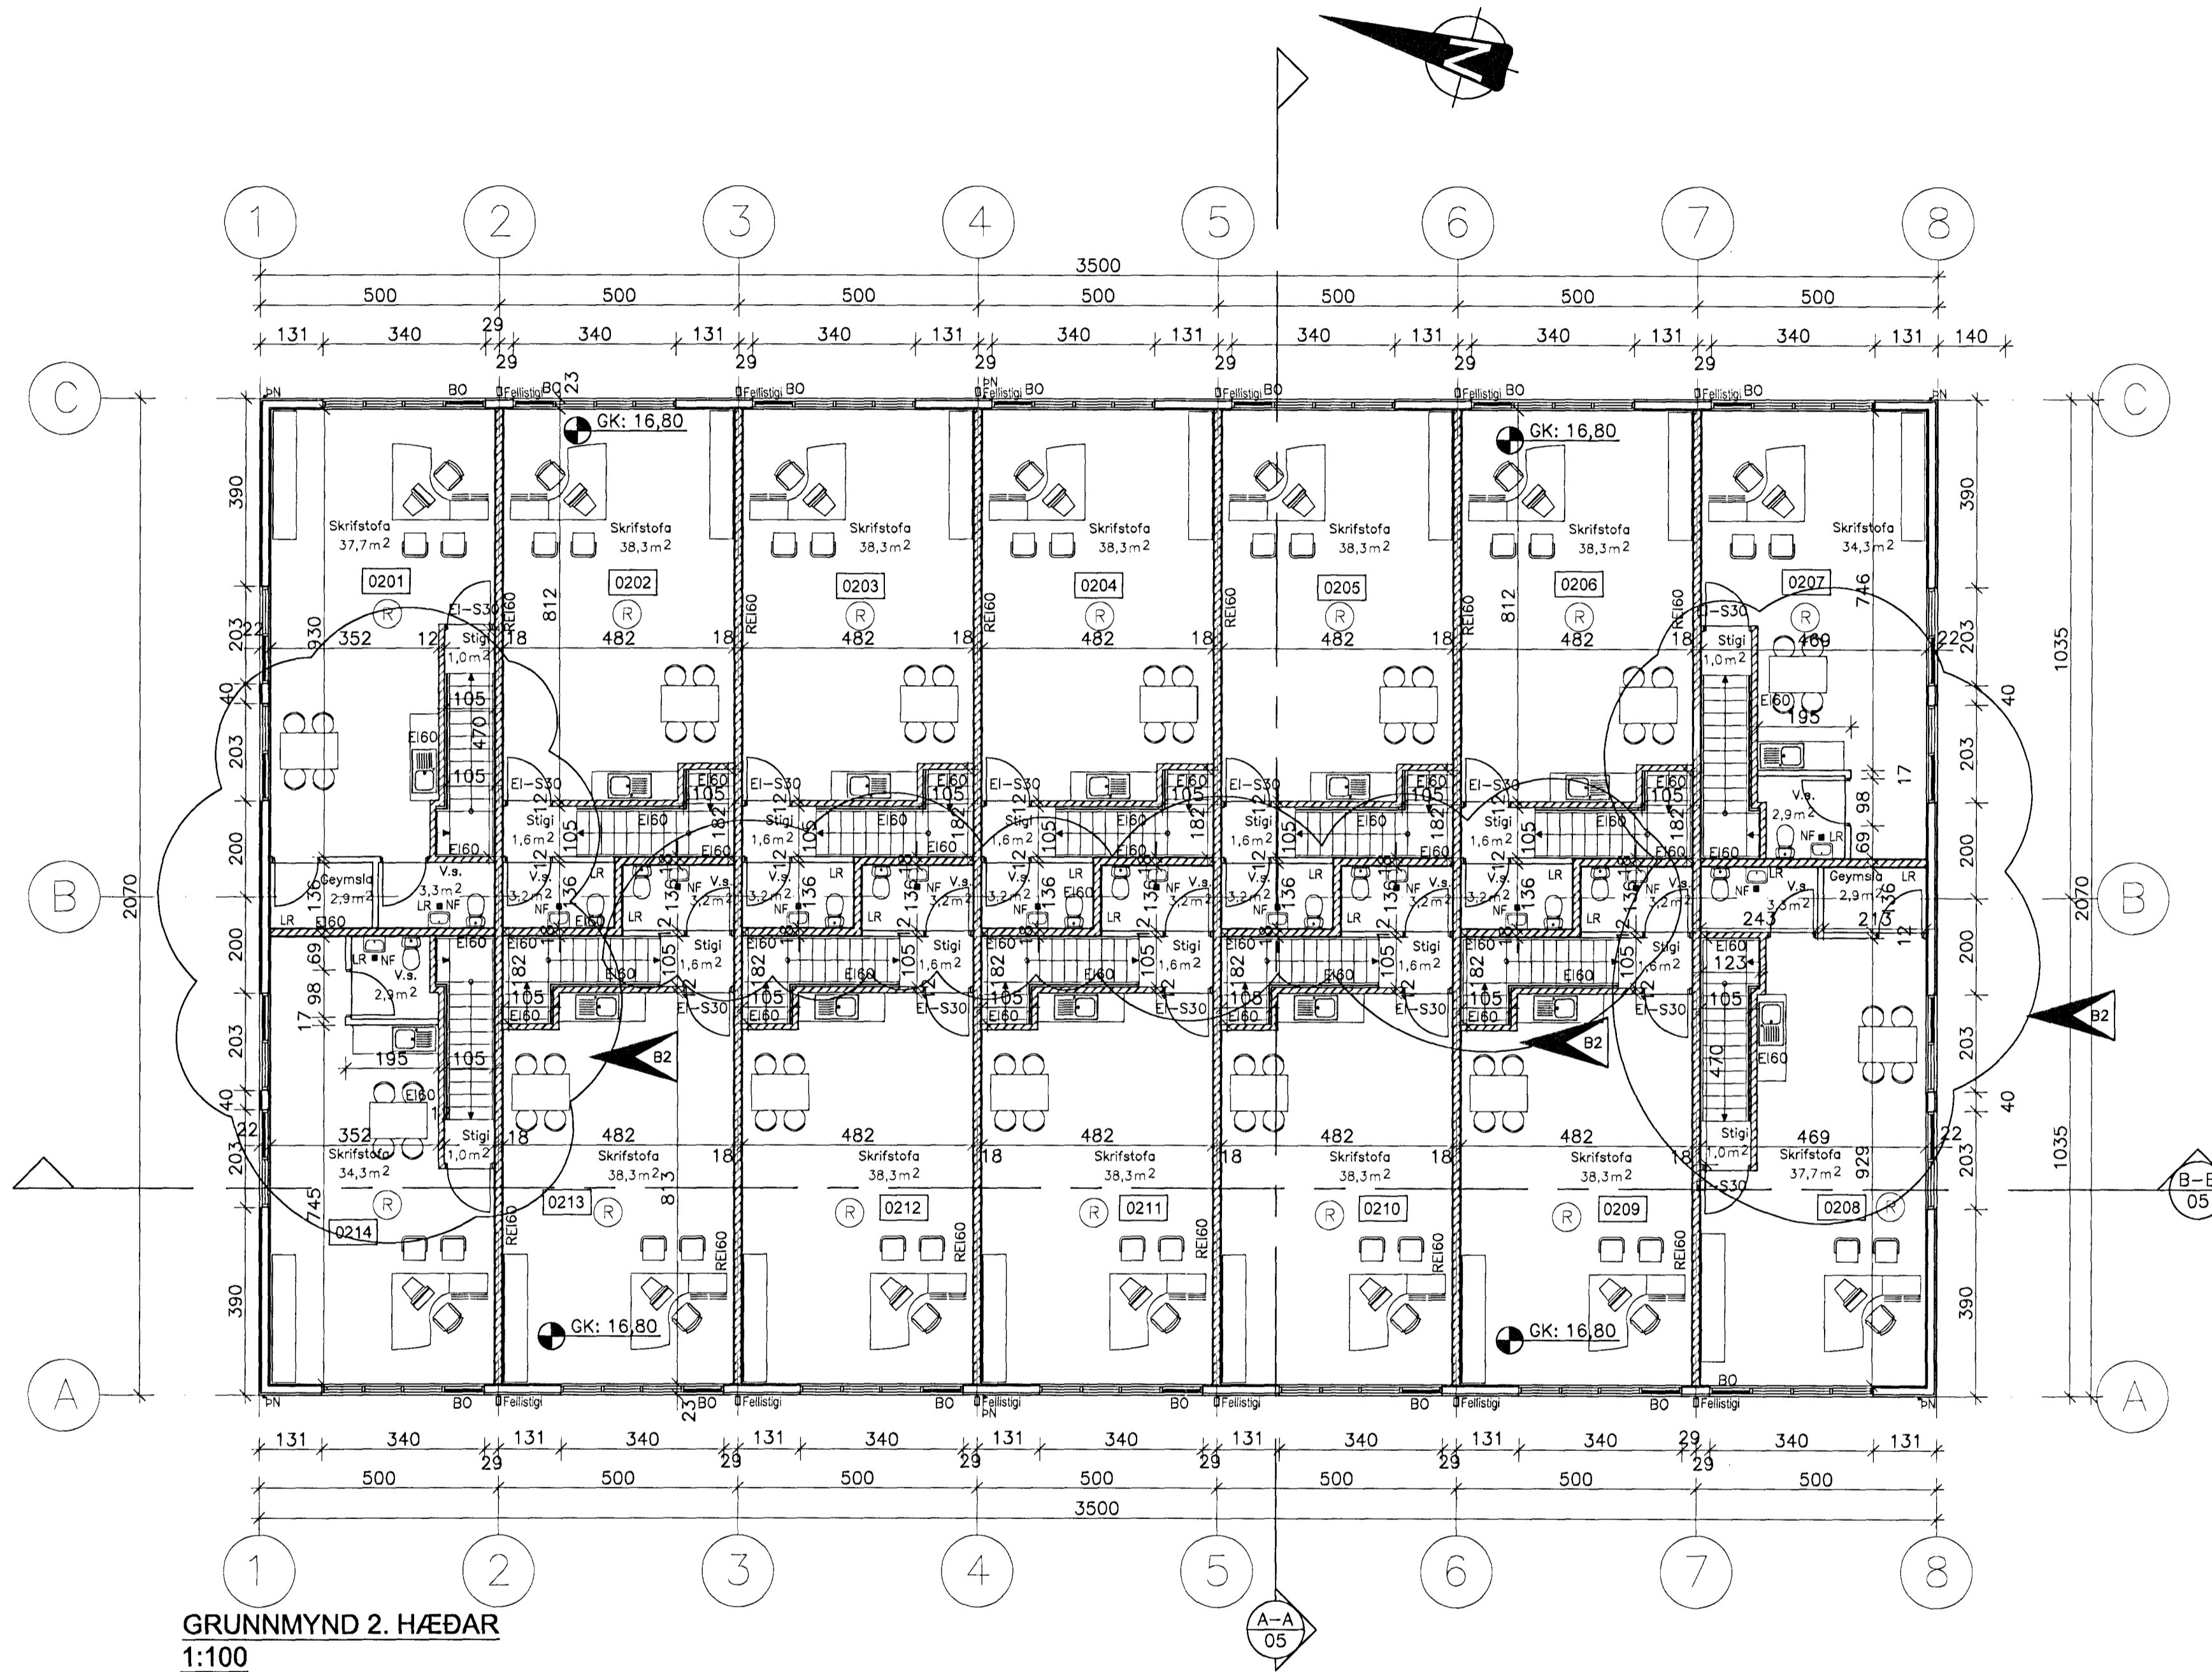

GRUNNMYND 2. HÆÐAR
1:100

Breyting 12.01.2012:

Breytingar eru gerðar á útliti hússins á norður og suðurhlíð, veggskífa og þak er fjarlægð. Stígum í endaryrnum er breytt og snyrtingar á 2. hæð eru þar sem áður var geymsla. Nettoflötur breyttist.

BREYTT				
1)	25.02.08	Speglun rýma, gluggar ó langhlíðum	DK	
2)	12.01.12	Stiga og V.s. breytt. Útliti & göflum	DK	
TEIKNINGAR				
GRUNNMYND 2. HÆÐAR				SKALA: 1:100
TÁKNAD:	TEIKNAD:	VERNI:	BREYTINGAR:	SAÐS:
DKK	DKK	1.138	01	21.09.2007
SAMBÝKKT:				TEIKN. NÚM.: 03
TEIKNISTOFAN H.R. ehf Húsbýggingar og ráðgjöf Davíð Karl Karísson Byggingafræðingur BPI Nærfarás 2, 110 Reykjavík				
			SÍMI & FAX: 517 3640	
			GSM: 594 3002	
			E-MAIL: dkk@intermet.is	
			KT: 231256-2539	

27.01.2012
Yfirfarið af brunnmynd
19.1.2012