


Samþykkt þann
13 FEB 2012
 Byggingafræðingur í Hafnarfirði
 F.H. Sigurður Steinar Jónsson

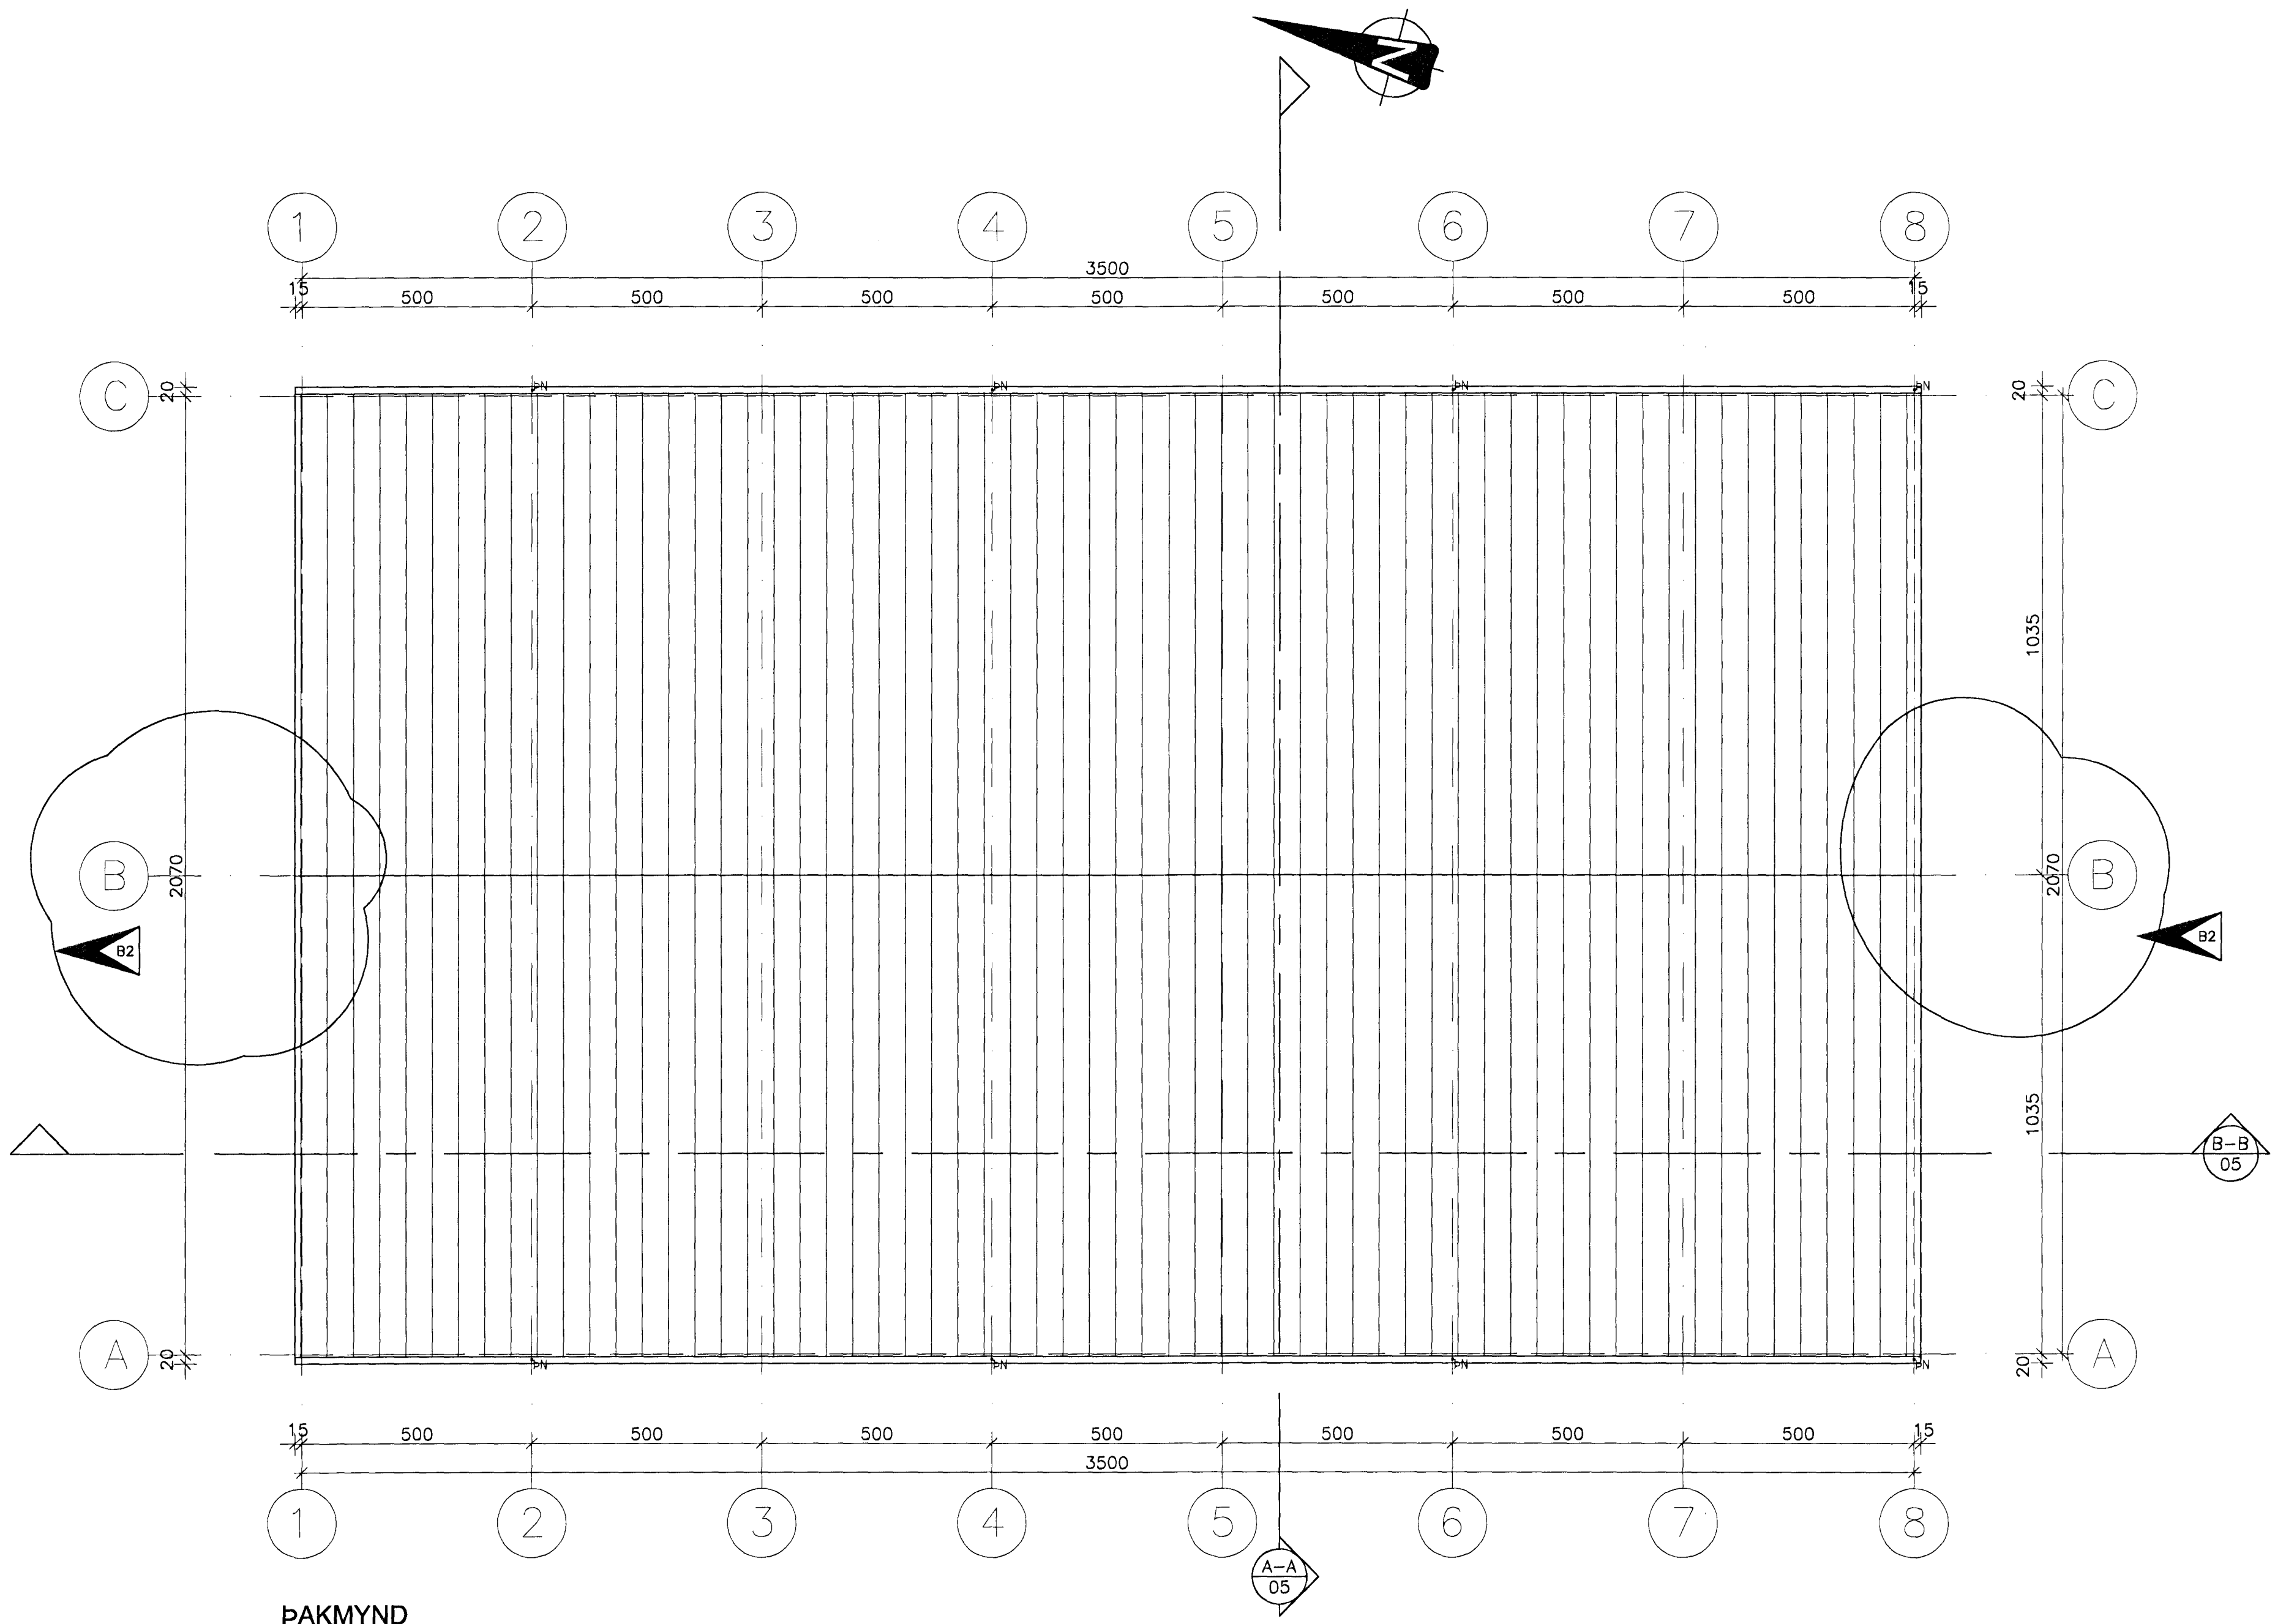

ÞAKMYND
1:100

TÁKN Á ELDVARNARUPPDRETTI

-  REYKSKYNJAR
-  ELDTÉFJANDI VEGGUR
-  HURDIR: C = SJÁLFLOKANDI
S = REYKÞÉTT
-  MERKTUR OG NEYDARLÝSTUR ÚTGANGUR
-  BRUNASLANGA

Úr Gildi

Breyting 12.01.2012:

Breytingar eru gerðar á útliti hússins á norður og suðurhlíð, veggskifa og þak er fjarlæggt. Stigum í endarymum er breytt og snyrtingar á 2. hæð eru þar sem áður var geymsla. Nettoflötur breytist.

BREYTT				
1) 25.02.08 Speglnun rýma, gluggar á langveggjum DK				
2) 12.01.12 Stiga og v.s. breytt. Útliti á göflum DK				
HEITI VERKS:				
Steinhella 12				
221, Hafnarfirði				
HEITI TEIKNINGAR:				KÖRÐI:
ÞAKMYND				1:100
ÞANNAÐ:	TEIKNAR:	VERKUR:	BREYTINGAR:	DAGI:
DKK	DKK	1.138	00	21.09.2007
SAMRÆKT:				TEIKN. NR.
<i>David Karlsson</i>				04
TEIKNISTOFAN H.R. ehf Húsbýggingar og ráðgjöf Davíð Kart Karlsson Byggingafræðingur EFl Nærfurá 2, 110 Reykjavík				
			SÍMI & FAX: 517 3640	
			GSM: 694 3029	
			E-MAIL: dkk@hnet.is	
			KT: 23256-2329	

27.01.2012
AK
 Yfirfarið af brunahöfundinum
 19.1.2012