


A-A  
02  
SNÍÐ  
1:100

TÁKN A ELDVARNARUPPDRAÐI

- REYKSKYNJARI
- ELDTÉFJANDI VEGGUR
- HURDIR: C = SJÁLFLOKANDI  
S = REYKÞÉTT
- MÉRKTUR OG NEYDARLÝSTUR ÓTGANGUR
- BRUNASLANGA

Úr Gildi

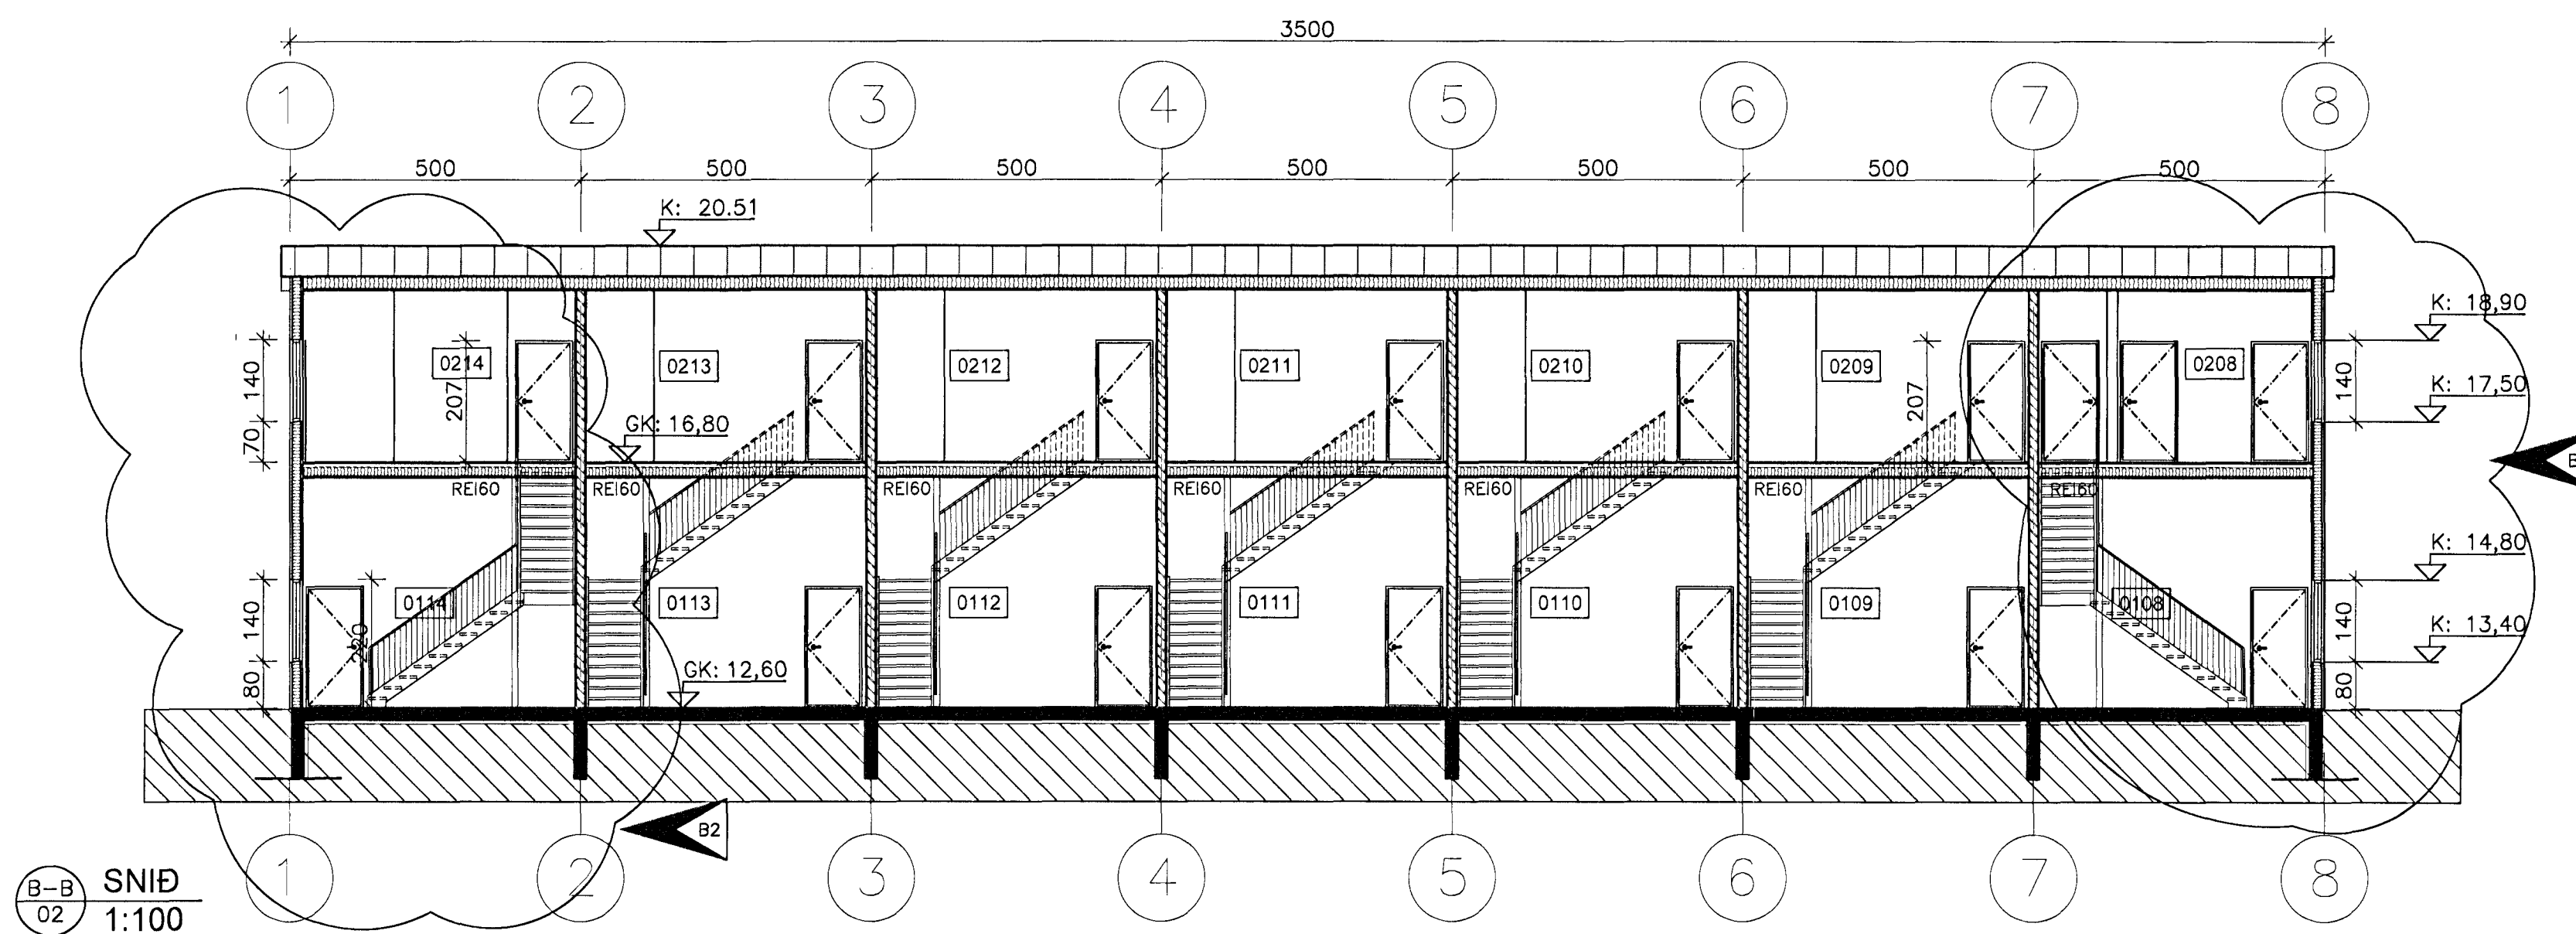

B-B  
02  
SNÍÐ  
1:100

Breyting 12.01.2012:

Breytingar eru gerðar á útliti hússins á norður og suðurhlíð, veggskifa og þak er fjarlæggt. Stigum í endarymum er breytt og snyrtingar á 2. hæð eru þar sem áður var geymsla. Nettoflötur breytist.

BREYTT				
1) 25.02.08 Spegln rýma, langveggur í miðju 2.hæð DK				
2) 12.01.12 Stiga og V.s. breytt. Útliti á göflum DK				
HEITI VÆRIS				
Steinhella 12				
221, Hafnarfirði				
HEITI TEKningar:				KVAÐI:
SNEIDINGAR				1:100
FRAGAÐ:	TEKNAÐ:	VÆRIS:	BREYTINGAR:	DAGI:
DKK	DKK	1-138	01	21.09.2007
SAMBYKKT:				TEKNA. NR.
<i>David Karlsson</i>				05
TEIKNISTOFAN H.R. ehf				
Húsbýggingar og ráðgjöf				
David Karl Karlsson				
Byggingafræðingur BFI				
Löfufélag 2, 110 Reykjavík				
SÍMI & FAX: 517 3640				
GSM: 894 3029				
E-MAIL: dak@internet.is				
KT: 231256-2539				

Yfirfarið af brunavörðum  
27.01.2012