

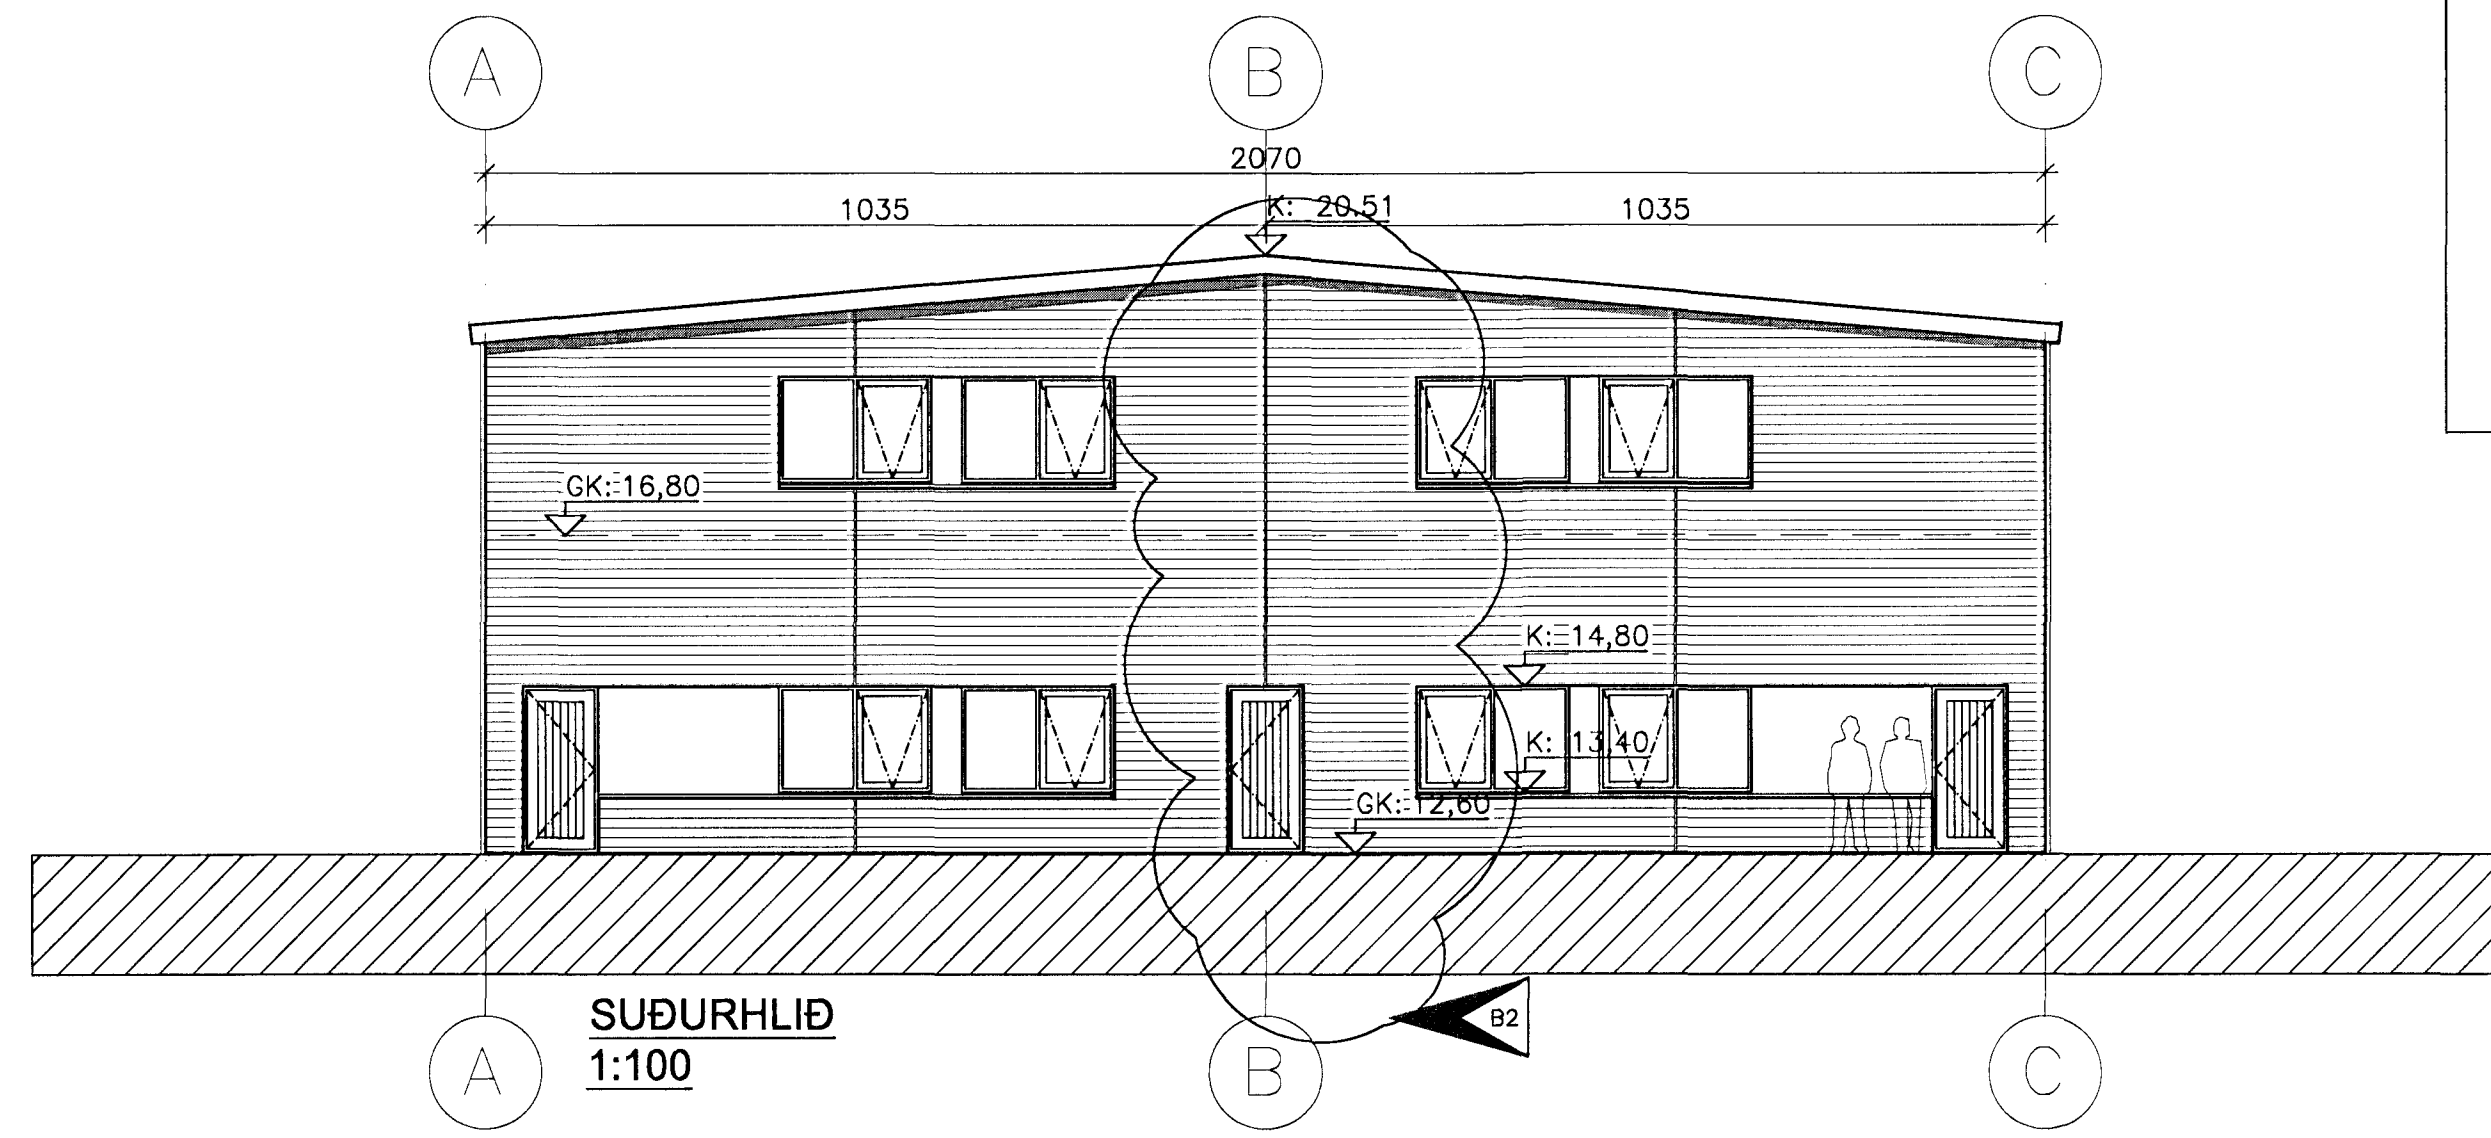
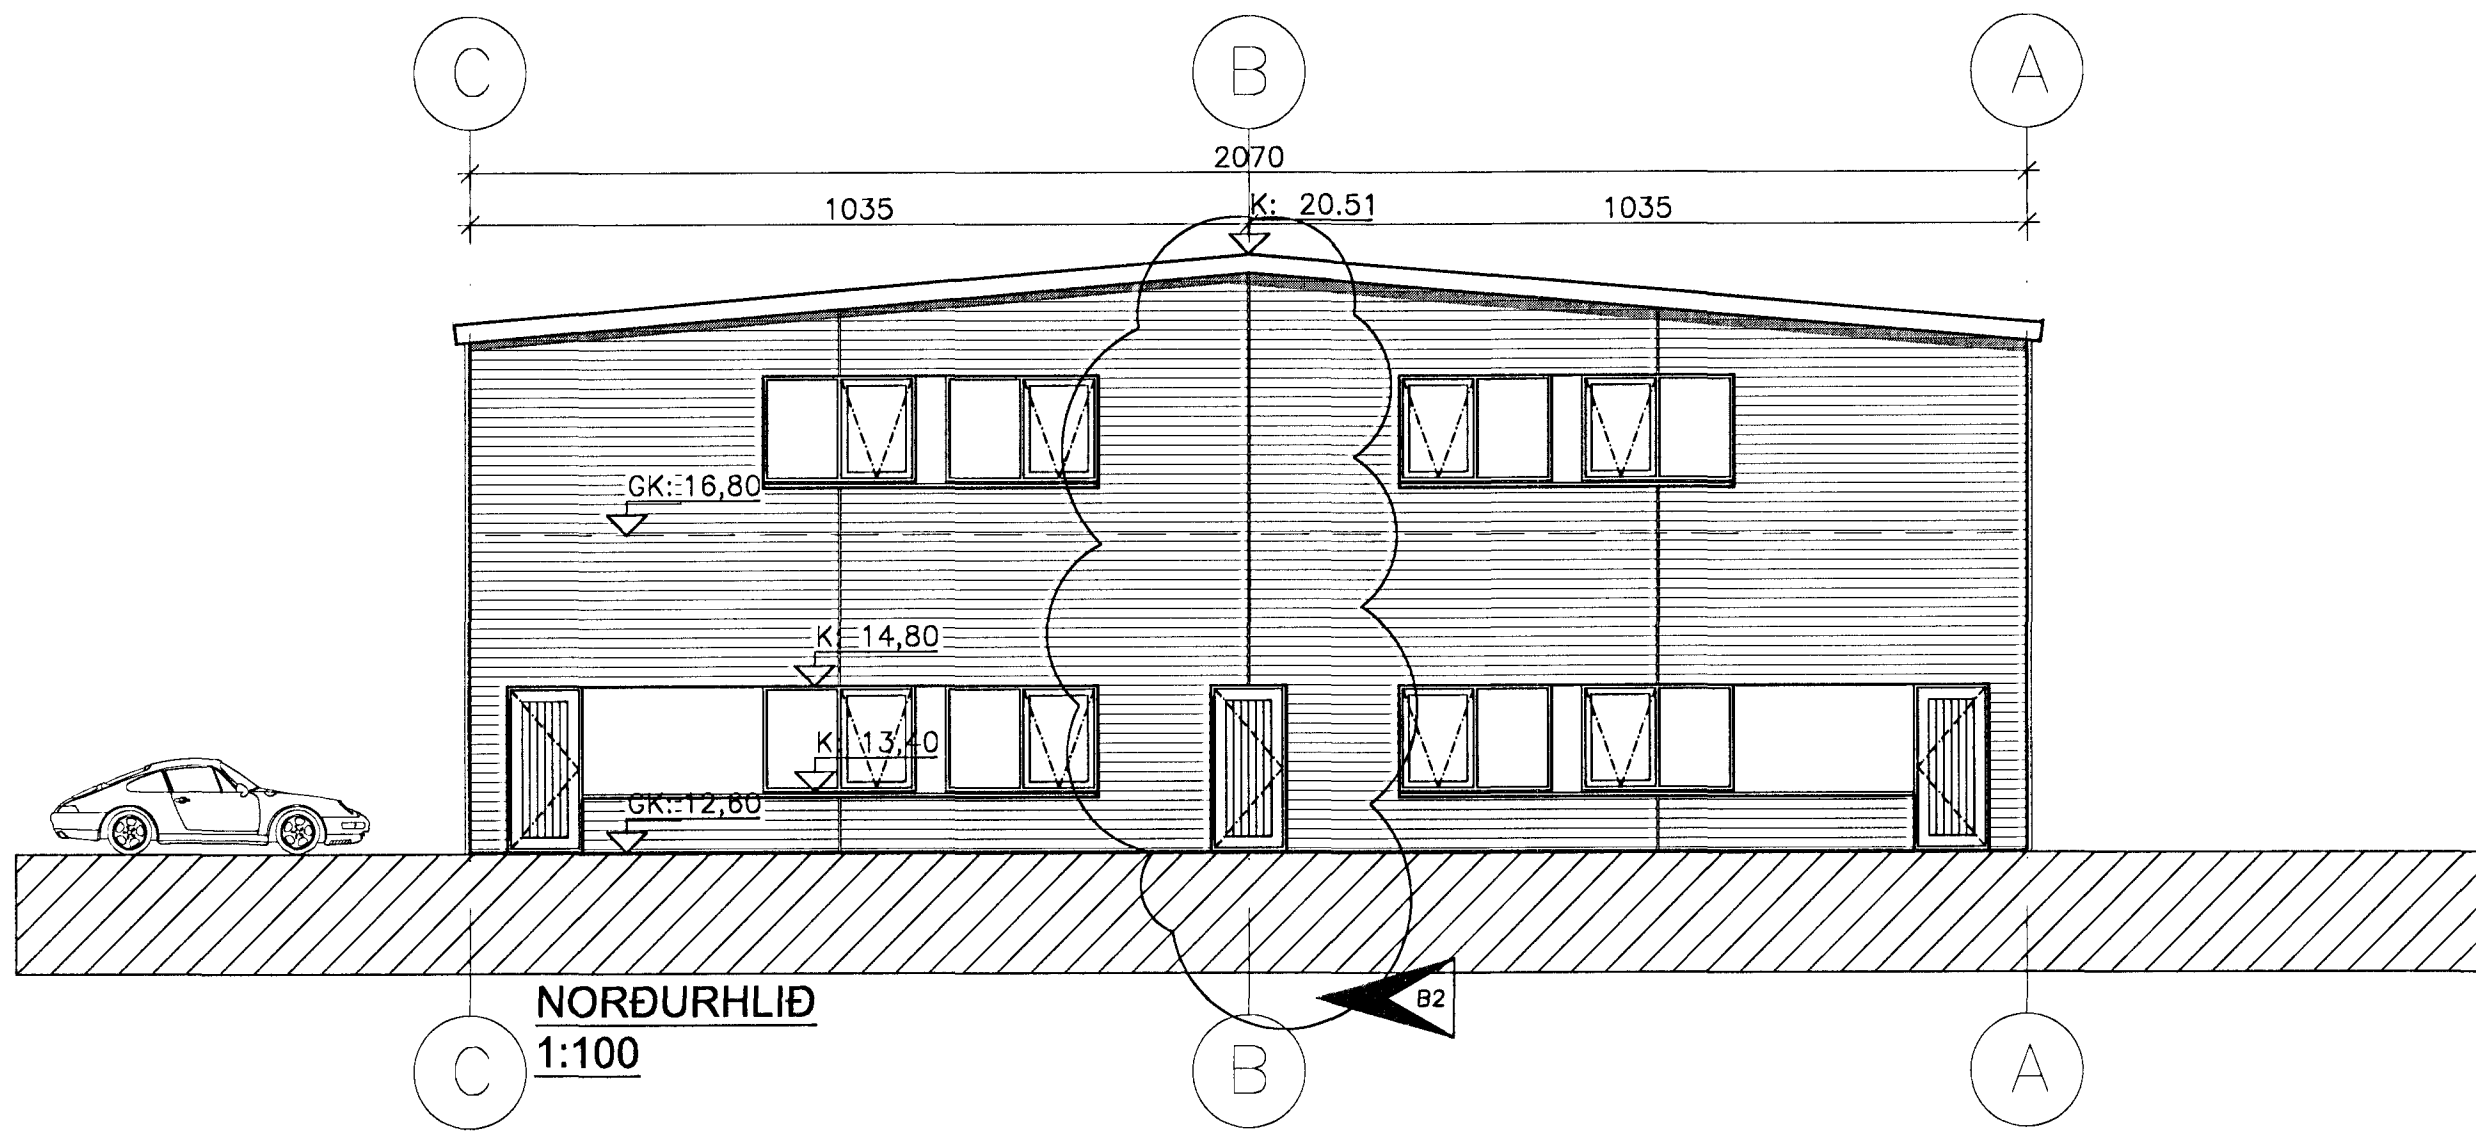


Bygginguþykkt bann
 13 FEB 2012
 Bygginguvaldsvæðing í Hafnarfirði
 F.h. Sigurður Steinar Jónsson

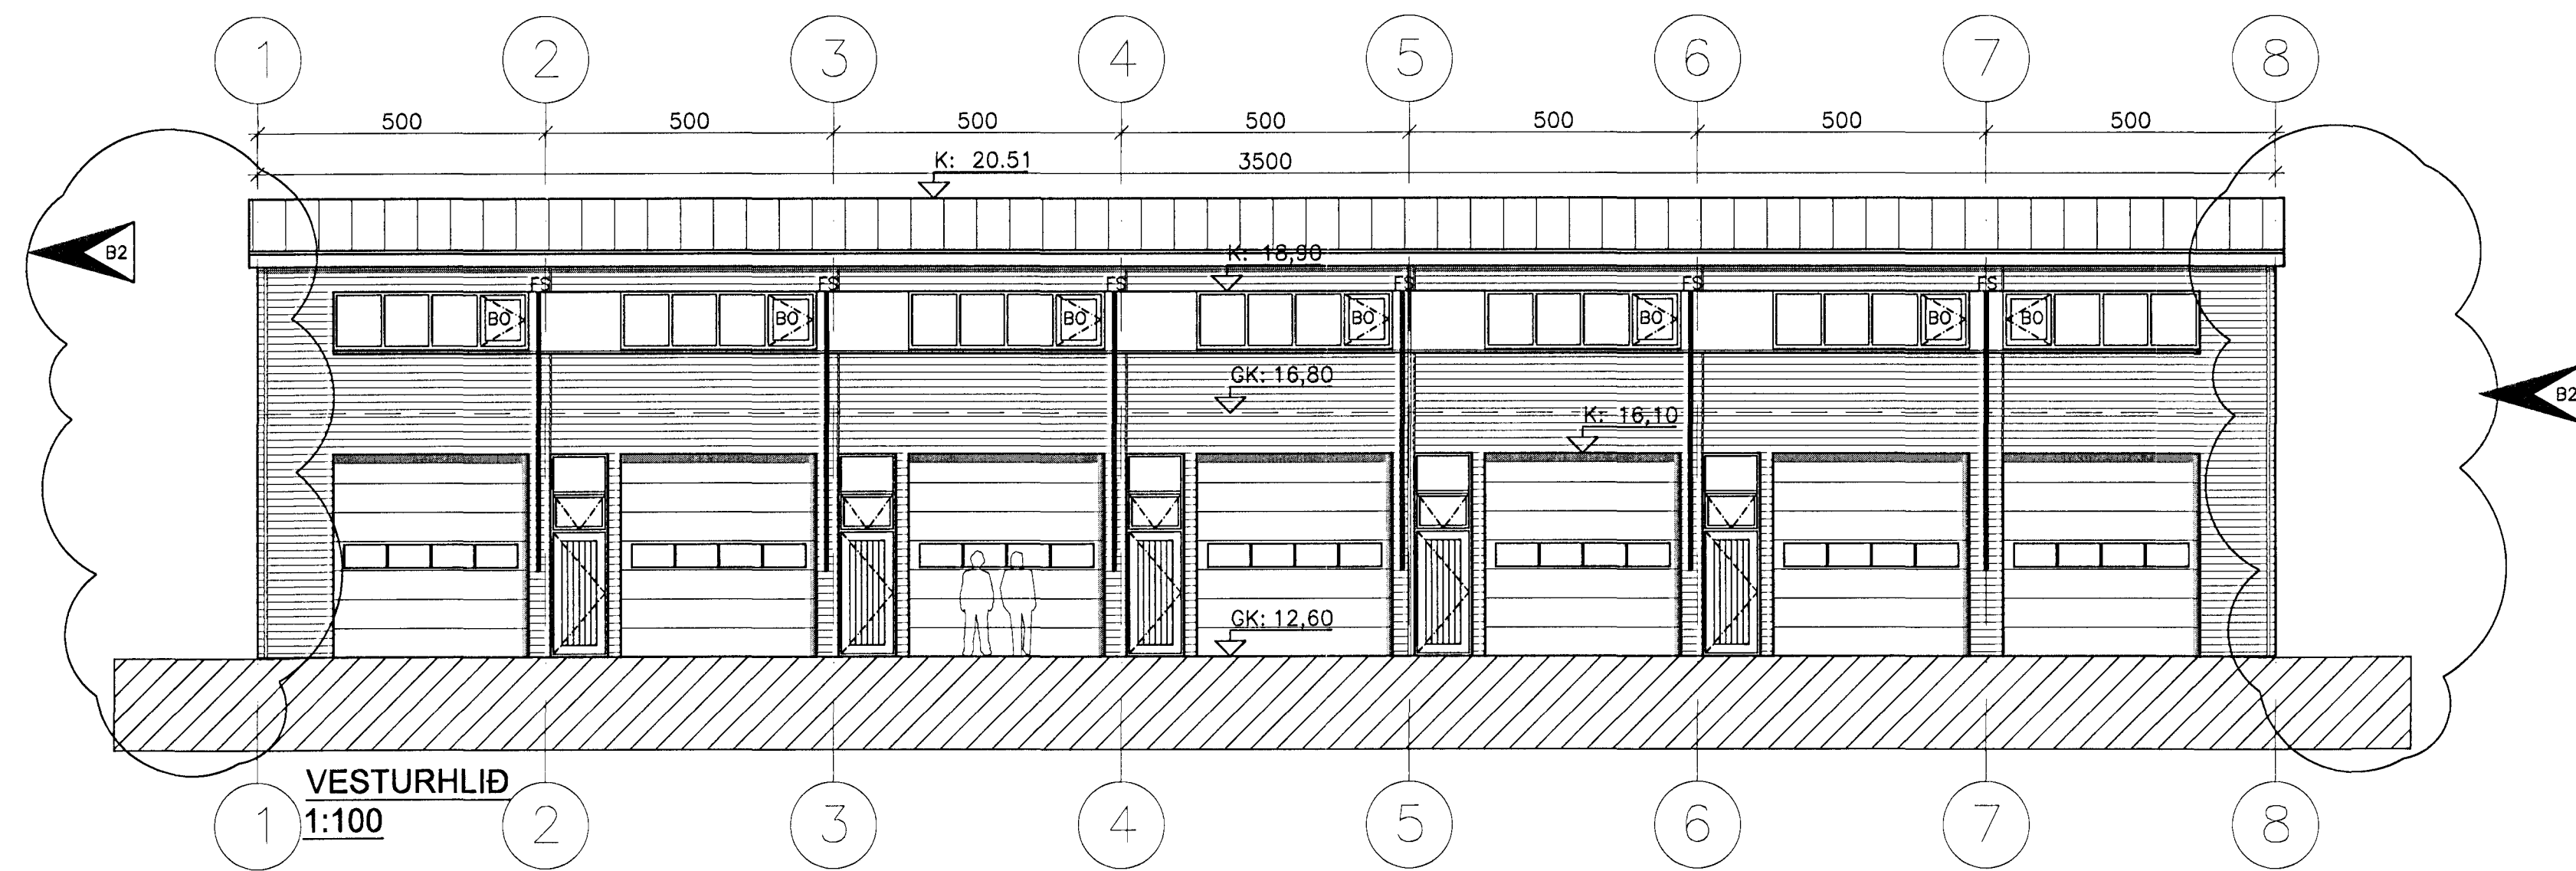

Úr Gildi

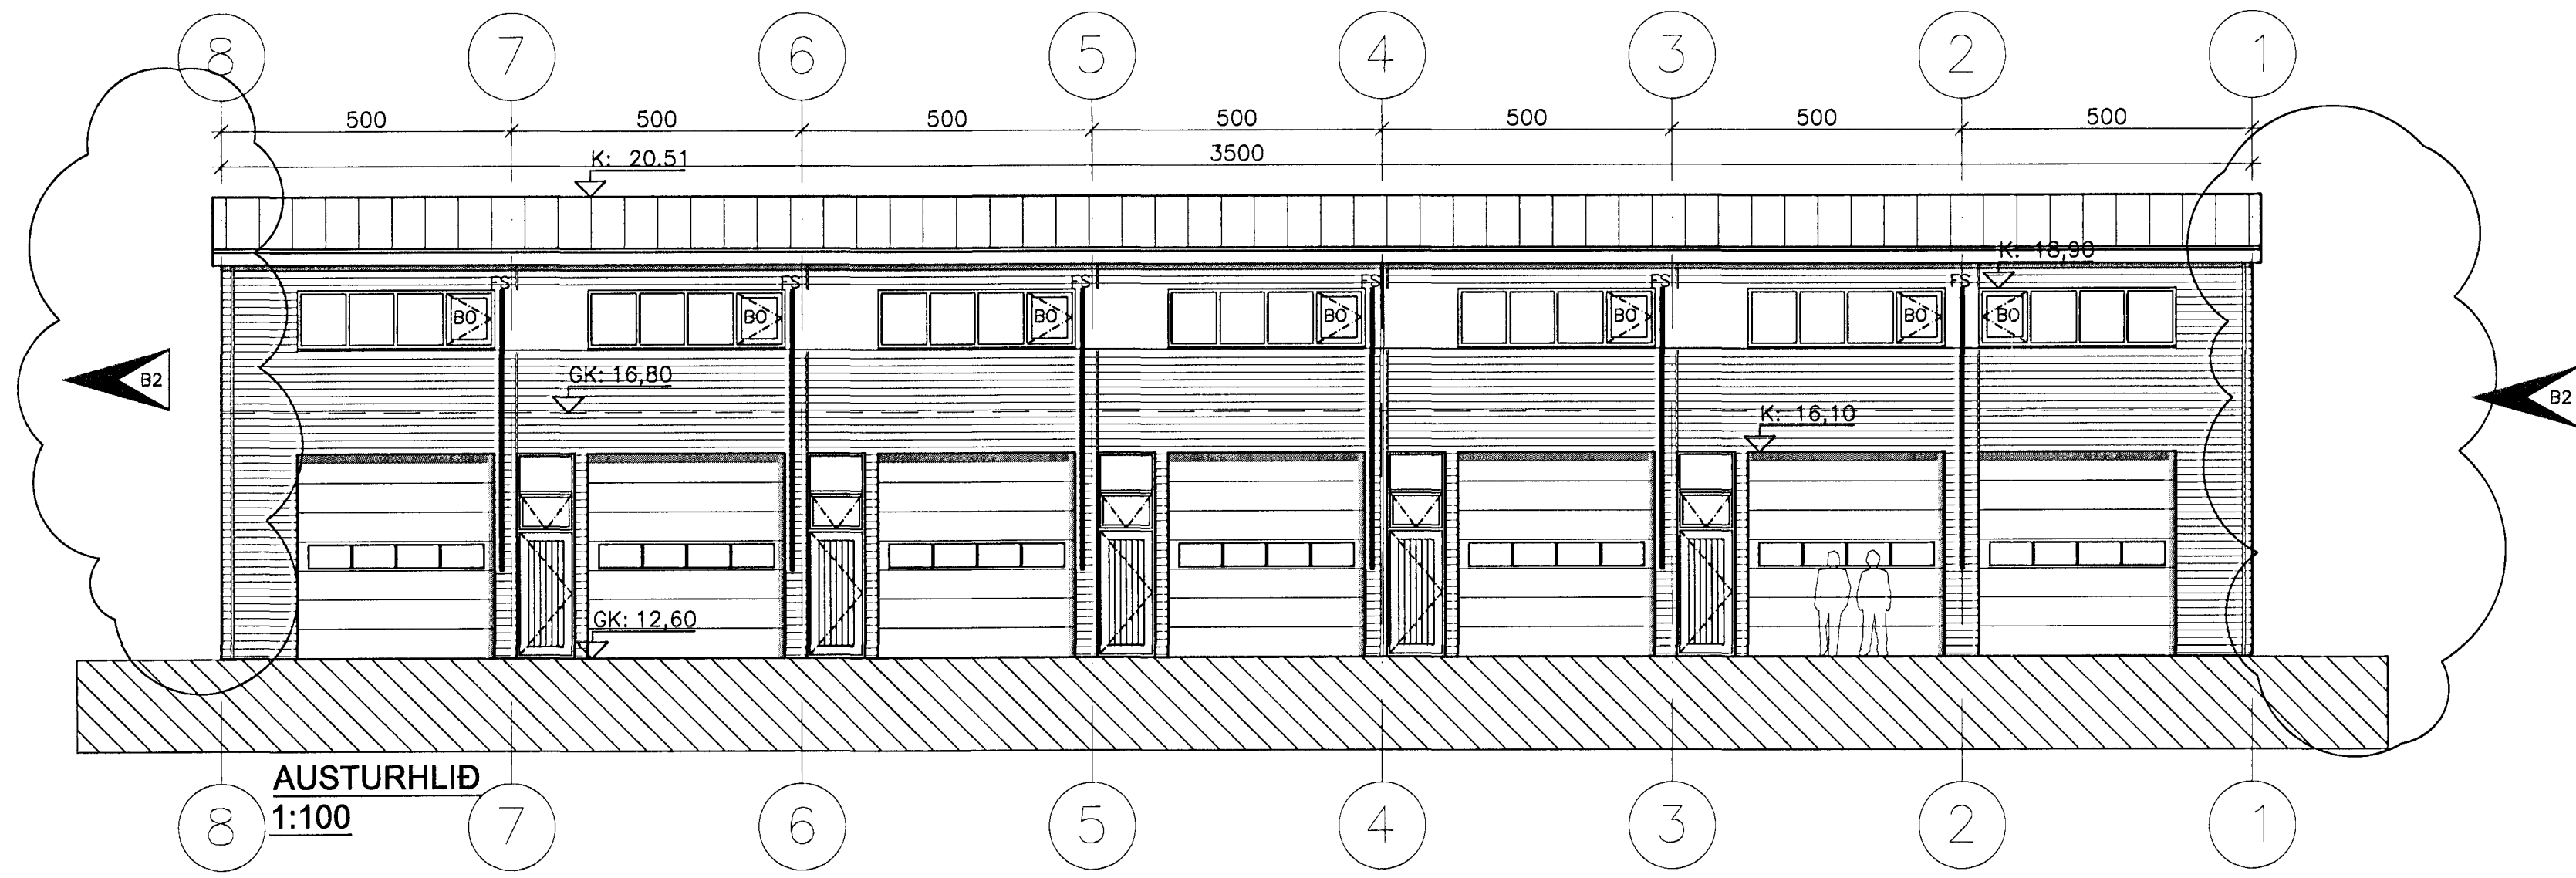

Breyting 12.01.2012:

Breytingar eru gerðar á útliti hússins á norður og suðurhlíð, veggskífa og þak er fjarlæggt. Stigum í endaryrnum er breytt og snyrtingar á 2. hæð eru þar sem áður var geymsla. Nettoflötur breytist.

BREYTT				
1)	25.02.08	Speglun rýma, gluggar & langveggjum	DK	
2)	12.01.12	Stiga og V.s. breytt. Útliti & göflum	DK	
HEIT VERK:				
Steinhella 12				
221, Hafnarfirði				
HEIT TÆKNINGAR:				SKAÐI:
ÚTLITSMYNDIR				1:100
FRANNAÐ:	TEKNAÐ:	VERKNI:	BREYTINGAR:	DAGI:
DKK	DKK	1.138	01	21.09.2007
SAMÞYKKT:	TEKNI. NR.			06
TEIKNISTOFAN H.R. ehf				
Húsbýggingar og ráðgjöf				
Davíð Karl Karlsson				
Byggingafræðingur BFI				
Nautleysa 2, 110 Reykjavík				
SÍMI & FAX: 517 3640				
GSM: 894 3029				
E-MAIL: dkk@hnet.is				
KT: 231296-0339				

Yfirfarið af bruna...
 27.01.2012
 19.1.2012