




Suður útlit 1:100

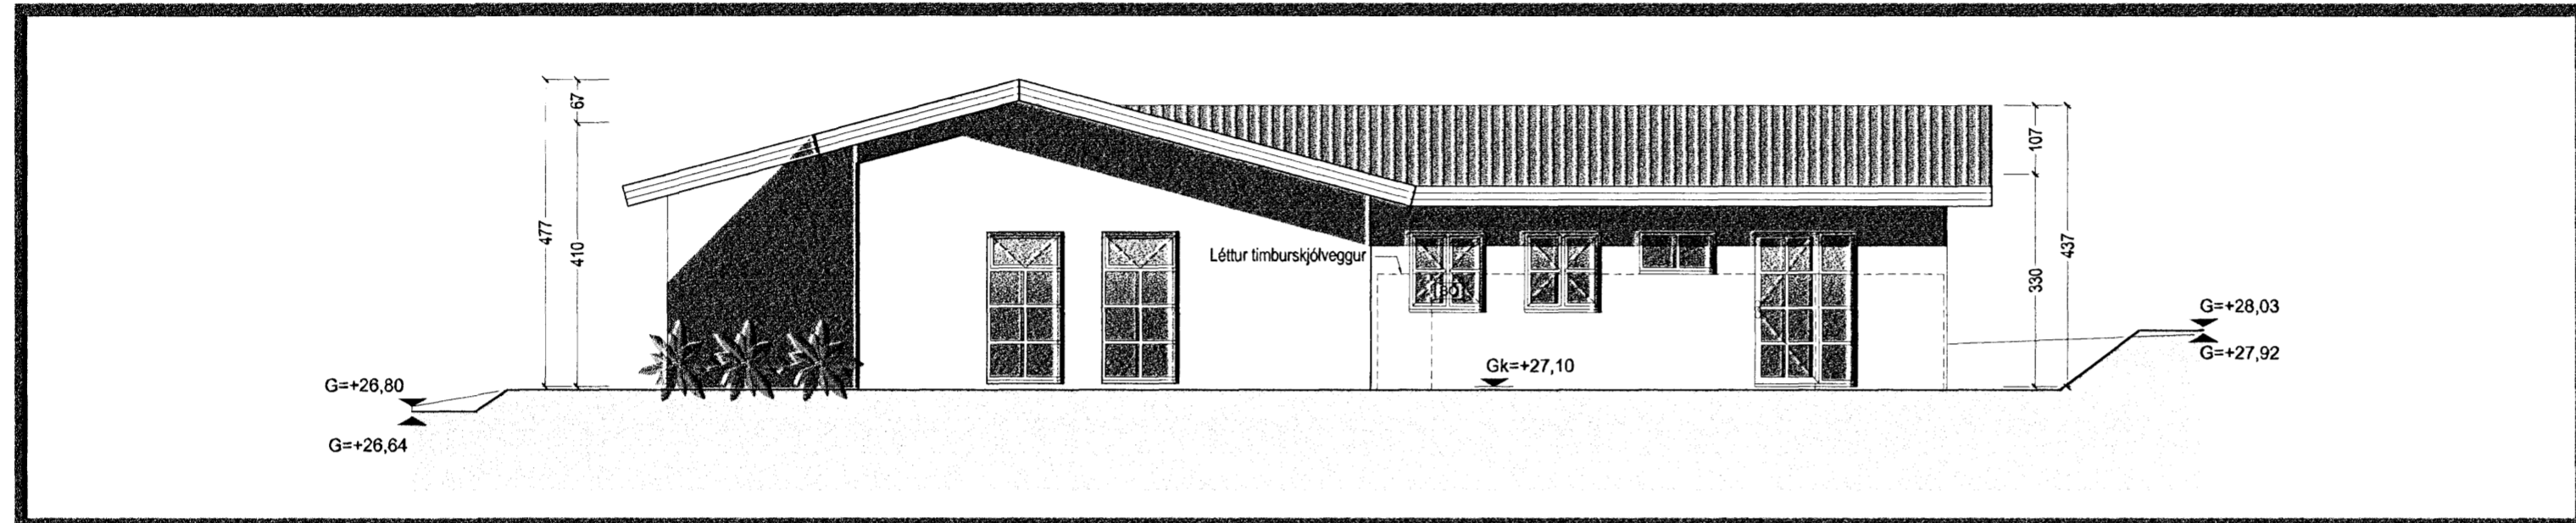

Vestur útlit 1:100

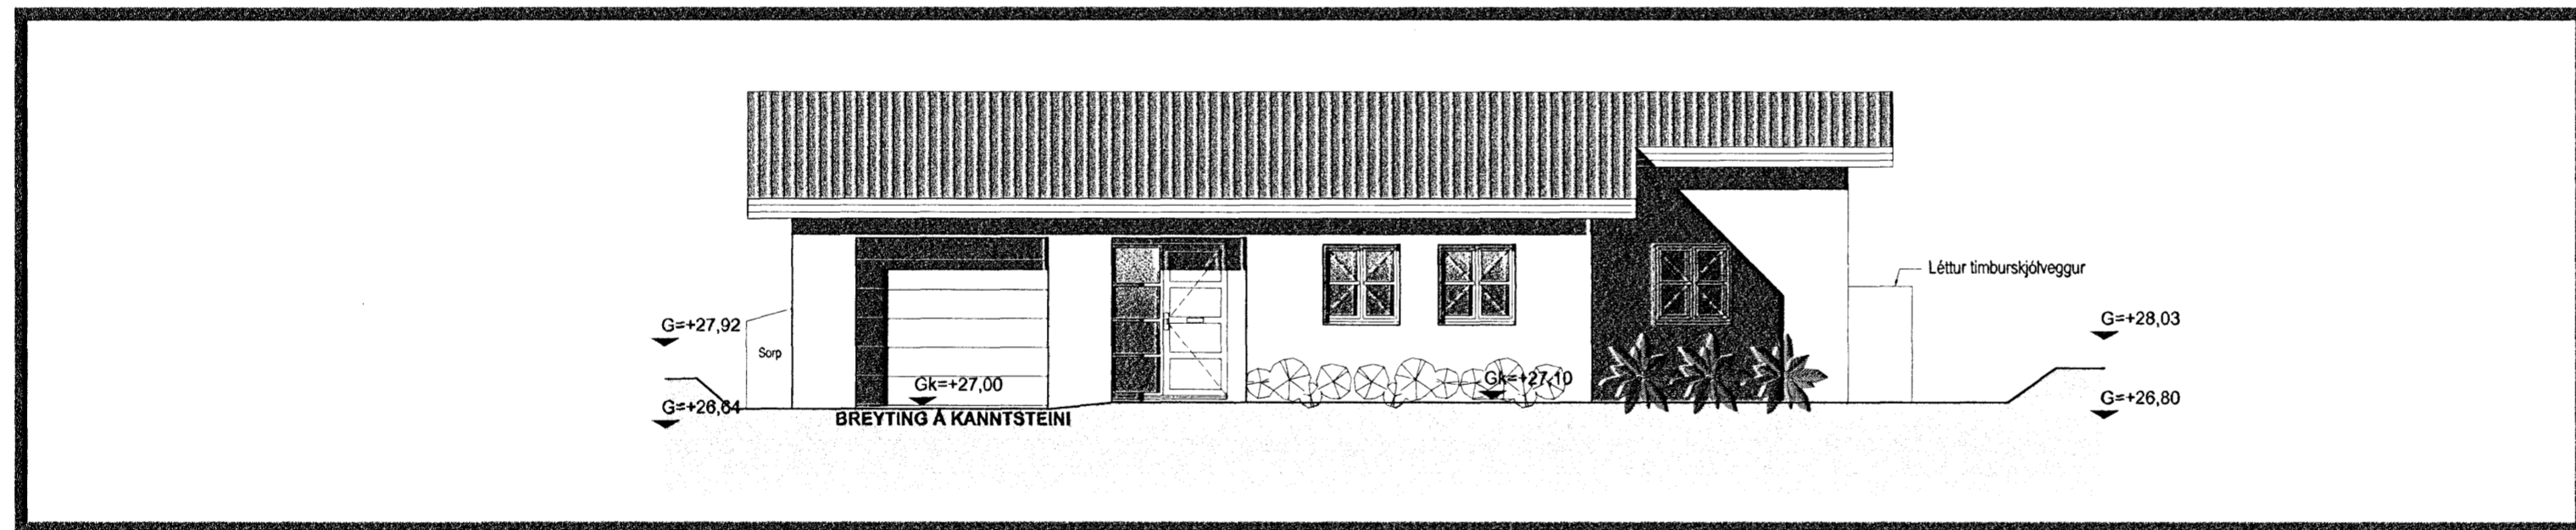

Norður útlit 1:100

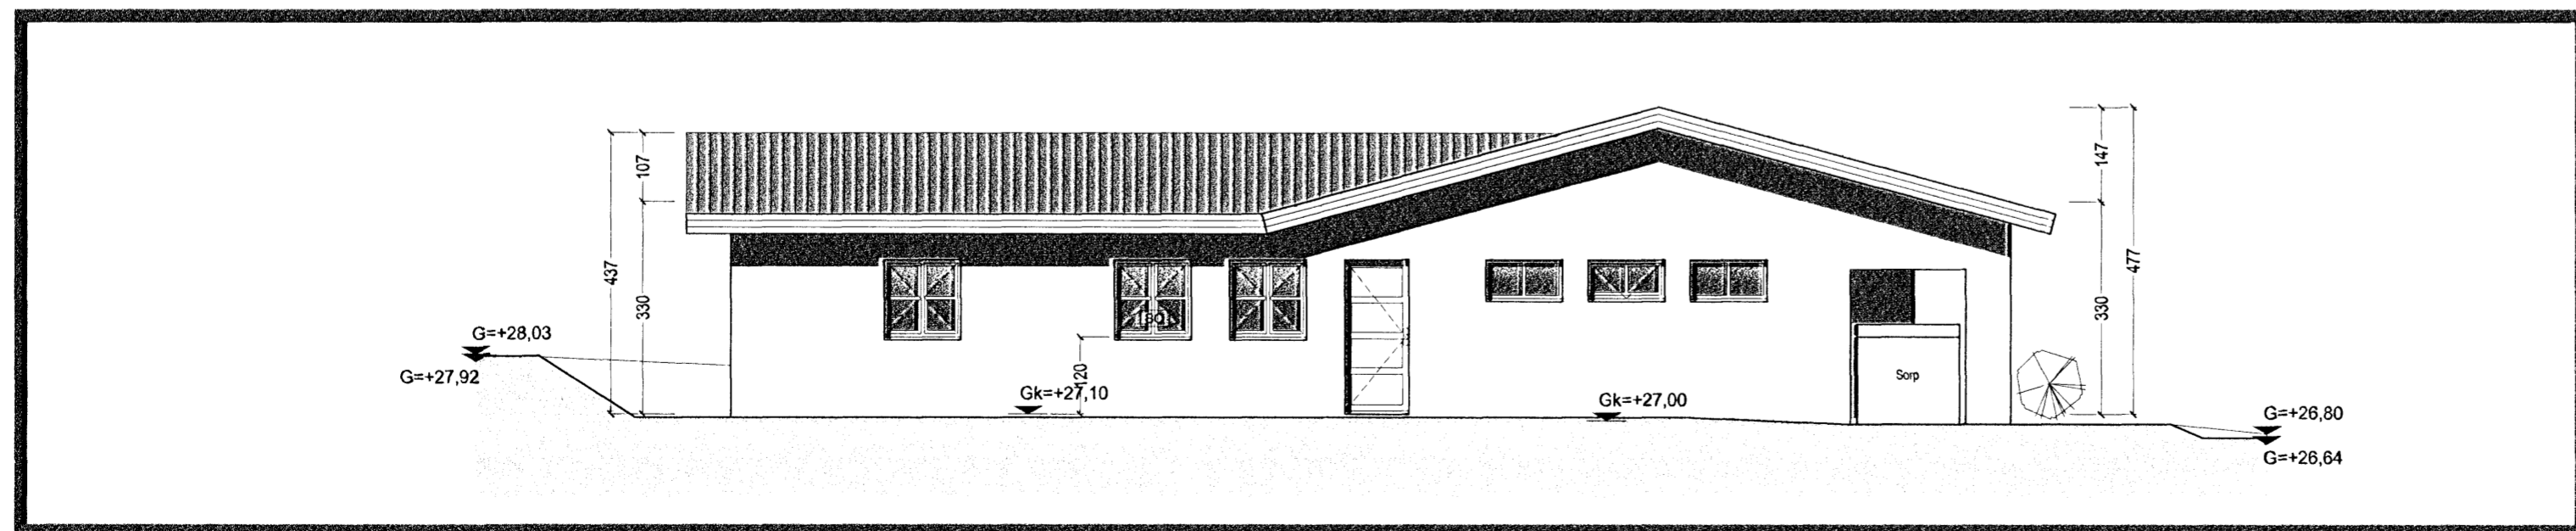

Austur útlit 1:100

Samþykkt þann  
9 APR 2008  
Byggingaáhlutniinn í Hafnarfirði  
F.h. Jón Sigurðsson

**TÁKN**


- GN = Gólfburfall
- PN = Þakburfall
- LR = Lofttræsting
- VLR = Vélknúin lofttræsting
- PK = Póstkassar
- NL = Neyðarfjós
- BO = Björgunarop
- R = Reykskynjari
- HSL = Handslökkivélteki
- ÚT = Merktur útgangur

- BO = Felliðgi við björgunarop
- BR = Brunaskanga
- SI = Stigleiðsla
- SIÚ = Stigleiðsla út
- SIJ = Stjörnstöð brunaviðvörnarkerfis
- IN = Inntak
- BI = Bilastæði fyrir fatlaða

- EI60 = Veggir og hæðaskil
- EI90
- A-EI60
- A-EI120
- REI60
- REI120
- A-REIM120
- E-CS30 = Hurðir
- EI-CS30
- EI-CS60
- E30 = Gluggar

**BREYTING**

Breyting	Dagsetning	Teiknað	Yfirfarið
1	19.07.06	MML	KR
Breyting vegna athugasemda:			
4	23.05.07	RCM	KR
Gólfkoti bílskúrs leikið og um 10sm.			
5	02.04.2008	MML, XC	KR
Breytt úthurðum í anddyri og þvottahúsi.			

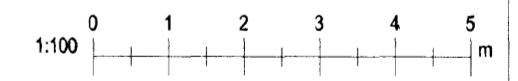

**KRark** Kristinn Ragnarsson arkitekt ehf.  
Suðurlandsbraut 4a - 3.hæð - 108 Reykjavík - Ísland  
S. 564.2255 - Fax. 544.4225  
Kt. 581298.3589 - www.krark.is - krark@krark.is

Hafravellir 7  
Hafnarfjörður  
Útlit

Verknúmer:	06024IE	Verkefnastjóri:	MML
Hönnun:	KR	Teiknað:	MML
Yfirfarið:	KR	Samþykkt:	Kristinn Ragnarsson Kt. 120944.2669
Mælikvarði:	1:100	Dagsetning:	30.05.2006
Skrá:	06024IE-A201.dwg	Blað:	A201