

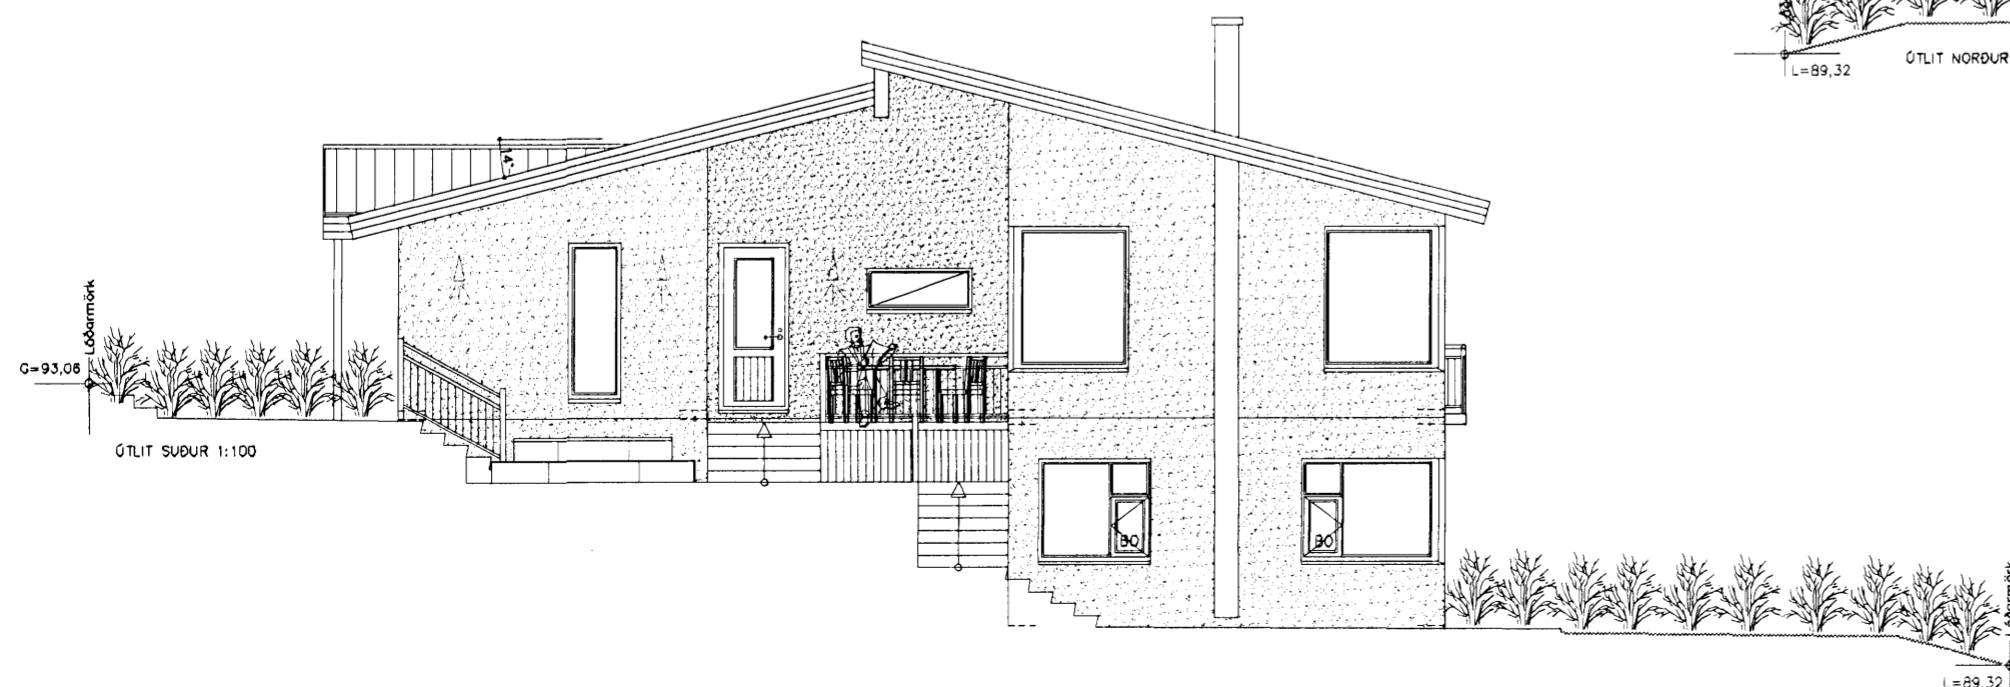


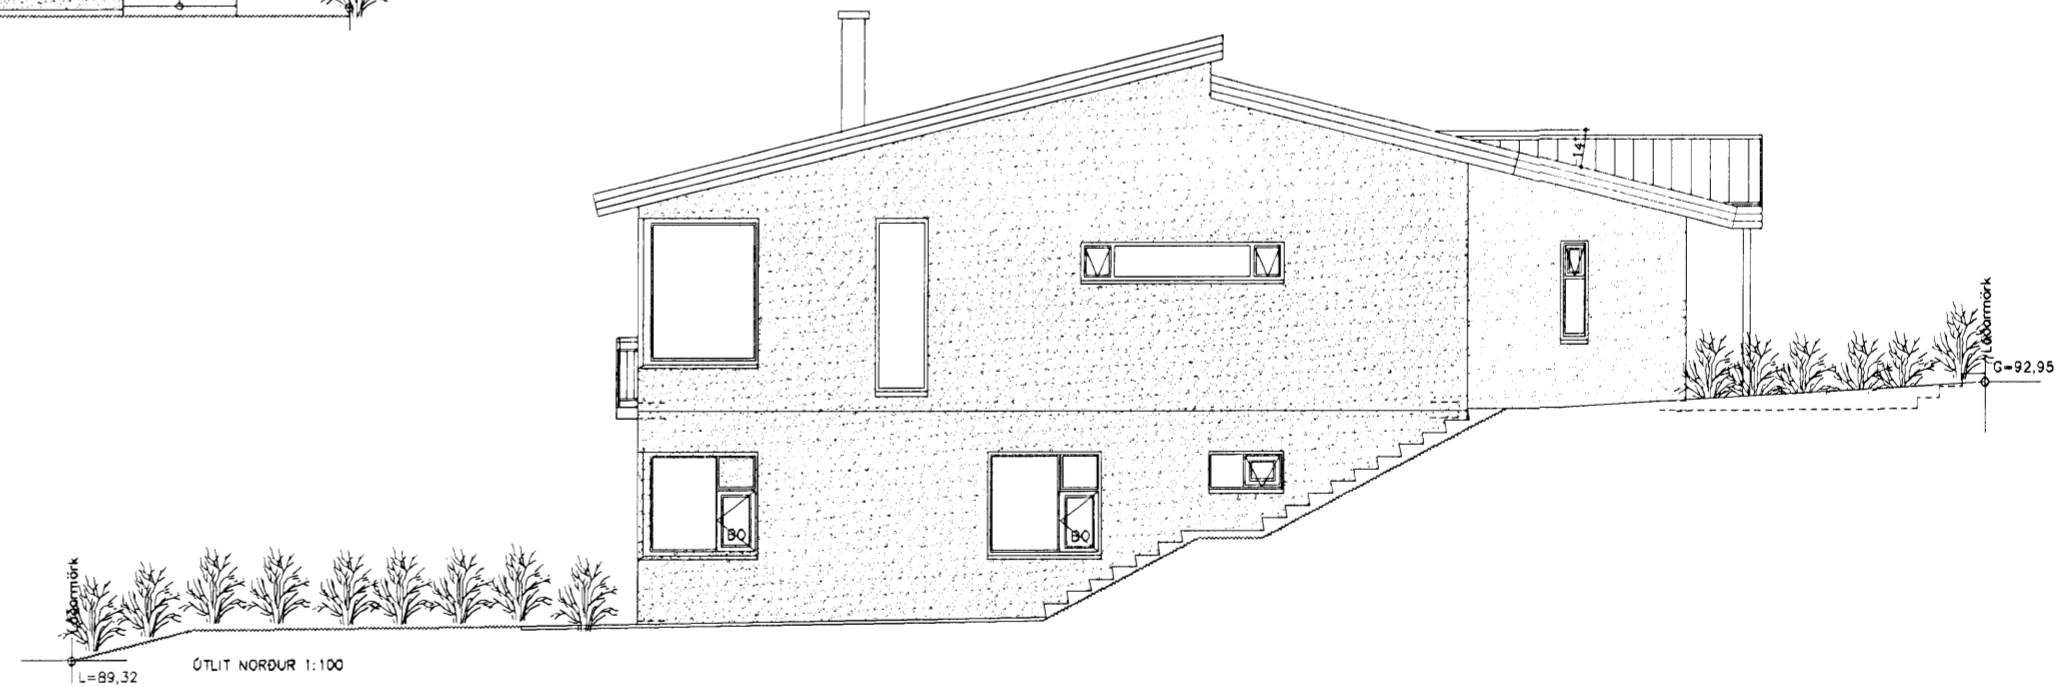

Samþykkt þann

5 MAR 2008

Byggingafræðingur
F.h. Jón Sigurðsson

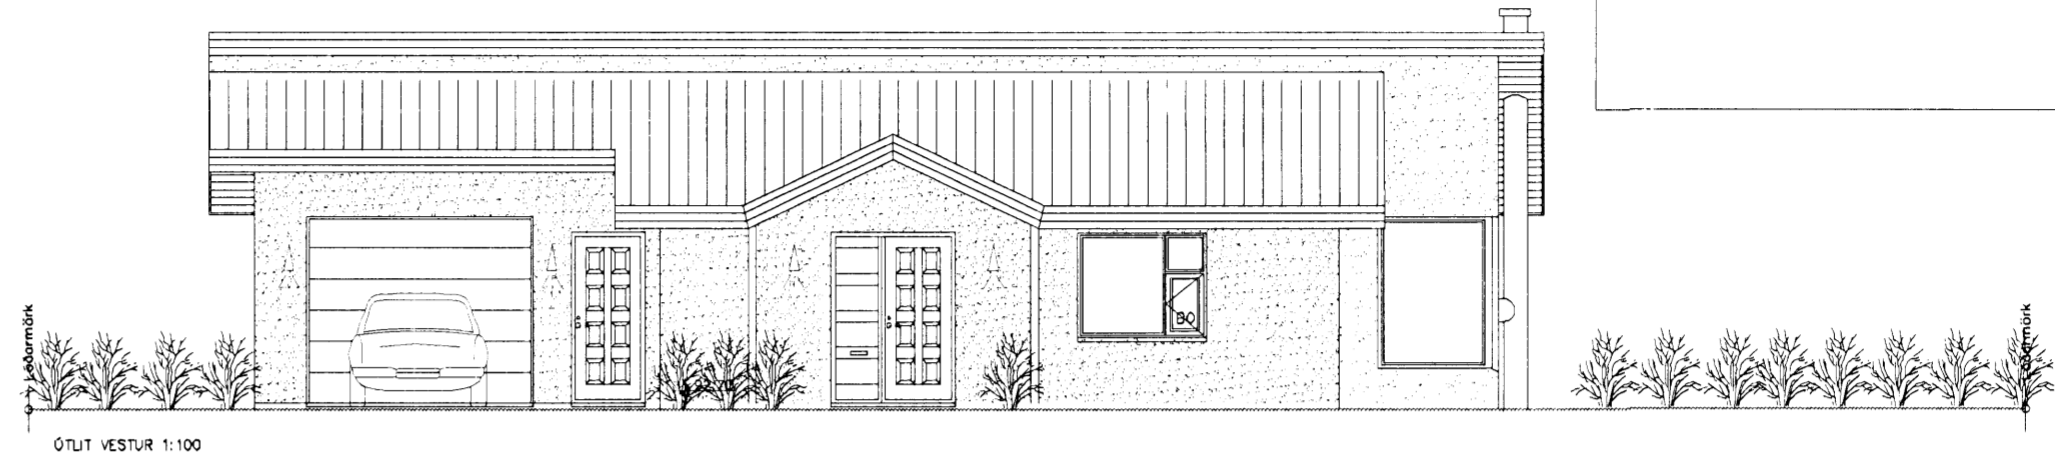

2* = glugga í eldhúsi speglad.
1* = gluggum í stofu, eldhúsi og sjónvarpshöli á 1.h. eru hækkaðir frá gólfi.

Ónyx ehf

Brynjur Danielsson Byggingafr.
Skjólslum 9 201 Kópavogi
Sími. 861 5655
Fax. 587 2610
Netfang. onyx@simnet.is

nr.	Breyting.	af	dags	VERKEFNI	DAGS.
1	1*	BD	23.02.07	BREKKUÁS 27 HF	Nóv 06
2	2*	BD	04.04.08		TEIKNAD AF. BRYNJAR
3				TEIKNING. <i>Útlit</i>	TEIKN nr. A102
4				YFIRFARIN OG SAMÞYKKT. <i>Brynjur</i>	Kt. 09.04.67-5229
5					MÆLIKVARÐL 1:100
6				Óll mál á teikningunni eru í mm.	0,0 100 200 300 400 500 600 700 800 900 1000mm
7					
8					