



útlit bakhlíð suðvestur eldri samþykkt teikn.

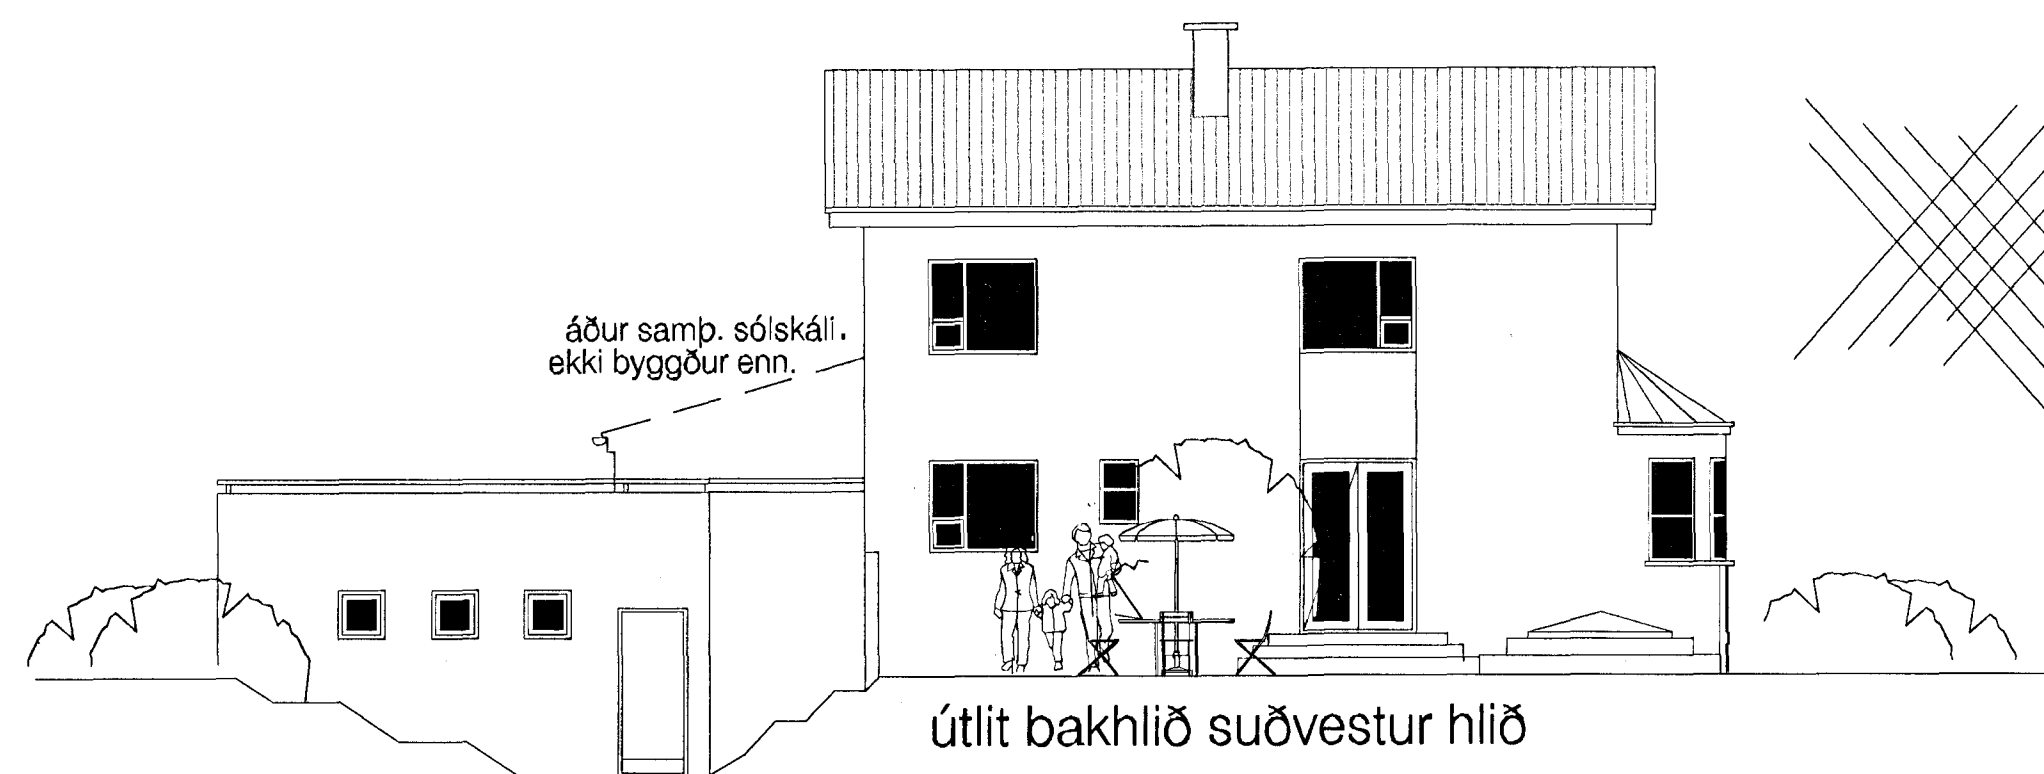

útlit bakhlíð suðvestur hlið

reyndarteikn bílsk.glugga.

steyptar tröppur aldrei gerðar
gerðar trimburtröppur eftir teikn. Stanislas Bohic, landslagsark.

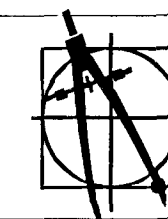

Smárahvammur 1, Hafnarfirði
breyting á áður samþ.teikn: 1:100
Reyndarteikn v. lokaúttektar á bílskúr 15. 4. '12

04

Guðmundur Gunnlaugsson, arkitekt FÁÍ
kt: 190554-3419
Teiknistofa Stórhöfða 17. 110 Reykjavík.
s: 5677735-8987894.
gg@archus.is www.archus.is