


24.33

eldra hús óbreytt

nýr bílskúr

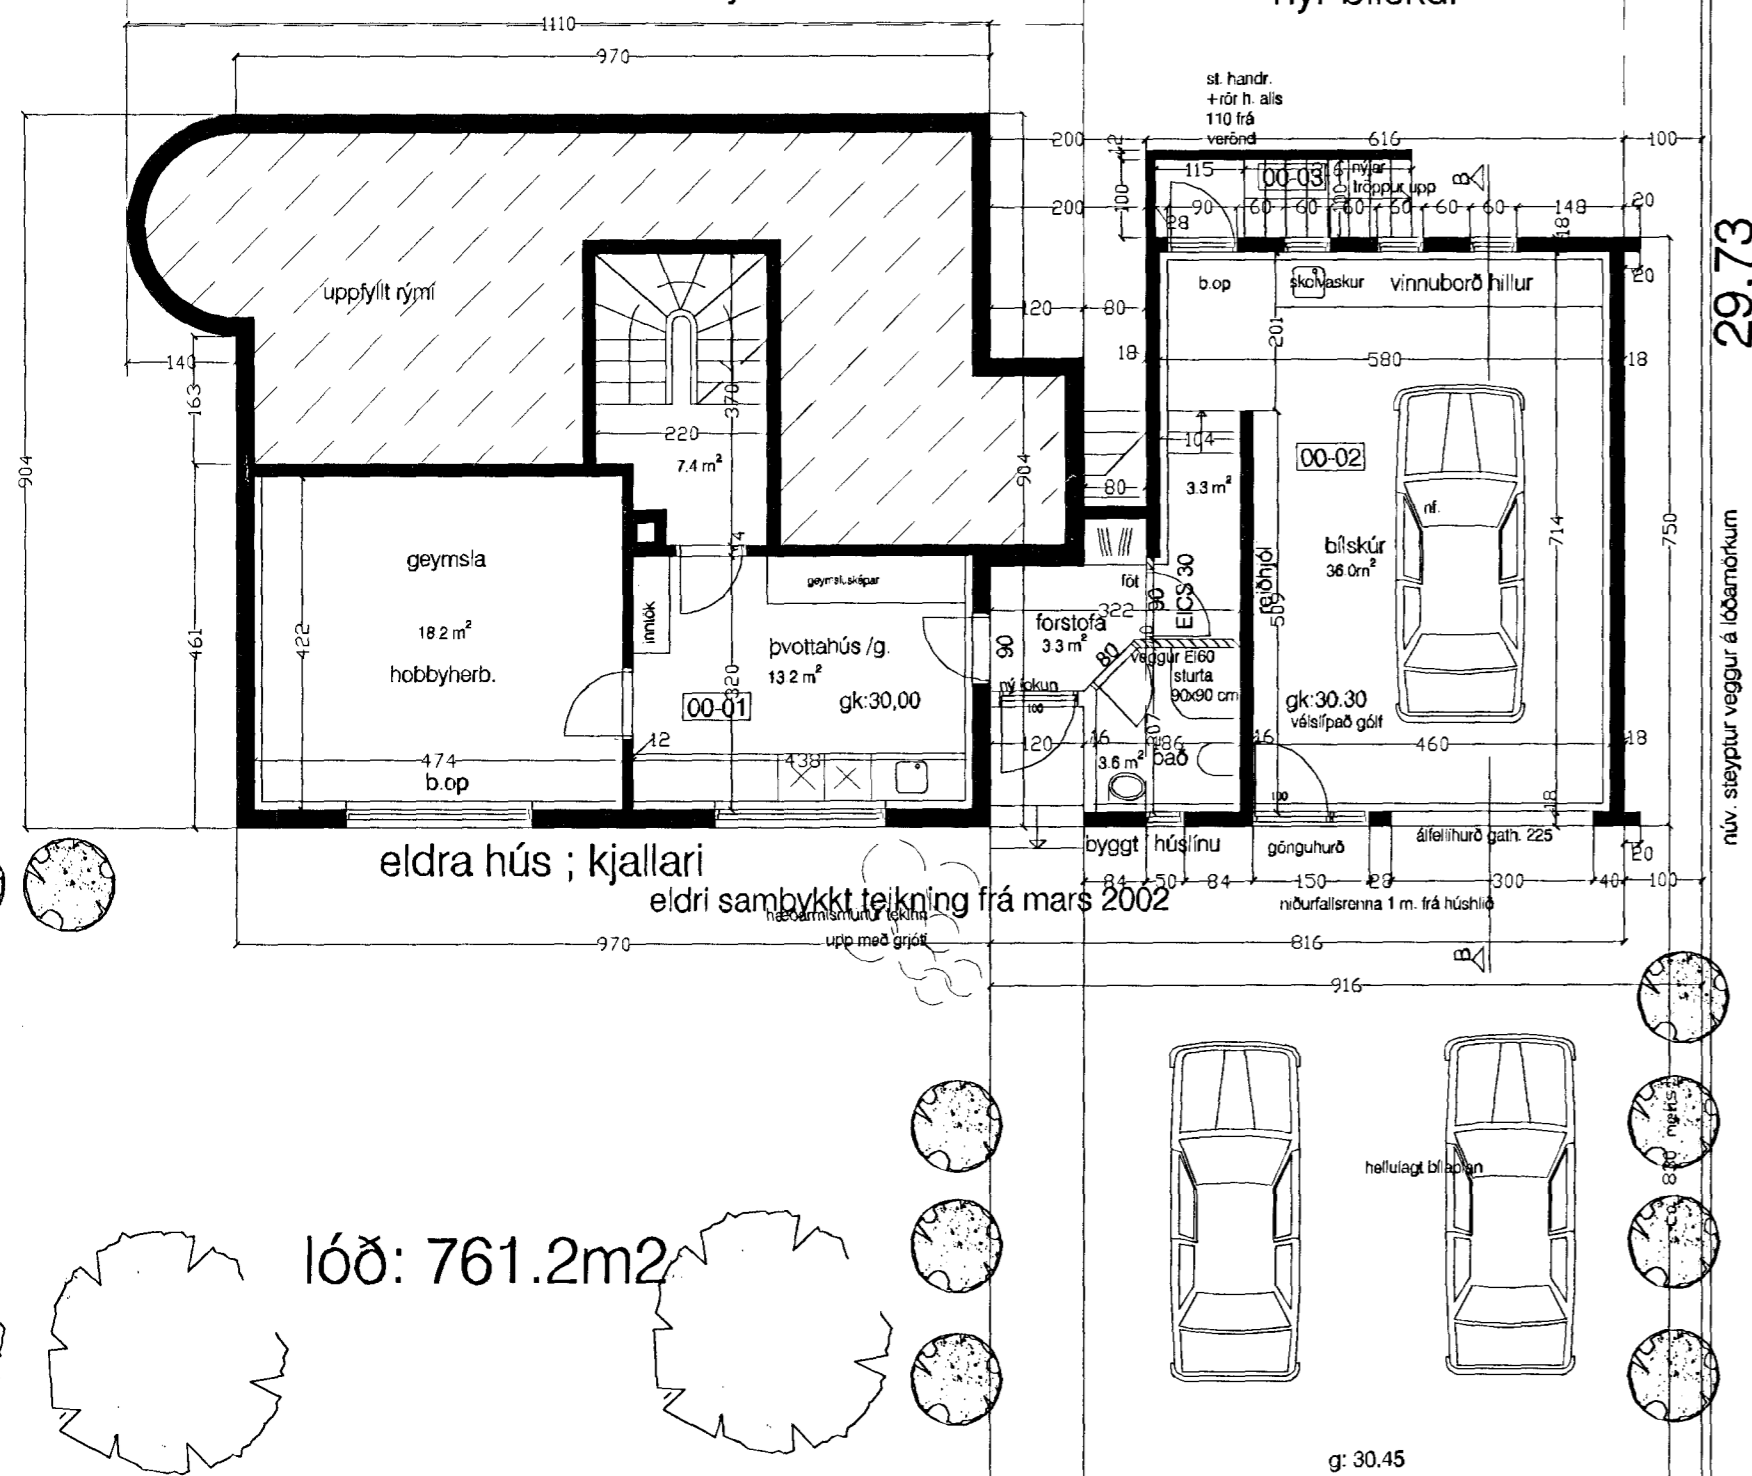

29.73

núv. steyptur veggur á lóðarmörkum

24.21

grunnmynd núv. kjallari og þegar byggður bílskúr eldri samþykkt teikning


lóð: 761.2m²

g: 30.45

Samþykkt þann
 10 MAY 2012
 Byggingafultrúinn í Hafnarfirði
 F.h. Sigurður Steinar Jónsson

lóð: 761.2m²

eldra hús óbreytt frá samþykkt

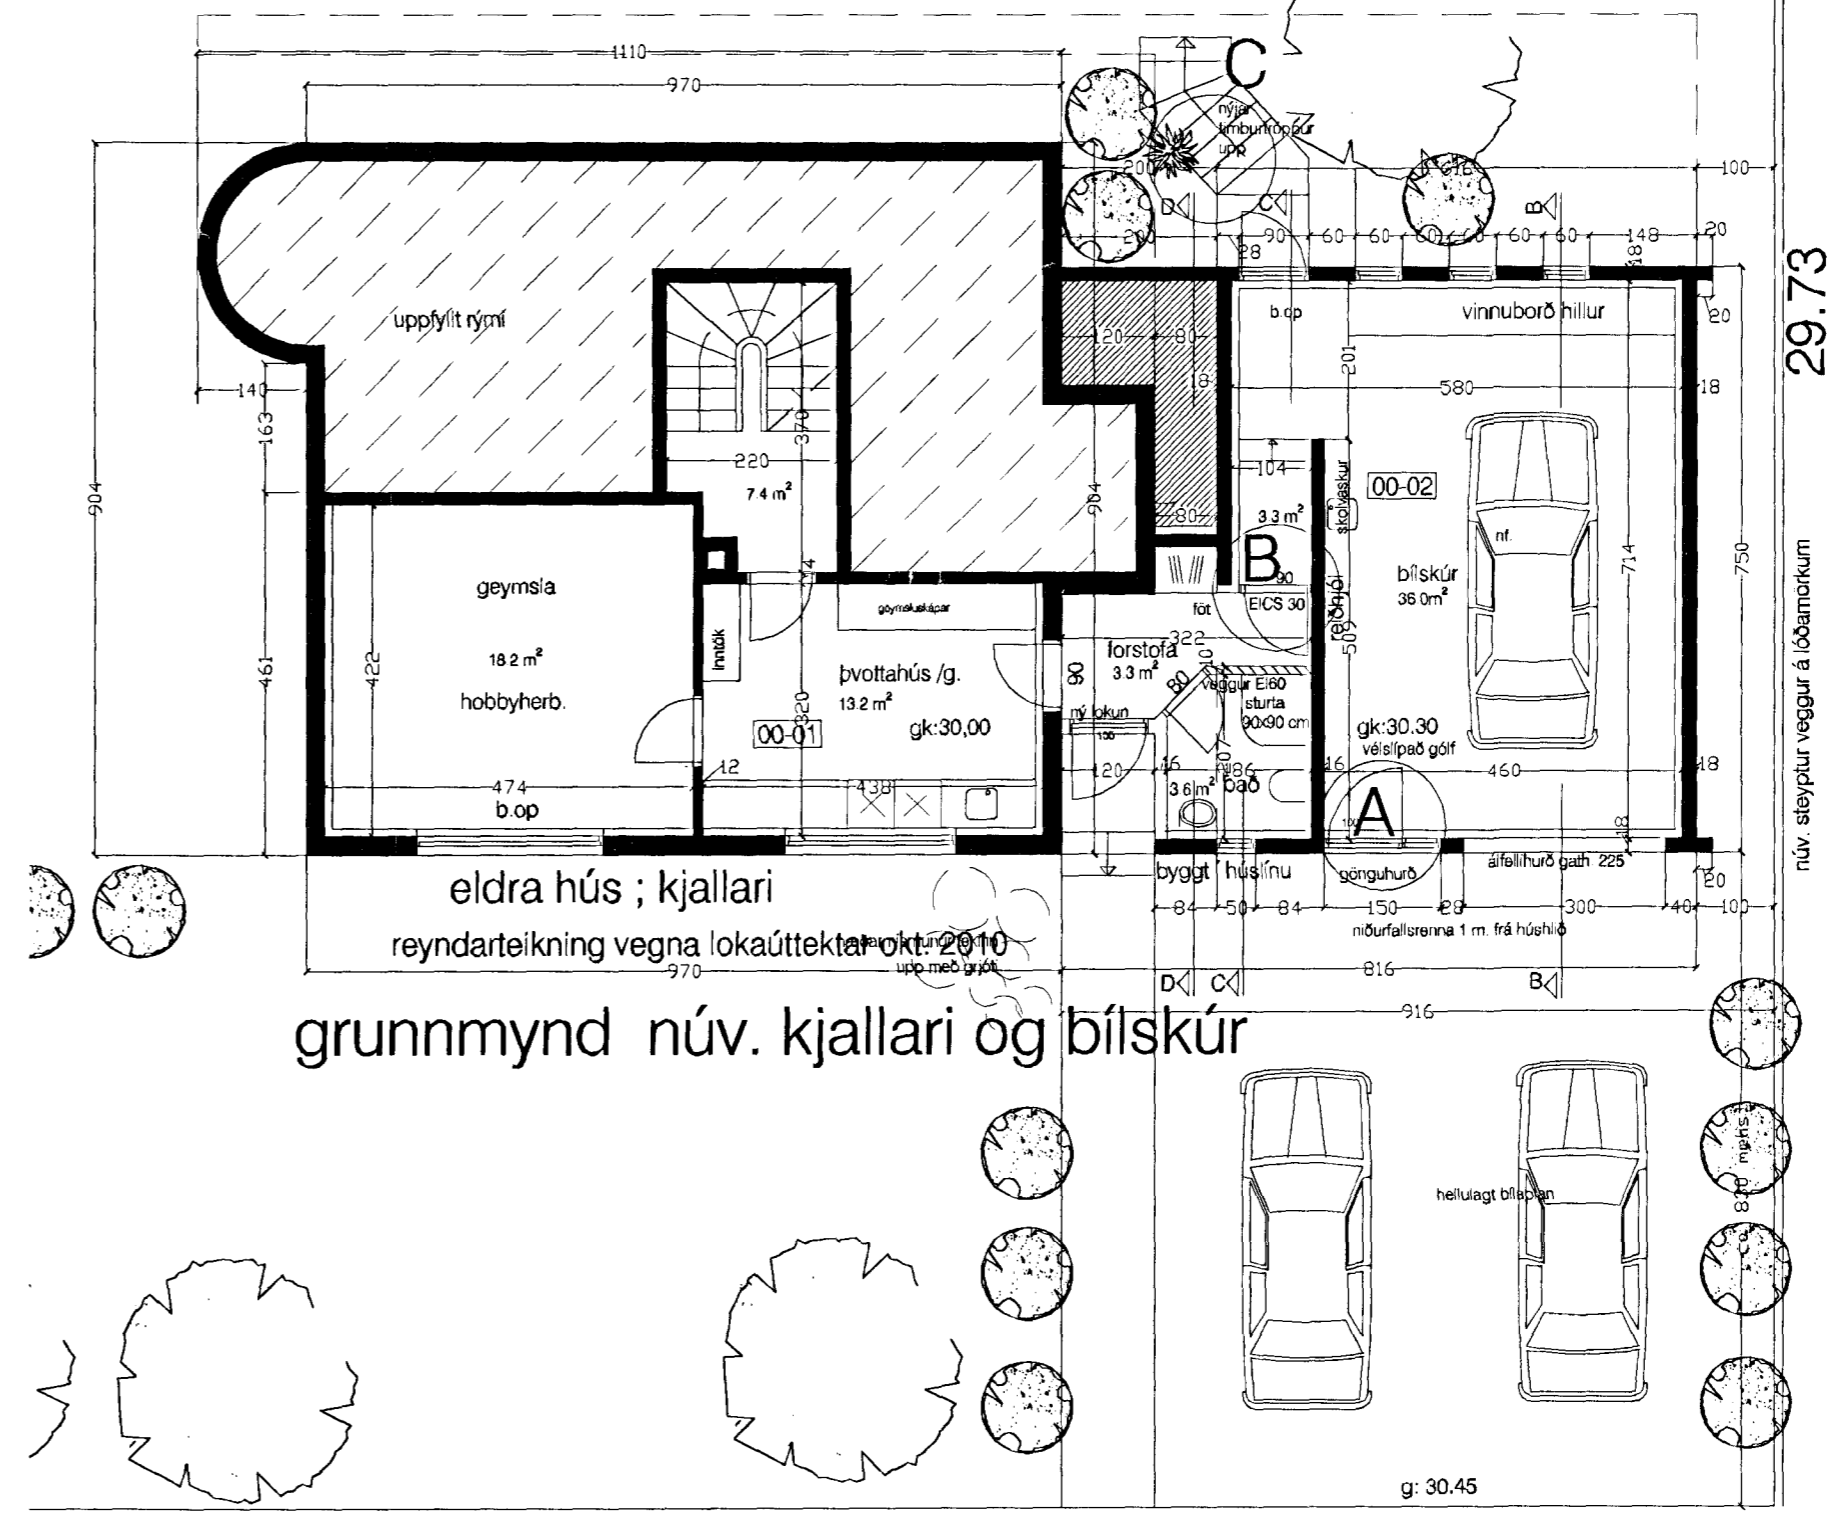

29.73

núv. steyptur veggur á lóðarmörkum

grunnmynd núv. kjallari og bílskúr

reyndarteikn. ný umsókn

- reyndarteikning; yfirlit yfir breytingar frá samþykkt:
- A: Eigendur völdu að snúa opnun hurðar.
 - B: Eldvarnarhurð færð í milligang.
 - C: Hætt við steyptar útitróppur, valið að hafa timburþrep í samræmi við tillögur landslagsarkitekts.
 - D: Hurð á bakhlíð bílskúrs ekki í sömu línu og efri br. glugga.

Smárahvammur 1, Hafnarfirði 1:100
 breyting á áður samþ. teikn. 15.4.12
 Reyndarteikn. v. lokaúttektar bílskúrs
 skýringarupprættir með umsókn

Guðmundur Gunnlaugsson, arkitekt FAÍ
 kt: 190554-3419
 Teiknistofa Stórhöfða 17. 110 Reykjavík.
 s: 5677735-8987894.
 gg@archus.is www.archus.is

02