


Trönuhraun 10

E14

*Teikning
sýna skulpla.
16.03.12
SI*

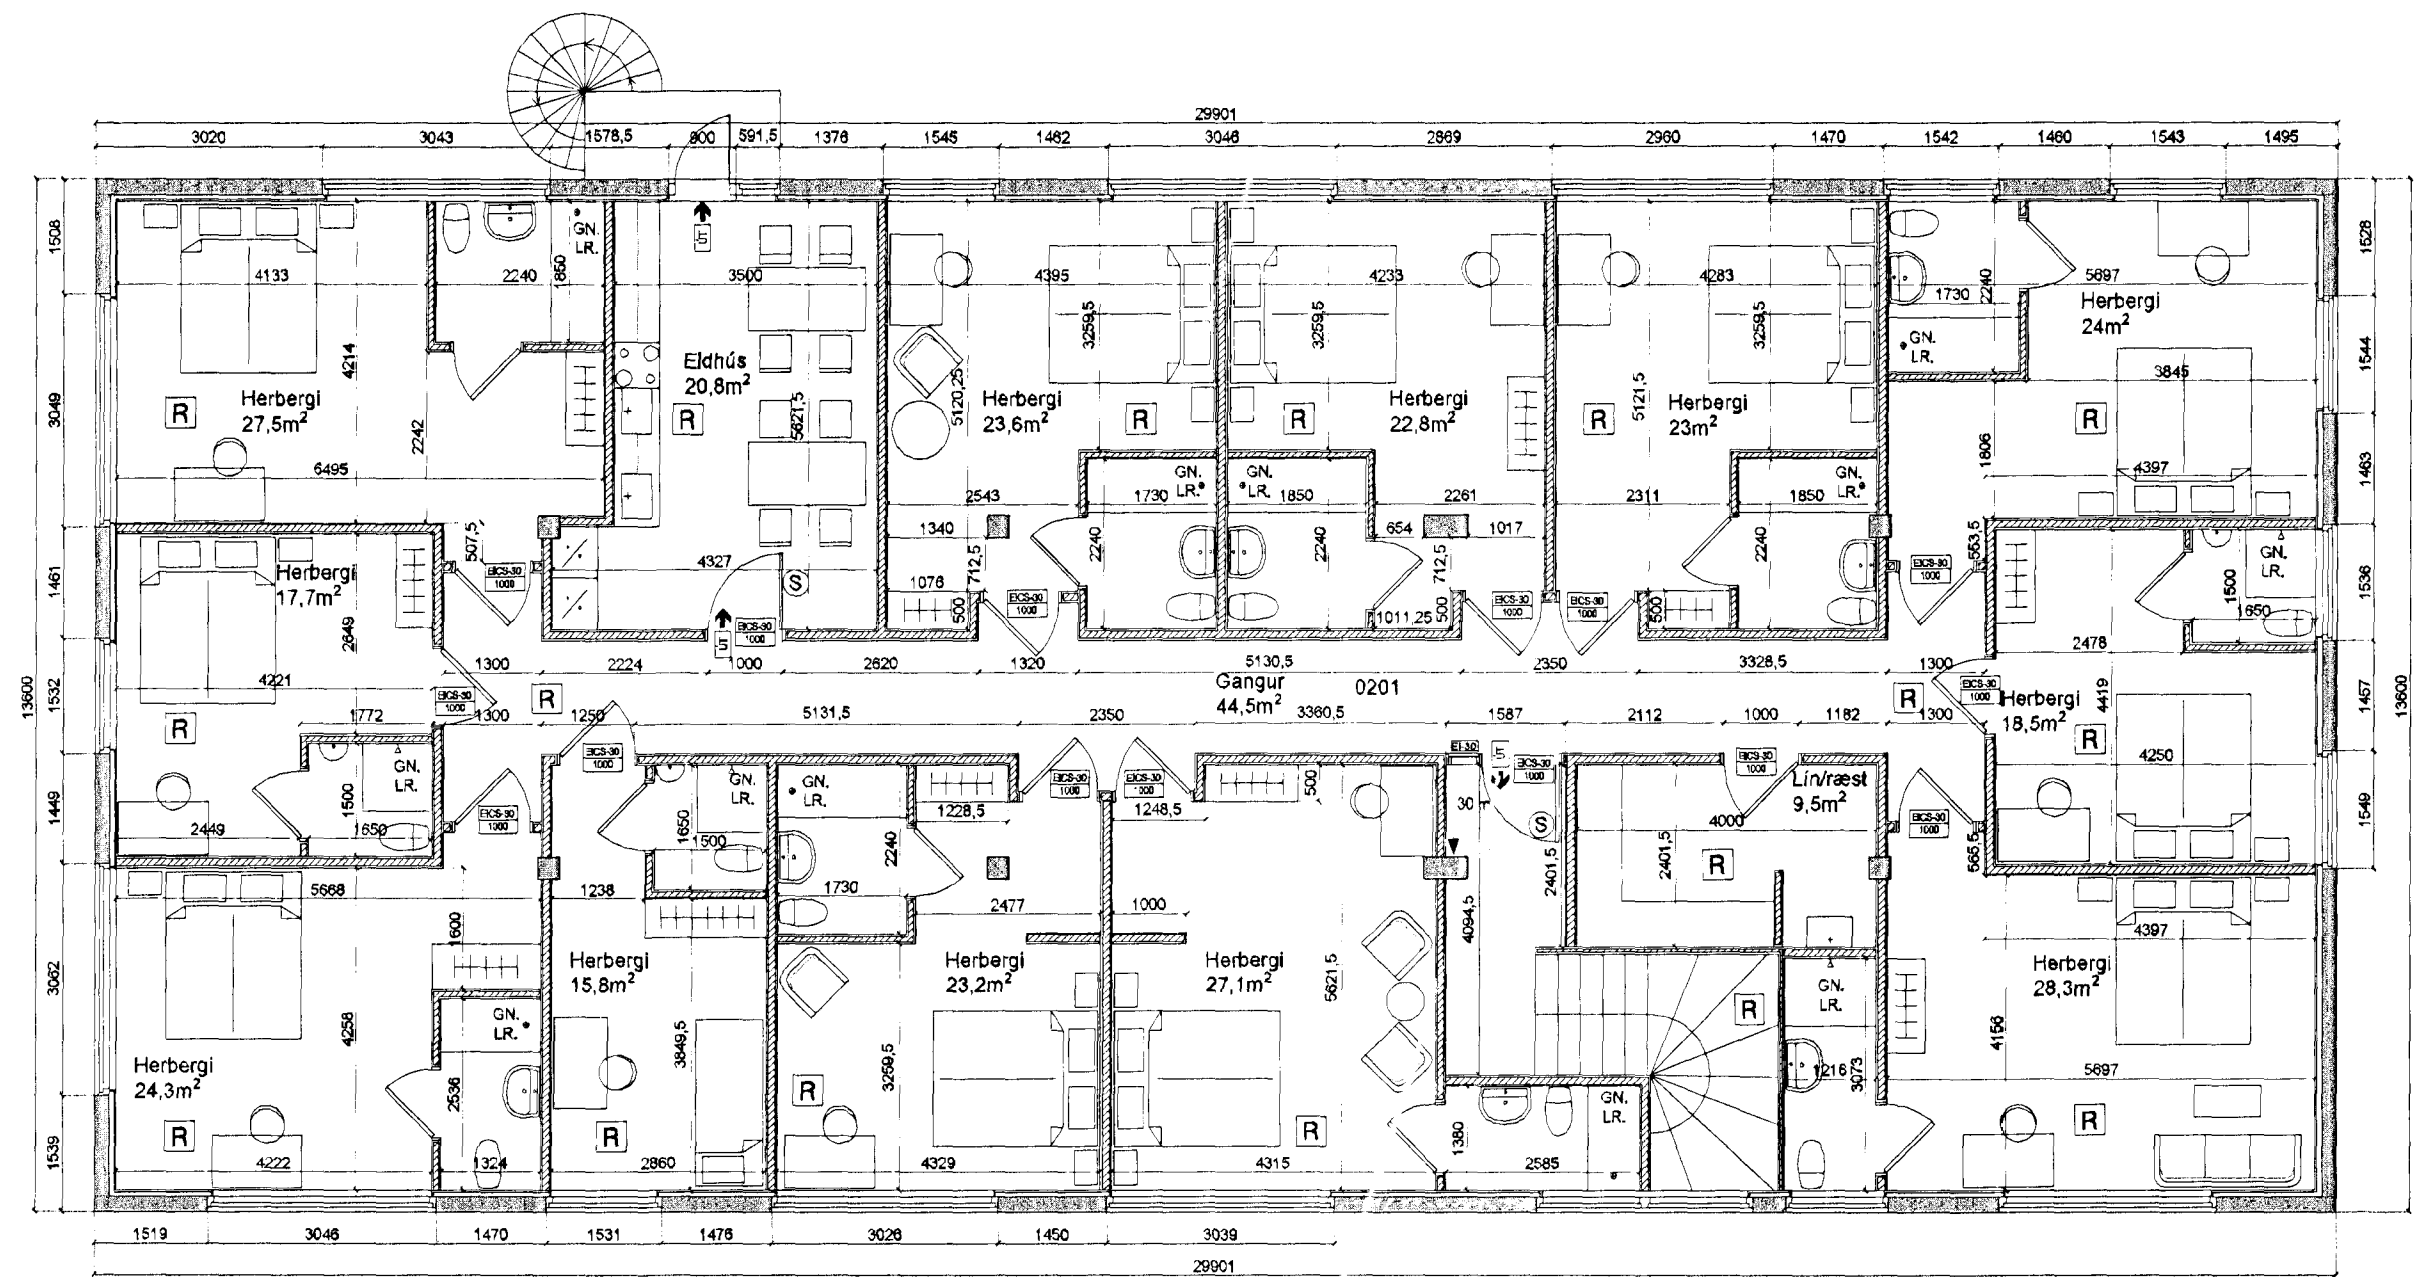

- SKÝRINGAR:
- Brunasamtæðuskil, EI-90 veggir.
 - Brunahólfun, EI-60 veggir.
 - Eldvarnarhurð EI-CS30, breidd skilgreind í mm.
 - Eldvarnarhurð EI-CS30, breidd skilgreind í mm.
 - Segulloki
 - Reykskynjari
 - Brunaslanga, lengd skilgreind í metrum.
 - Staðsetning stjórnstöðvar brunaviðvörnakerfis, tengd viðukenndri vaktadari stjórnstöð.
 - Flóttaleiðir, stefna flóttaleiða.
 - Flóttaleið, svæði sem skilgreint er sem flóttaleið.
 - Björgunarop

Grunnmynd 2.h mkv 1:100

HEILBRIGÐISEFTIRLIT
HAFNARFLADAR-
OG KOPAV. SV. LÍDIS
Gardatorgi 7, 2. hæð, Garðmæ
e/s 2012 *fridrikur*



Trönuhraun 10	Landnr. 122756	TEIKN. NR. 103
EFNI: Grunnmynd 2.h		MÁL 1:100
		DAGS. 20.02.2012 Breytt. 05.03.2012
Hönnuðir: Erlendur Á. Hjálmarsson, byggingafræðingur, Kt.: 100355-5239 Atli Erlendsson, hönnuður, Kt.: 281181-7189		