


GRUNNMYND 2. HÆÐAR
1:100

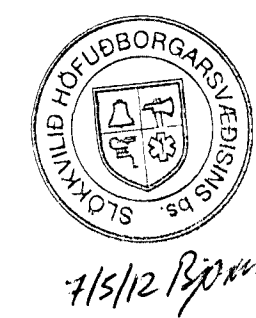

Fh. 7.5.2012
HEILBRIGÐISEFTIRLIT
HAFNARFJARDAR-
OG RÖPACCSV.EDIS
Garðatorni - 210 Garðabæ
K. Stefánsson

- TÁKN Á ELDVARNARUPPDÆTTI
- REYKSKYNJARI
 - ELDTJEFANDI VEGGUR
 - HURDIR: C = SJÁLFLOKANDI
S = REYKÞÉTT
 - MERKTUR OG NEYDARLÝSTUR ÖTGANUR
 - BRUNASLANA

BREYTT	
1) 10.03.08	Spjgln rýma, langveggur og gluggar DK
2) 25.04.12	Inna skipulagi breytt DK
Steinhella 14	
221, Hafnarfirði	
HEI TÆNINGAR	KVAFI
GRUNNMYND 2.HÆÐAR	1:100
ÁVAÐI DKK	TEKNAÐ DKK
VEIÐIR 1.097	BREYTTINGAR 02
ÚTGEFNAÐ 15.01.2007	DRÖG 03
TEIKNISTOFAN H.R. ehf Húsbýggingar og ráðgjöf Davíð Karl Karlsson Byggingafræðingur BFI Nefnarás 2, 110 Reykjavík	
SÍM: 567 6111 FAX: 567 6111 E-MAIL: dak@teknistofan.is KT: 237288-2539	