


ÞAKMYND
 1:100

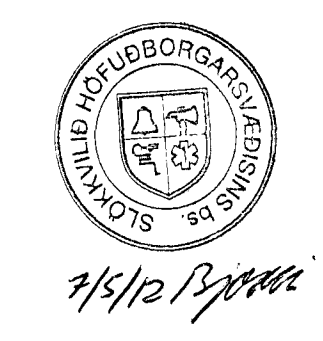

TÁKN Á ELDVARNARUPPDÆTTI

- REYKSKYNJARI
- ELDTÉFJANDI VEGGUR
- HURDIR: C = SJÁLFLÖKANDI
S = REYKÞÉTT
- MERKTUR OG NEYDARLÝSTUR ÚTGANGUR
- BRUNASLANGA

BREYTT			
1)	10.03.08	Speglun rýma, langveggur og gluggar	DK
2)	25.04.12	Innra skipulagi breytt	DK
Steinhella 14			
221, Hafnarfirði			
ÞAKMYND			1:100
SKAÐA:	TEKNA:	VERNA:	BREYTTUR:
DKK	DKK	1.097	02
DAGS:			15.01.2007
TALA:			04
TEIKNISTOFAN H.R. ehf Húsbýggingar og ráðgjöf Davíð Karl Karlsson Byggingafræðingur BFI Neufurás 2, 110 Reykjavík			

9/M:567 6111
 FAX: 567 6111
 E-MAIL: dag@tamat.is
 KT: 231256-2539