

D = STAÐSETNINGAR SKÓLATAFLA OG UPPHENGITAFLA BREYTT OG MÁLSETT

VINNUTEIKNING


DAGSETNING	BREYTING	SÁMBYRKTT
10.1.2005	A INNG. STIGAPALLUR, O.PL.	GG
17.1.2005	B MÁL A STIGA	GG
18.1.2005	C MÁL OG E.IN. Í LÍNU 2	GG
27.5.2005	D MÁLSETN. TAFLA	OPG
13.6.2005	E BRUNAOP FÆRD	OPG
16.6.2005	F MÁL Á SNYRTINGUM	GG
18.8.2005	G BRUNAHÖLFUN LEIÐRÉTT	GG

STADUR:
AKURHOLT 1
HAFNARFJÖRDUR
 VERK:
HVALEYRARRSKÓLI 4. ÁFANGI

TEIKNING:
 GRUNNMYND JARÐHÆÐ

VERKNR: 324c	MÆLIKVARÐI: 1:50 TEIKNAD: 15.11.2004 ss	TEIKN.NR: 201
------------------------	--	-------------------------

ARKITEKTASTOFAN ehf.
 Ormar Þór Guðmundsson og Örnólfur Hall
 Borgartún 17 IS-105 Reykjavík Sími 562 6833 Fax 562 6835
 arkitektastofan@arkitektastofan.is www.arkitektastofan.is

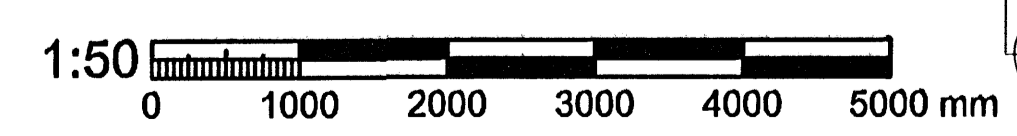

B-C 208
 C-B 207

A-B 205

1-2 209

5-6 209

1-2 209

5-6 209

JARÐHÆÐ