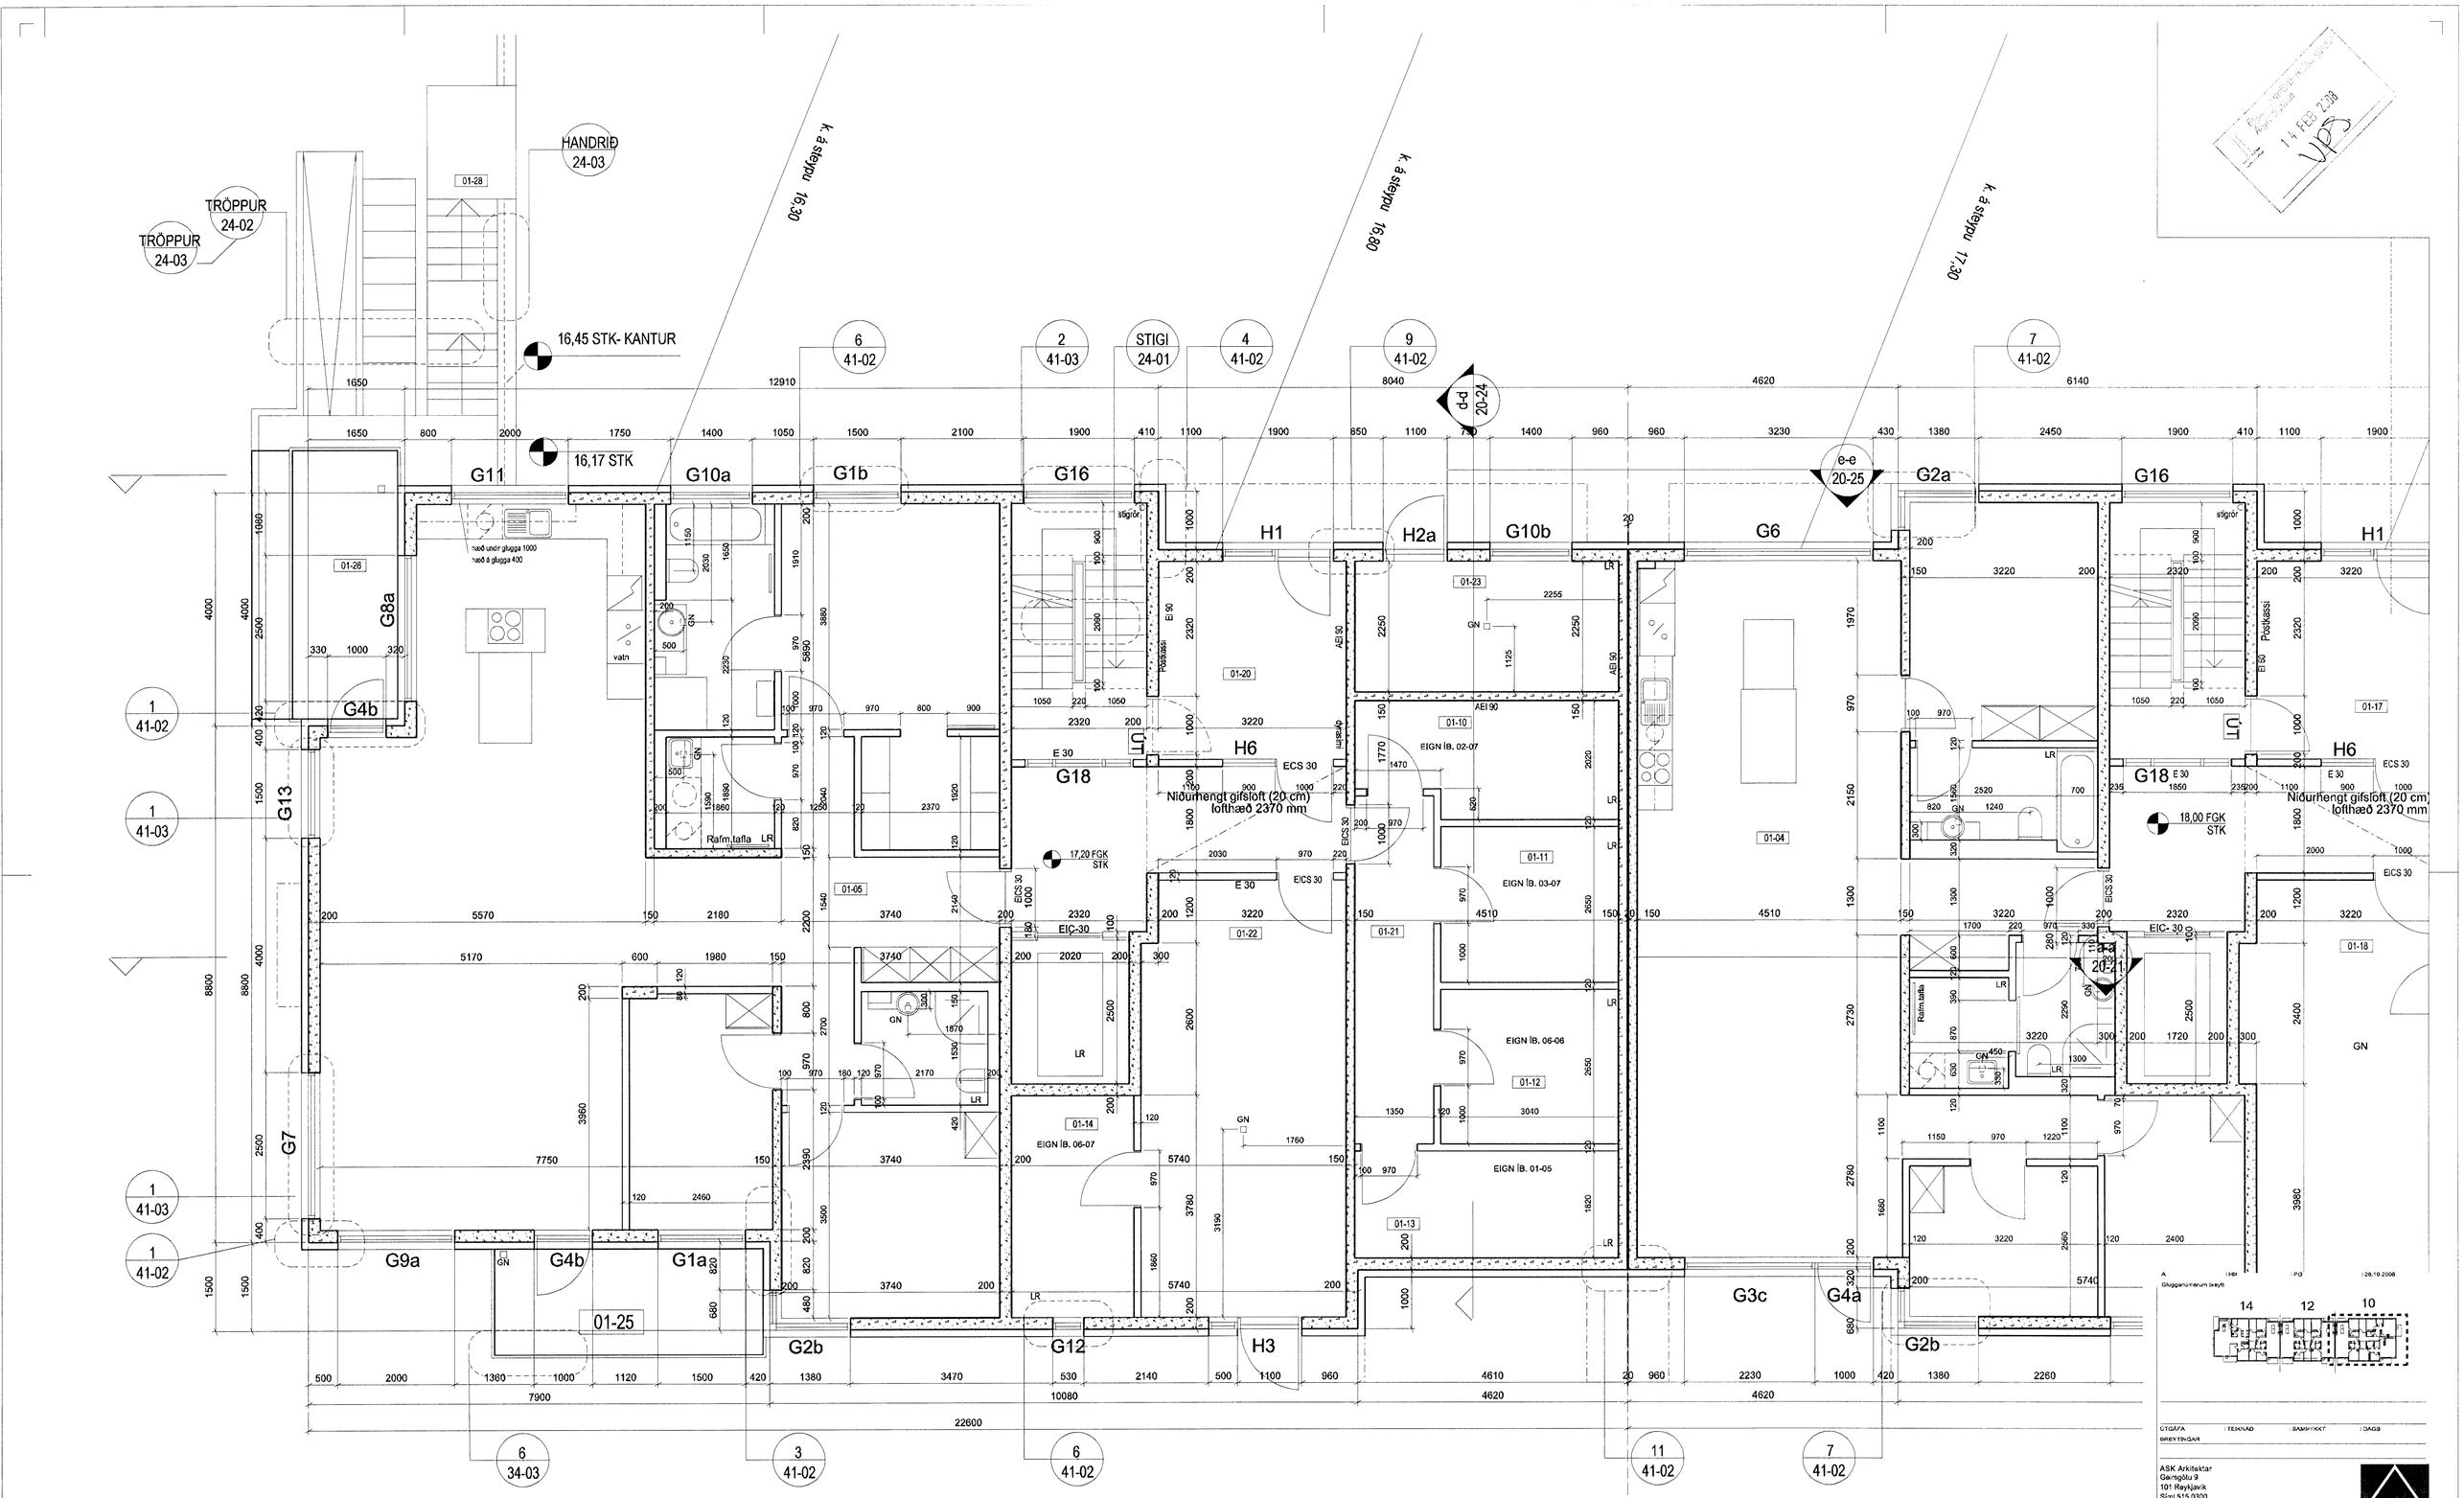

GRUNNMYND 1:50

1. hæð

ÚTGÁFA | TEIKNAÐ | SAMPYKKT | DAGS

BREYTINGAR

ASK Arkitektar
Geirsgötu 9
101 Reykjavík
Sími 515 0300
Fax 515 0319
www.ask.is

Áritun aðalhönnuðar

Páll Gunnlaugsson arkitekt FAÍ kt. 210552-2199

ASK ARKITEKTAR

SKIPALÓN 10-14
VERKTEIKNINGAR

VERKEFNI

HEITI TEIKNINGAR

Grunnmynd 1. hæðar
Neðri hluti

MKV. Í A1: 1:50

TEIKNAÐ: ASK

DAGS: 15.11.2007

VERK NR.: 0687

NÚMER TEIKNINGAR: 20-11

ÚTGÁFA