


Byggingafræðingur
Algeit barn
06 FEB 2008
V.B.

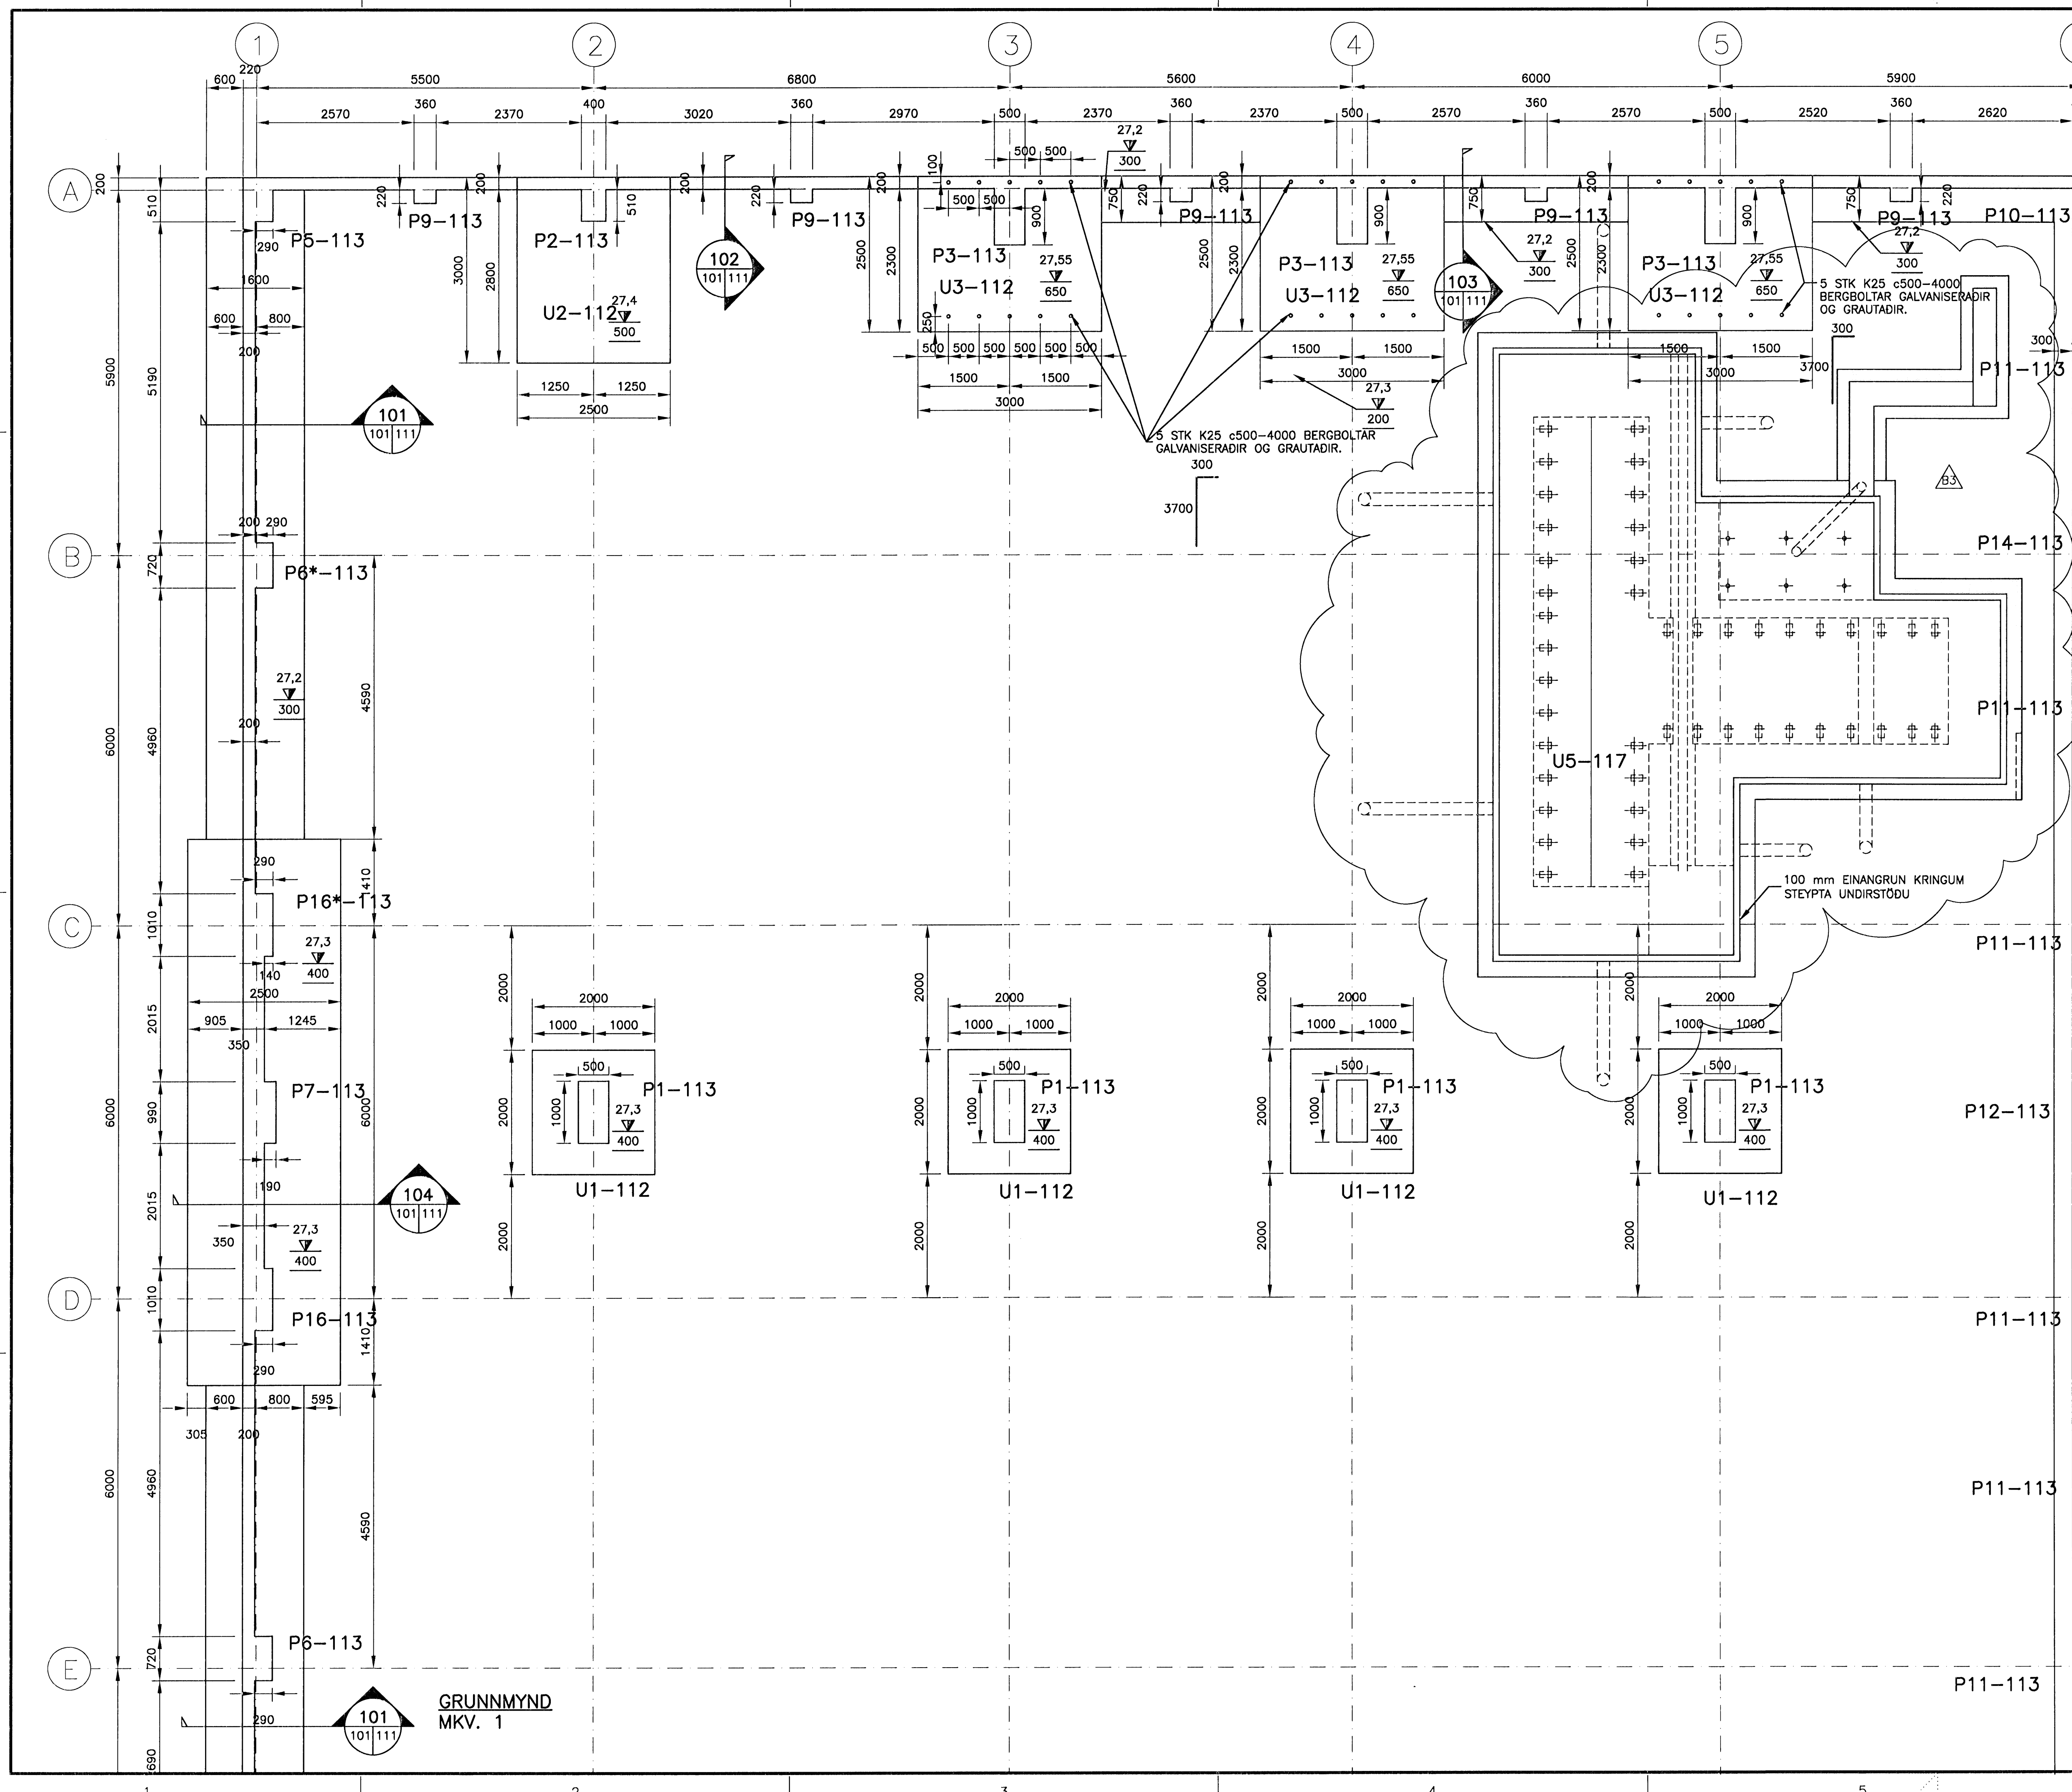

ÓTGÁFUFRILL


NÚMÉR:	DAGS:	SKÝRINGAR:	HANNAÐ:
B1	06.09.2007	BYGGINGATEIKNING	JGG
B2	29.10.2007	ÞMSAR BREYTINGAR	JGG
B3	07.01.2008	UNDIRSTÖÐU SNÓID	JGG

DAGS. UNDIRSKRIFTAR: NAFN OG KT. SAMRÆMINGARHÖNNUÐAR: 280845-3109
 UNDIRSKRIFT SAMRÆMINGARHÖNNUÐAR: *lyp*



SKÝRINGAR:
 ALMENNAR SKÝRINGAR
 ALMENN DEILI OG SNID
 SJÁ TEIKN. B1-001 TIL B1-012

100 mm EINANGRUN KRINGUM
 STEYPTA UNDIRSTÖÐU

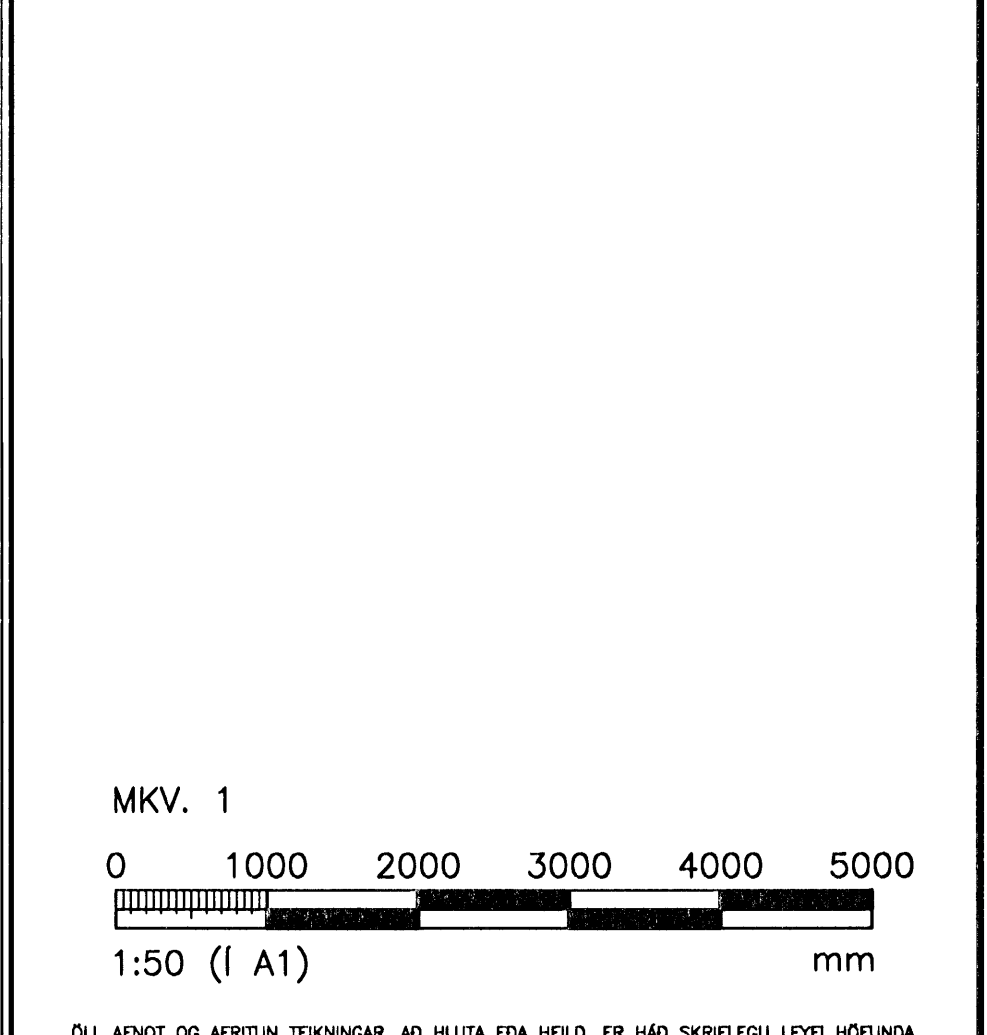

VGK HÖNNUN
 GRENSÁSVEGI 1 · 108 REYKJAVÍK · Sími: 422 3000 · Fax: 422 3001
 VEFANG: www.vgkhonnun.is · Netfang: vgkhonnun@vgkhonnun.is

HEITI VERKS:
SMÍÐJA
MELBRAUT 23 HAFNARFIRÐI

HEITI TEIKNINGAR:
 BURDARVIRKI:
 UNDIRSTÖÐUR
 GRUNNMYND

MELT:	TEIKNAR:	GEYMSLUNÚMÉR:	VNR:
	JGG		3.151.234
HANNAÐ:	YTRIFARÐ:	MKV:	NR. TEIKNINGAR:
JGG			
DAGS. UNDIRSKRIFTAR:	NAFN OG KT. HÖNNUÐAR:	VEFFANG:	ÓTGÁFA:
<i>lyp</i> 2008	VGK-HÖNNUN hf	430572-0169	B0-101
UNDIRSKRIFT HÖNNUÐAR:	ÓTGÁFA:		
<i>[Signature]</i>	200862-5119		B3

GRUNNMYND
 MKV. 1

101
 101|111