


 06 FEB 2008  
 V.S.

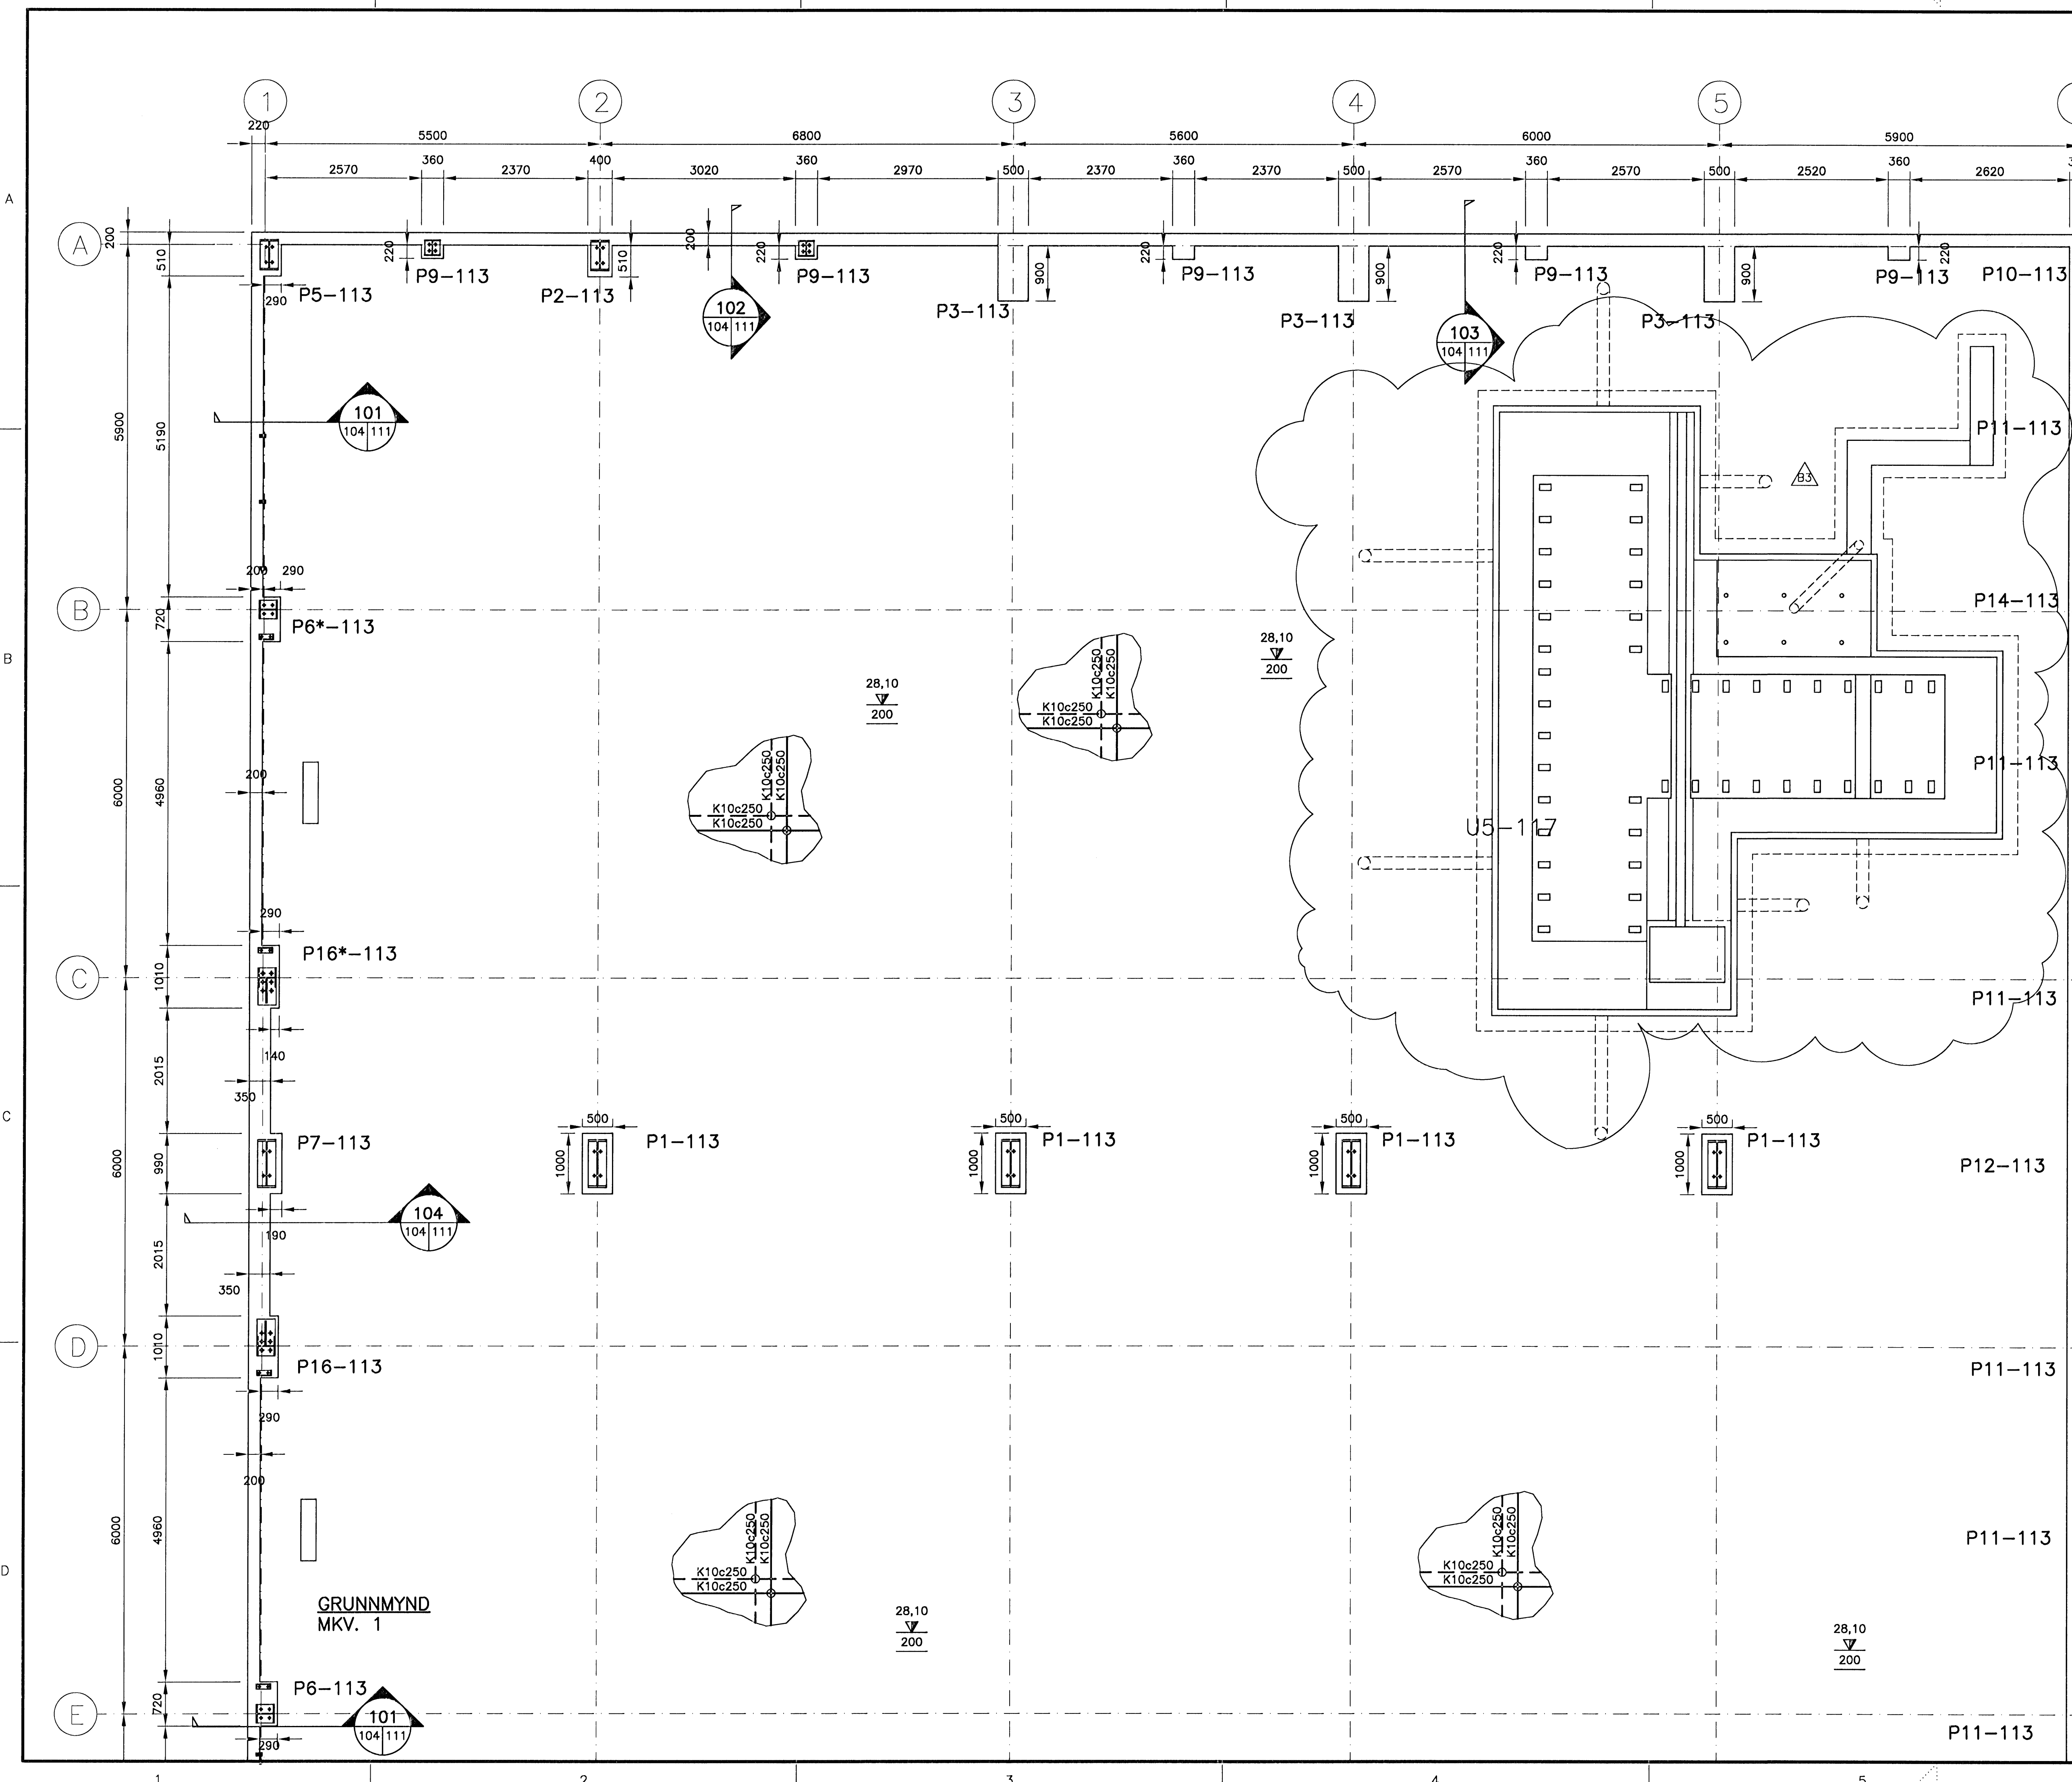


ÓTGÁFUFRILL

NÚMÉR:	DAGS:	SKÝRINGAR:	HAUNAD:
B1	06.09.2007	BYGGINGATEIKNING	JGG
B2	29.10.2007	ÝMSAR BREYTINGAR	JGG
B3	07.01.2008	UNDIRSTÖDU SNÓID	JGG

DAGS, UNDIRSKRIFAR: NAFN OG KT. SAMREINGARHÖNNUDAR:  
 UNDIRSKRIF SAMREINGARHÖNNUDAR: SIGURDUR ÞORVARDARSON *[Signature]* 280845-3109



SKÝRINGAR:  
 ALMENNAR SKÝRINGAR  
 ALMENN DEILI OG SNID  
 SJÁ TEIKN. B1-001 TIL B1-012

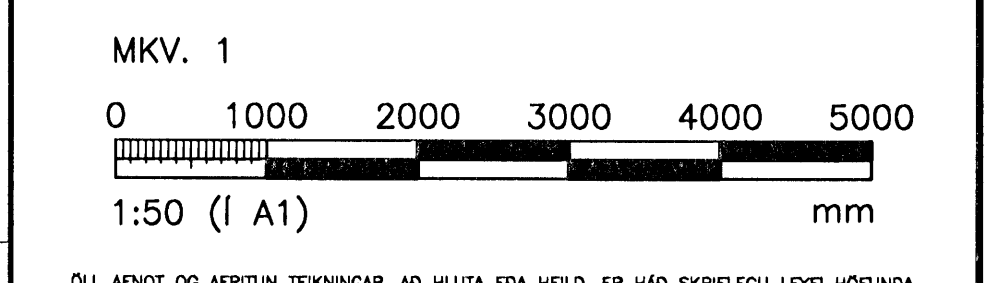

ÖLL AFNÖT OG AFRITUN TEIKNINGAR, AD HLUTA EDA HEILD, ER HÁÐ SKRIFLEGU LEYFT HÖFUNDA.

**VGK HÖNNUN**  
 GRENSÁSVEGI 1 · 108 REYKJAVÍK · Sími: 422 3000 · Fax: 422 3001  
 VEFfang: www.vgkhonnun.is · Netfang: vgkhonnun@vgkhonnun.is

HEITI VERKS:  
**SMIDJA**  
**MELBRAUT 23 HAFNARFIRDI**

HEITI TEIKNINGAR:  
**BURDARVIRKI:**  
**PLATA Á FYLINGU**  
**GRUNNMYND**

MELT:	TEIKNAD:	GETMSLUNUMER:	VNR:
	JGG		3.151.234
HAUNAD:	YFIRFARID:	MKV:	NR. TEIKNINGAR:
JGG			
DAGS, UNDIRSKRIFAR:	NAFN OG KT. HÖNNUDAR:	VEFANG:	ÓTGÁFA:
14/1 2008	VGK-HÖNNUN hf	430572-0169	<b>B0-104</b>
<i>[Signature]</i>		200862-5119	<b>B3</b>