


Byggingafrætti: Hafnarfjörður
 Afgreidd þessi
 06 FEB 2008
 VES.

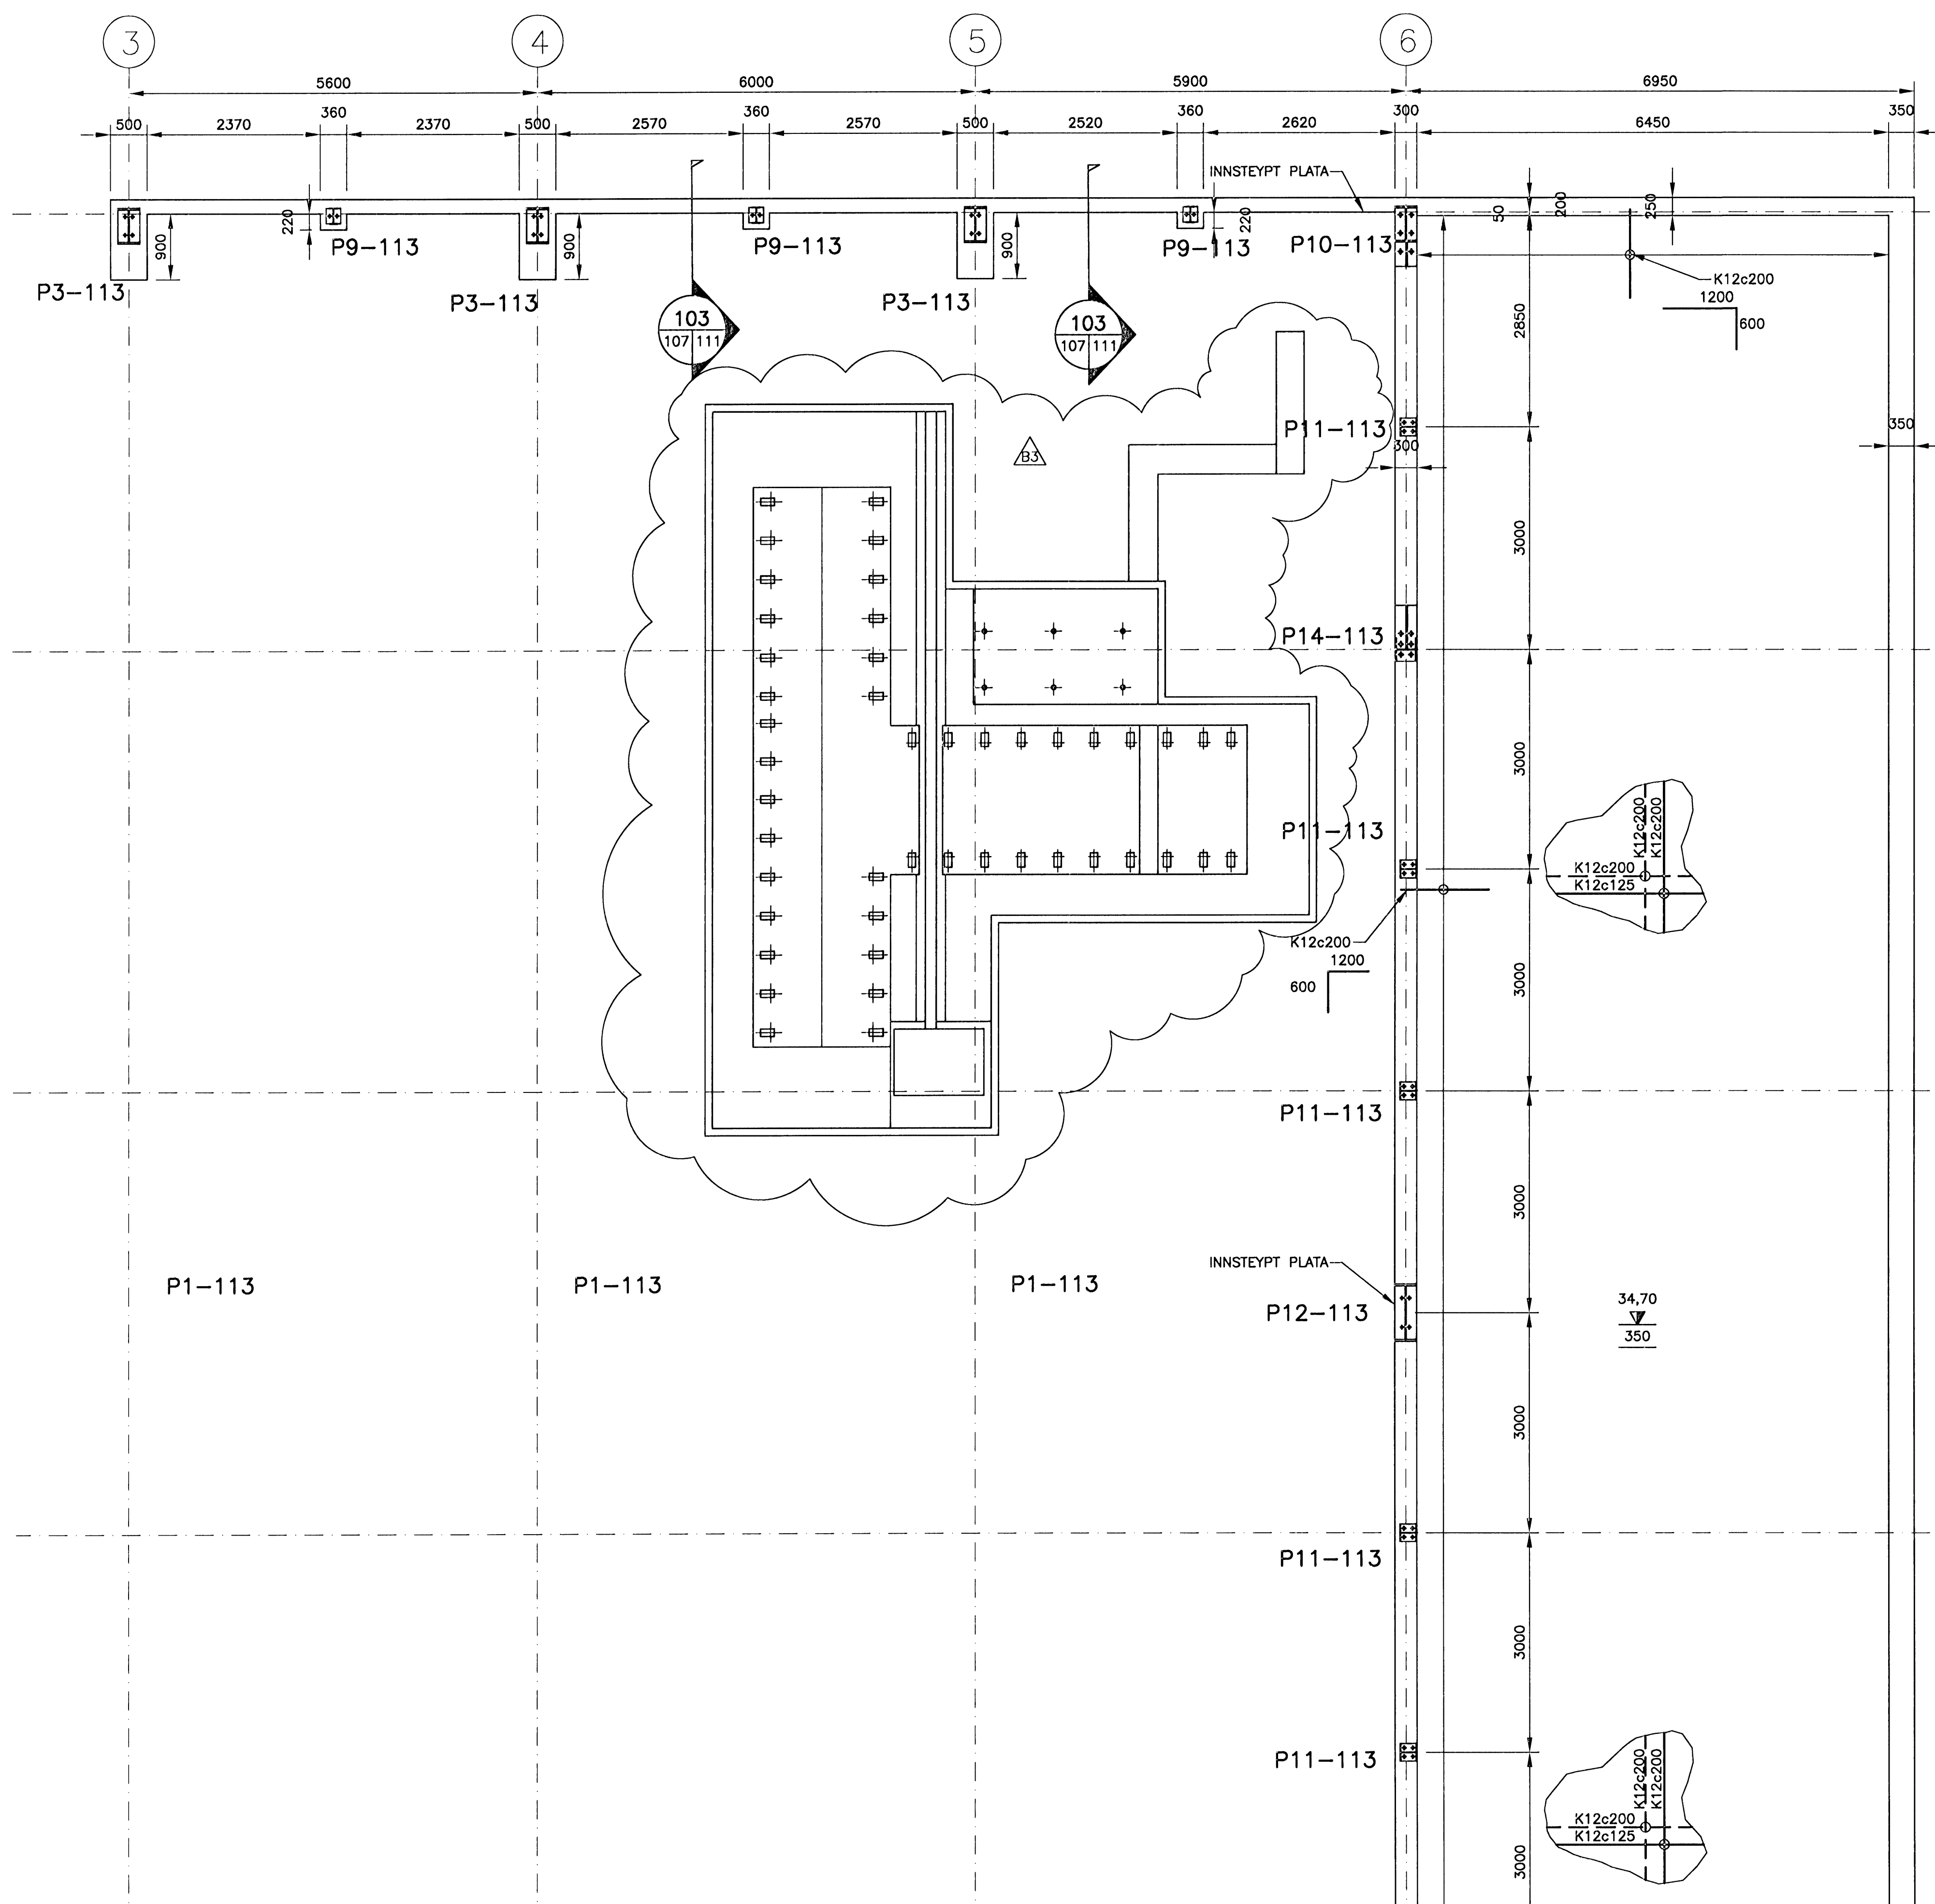


ÓTGAFUFERILL

NÖMUR:	DAGS:	SKRIFINGAR:	HANNAÐ:
B1	06.09.2007	BYGGINGATEIKNING	JGG
B2	29.10.2007	ÝMSAR BREYTINGAR	JGG
B3	07.01.2008	UNDIRSTÖÐU SNÖID	JGG

DAGS. UNDIRSKRIFTAR: NAFN OG KT. SAMRÆMINGARHÖNNUNAR:
 UNDIRSKRIFT SAMRÆMINGARHÖNNUNAR:
 UNDIRSKRIFT HÖNNUNAR:
 UNDIRSKRIFT ÖTGAFU:
 280845-3109

SKÝRINGAR:
 ALMENNAR SKÝRINGAR
 ALMENN DEILI OG SNID
 SJÁ TEIKN. B1-001 TIL B1-012

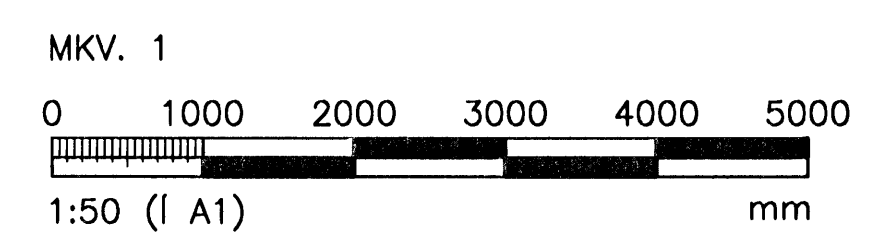

ÖLL AFNOT OG AFRITUN TEIKNINGAR, AD HLUTA EDA HEILD, ER HÁÐ SKRIFLEGU LEYFTI HÖFUNDA.

VGK HÖNNUN
 GRENSÁSVEGI 1 · 108 REYKJAVÍK · Sími: 422 3000 · Fax: 422 3001
 VEFfang: www.vgkhonnun.is · Netfang: vgkhonnun@vgkhonnun.is

HEITI VERKS:
SMÍÐJA
MELBRAUT 23 HAFNARFIRÐI

HEITI TEIKNINGAR:	MILT:	TEIKNAD:	GETMSLUNUMER:	VNR:
BURDARVIRKI: 2 HÆÐ GRUNNMYND	JGG	JGG		3.151.234
DAGS. UNDIRSKRIFTAR:	YTRFARID:	MKV:	NR. TEIKNINGAR:	
14/1 2008	JGG			B0-107
UNDIRSKRIFT HÖNNUNAR:	NAFN OG KT. HÖNNUNAR:	VGK-HÖNNUN hf	430572-0169	ÓTGAFU:
	UNDIRSKRIFT ÖTGAFU:	200862-5119		B3

GRUNNMYND
 MKV. 1