


Bryggjufélagið Hinnarhábar
 Afgjafi þann
 08 FEB 2008
 VSB

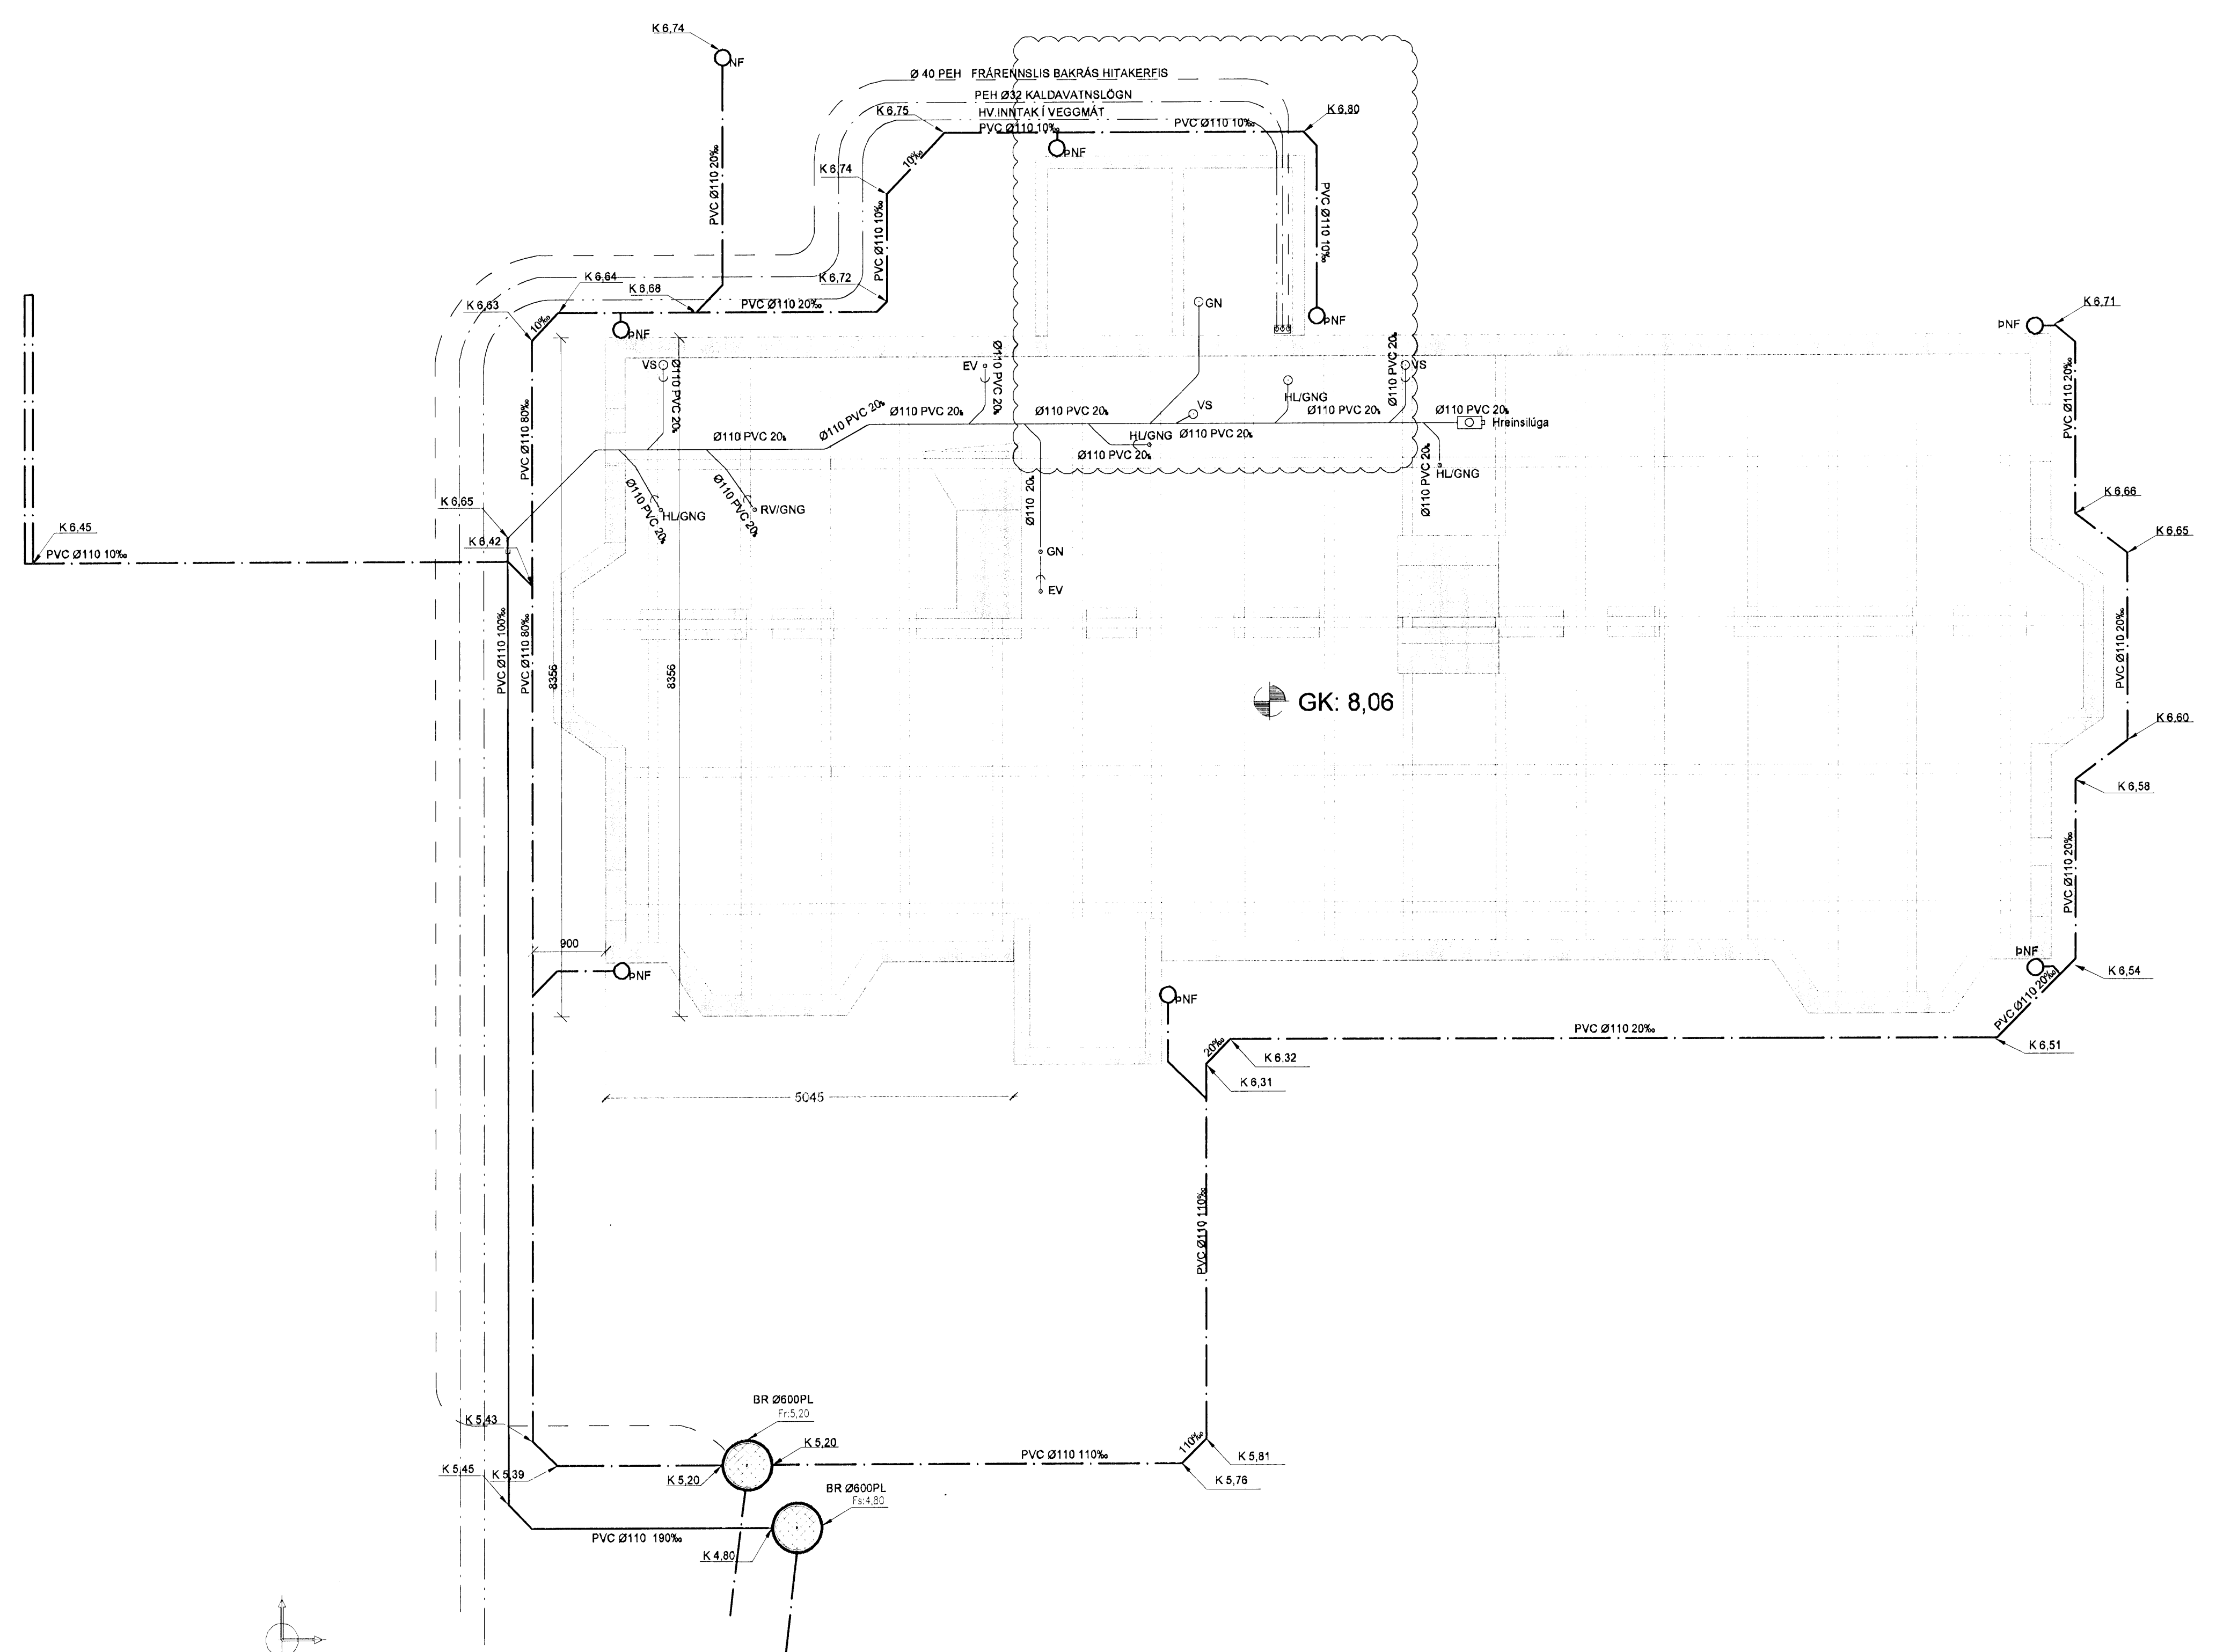

BATTERIÐ

VERK:	0530
MÖT:	25.01.08
SAMA:	
SKYRSLA:	

A 17.01.08 Staðsetning bNF, GN í inntaksrými, Staðs. VS og HL. HGI/SAS
 Útg. Dags. Skýring Hannadýrfríaríó



VERKFRÆÐISTOFA

BÆJARHRAUN 20 · 220 HAFNARFJÖRÐUR · KENNIT. 710796-2899
 vsb@vab.is Sími 585 8600 Fax 585 9610 www.vsb.is

Ártun sérhönnuðar Sveinn Áki Sverrisson Kt: 230855 5609

Verkhlið
VESTURGATA 32
HAFNARFIRÐI

Verkhlið
 Lagnir
 Grunn- og fráveitulagnir kjallara
 Grunnmynd

Hannað	Teiknað	Yfirfarð	Kvarði	Síða
NKP/HG	NKP/HG	SAS	1:50	/A1
Dags.	Verkefni	Teikning	Útgáfa	
05.10.07	06878	P1-11	A	