


Byggingarritun  
 08 FEB 2008  
 VSB

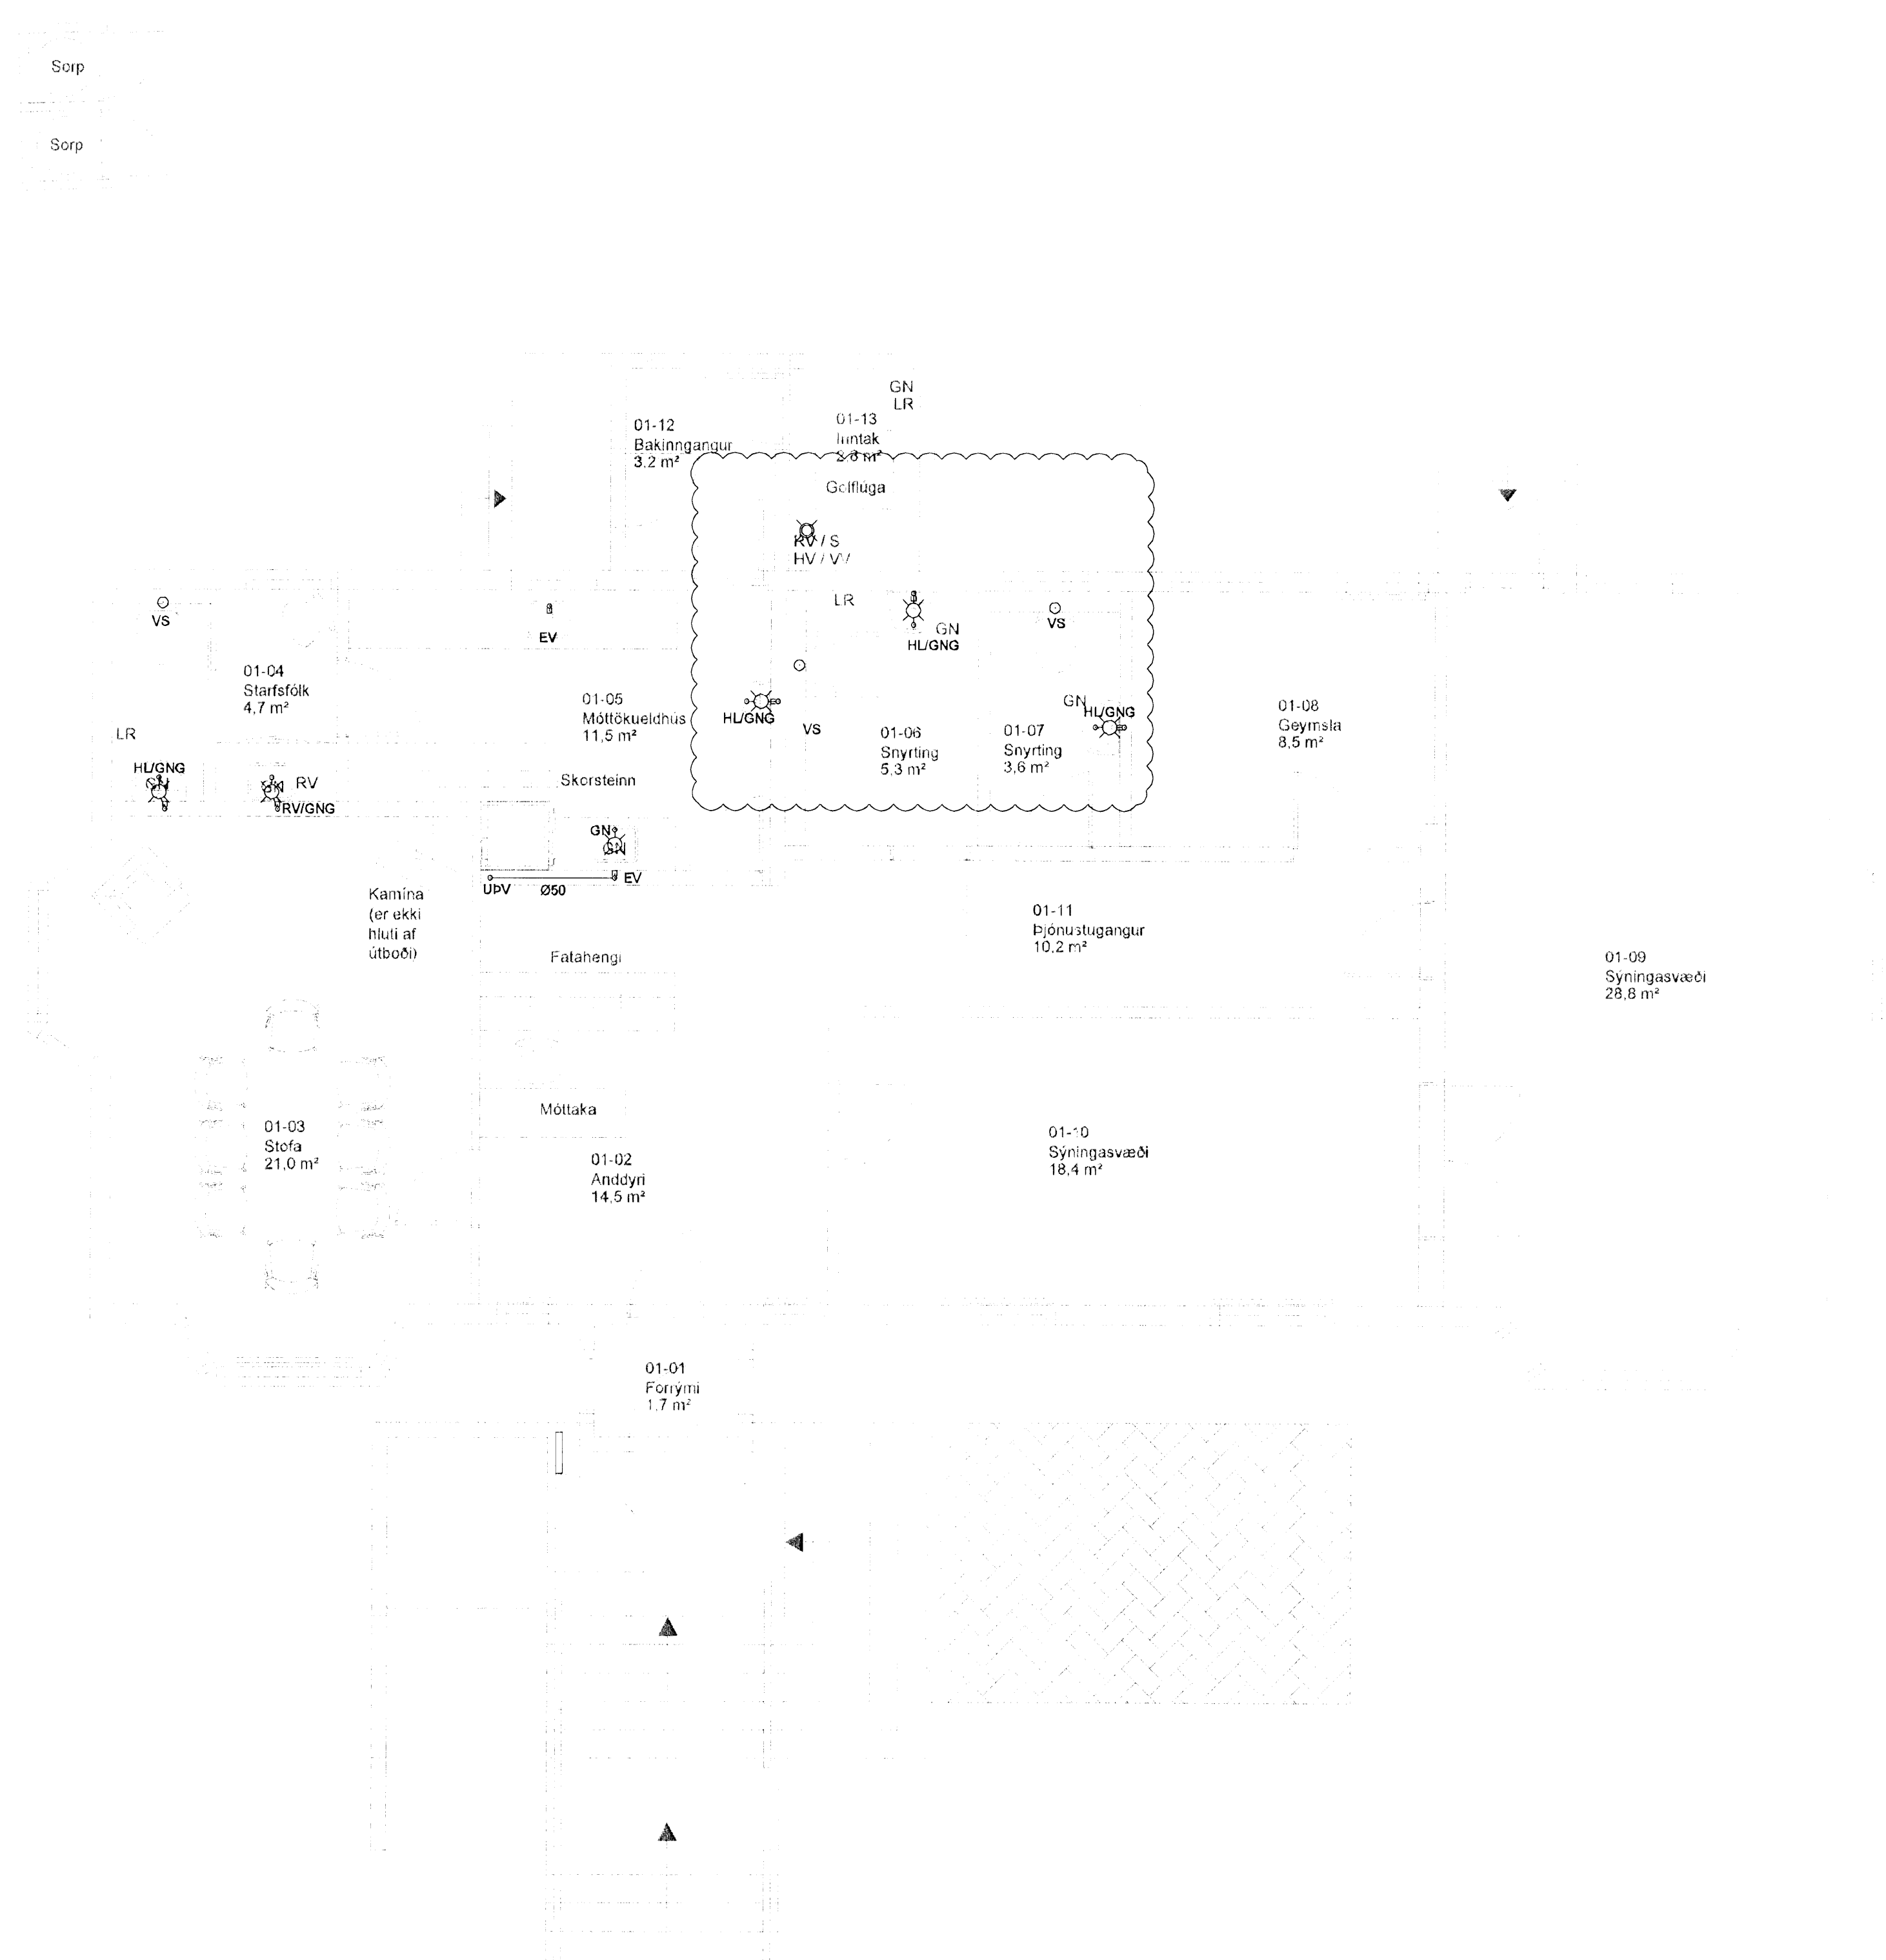

BATTERIÐ  
 0530  
 25.01.08  
*[Signature]*

A 17.01.08 GN Lintaskými Staðsetning VS og HL HG/SAS  
 Útg. Dags. Skýring Hannab/Yfirfarð



VERKFRÆÐISTOFA

BEIJARHRAUN 20 • 220 HAFNARFJÖRDUR • KENNIT. 710796-2899  
 vsb@vsb.is • Sími 595 8600 • Fax 595 8610 • www.vsb.is

Áritun sérhönnuðar  
 Sveinn Aki Sverrisson  
 Kt. 230955 5809 • ak@vsb.is  
 Verkefni  
**VESTURGATA 32**  
**HAFNARFIRÐI**

Verkefni  
 Lagnir  
 Fráveitlagirnir 1. hæð  
 Grunnmynd

Hannað	Teiknað	Yfirfarð	Kvarði	Síða
HG	HG	SAS	1:50	/ A1
Dags	Verkefni	Teikning	Útgáfa	
05.10.07	06878	P1 011	A	

V:\00005878\06878 - Vesturgata 32\HAFNARFJÖRDUR\06878-P101.dwg