


Rannsóknir og  
 Algrættisráðgjafi  
 08 FEB 2008  
 VSB

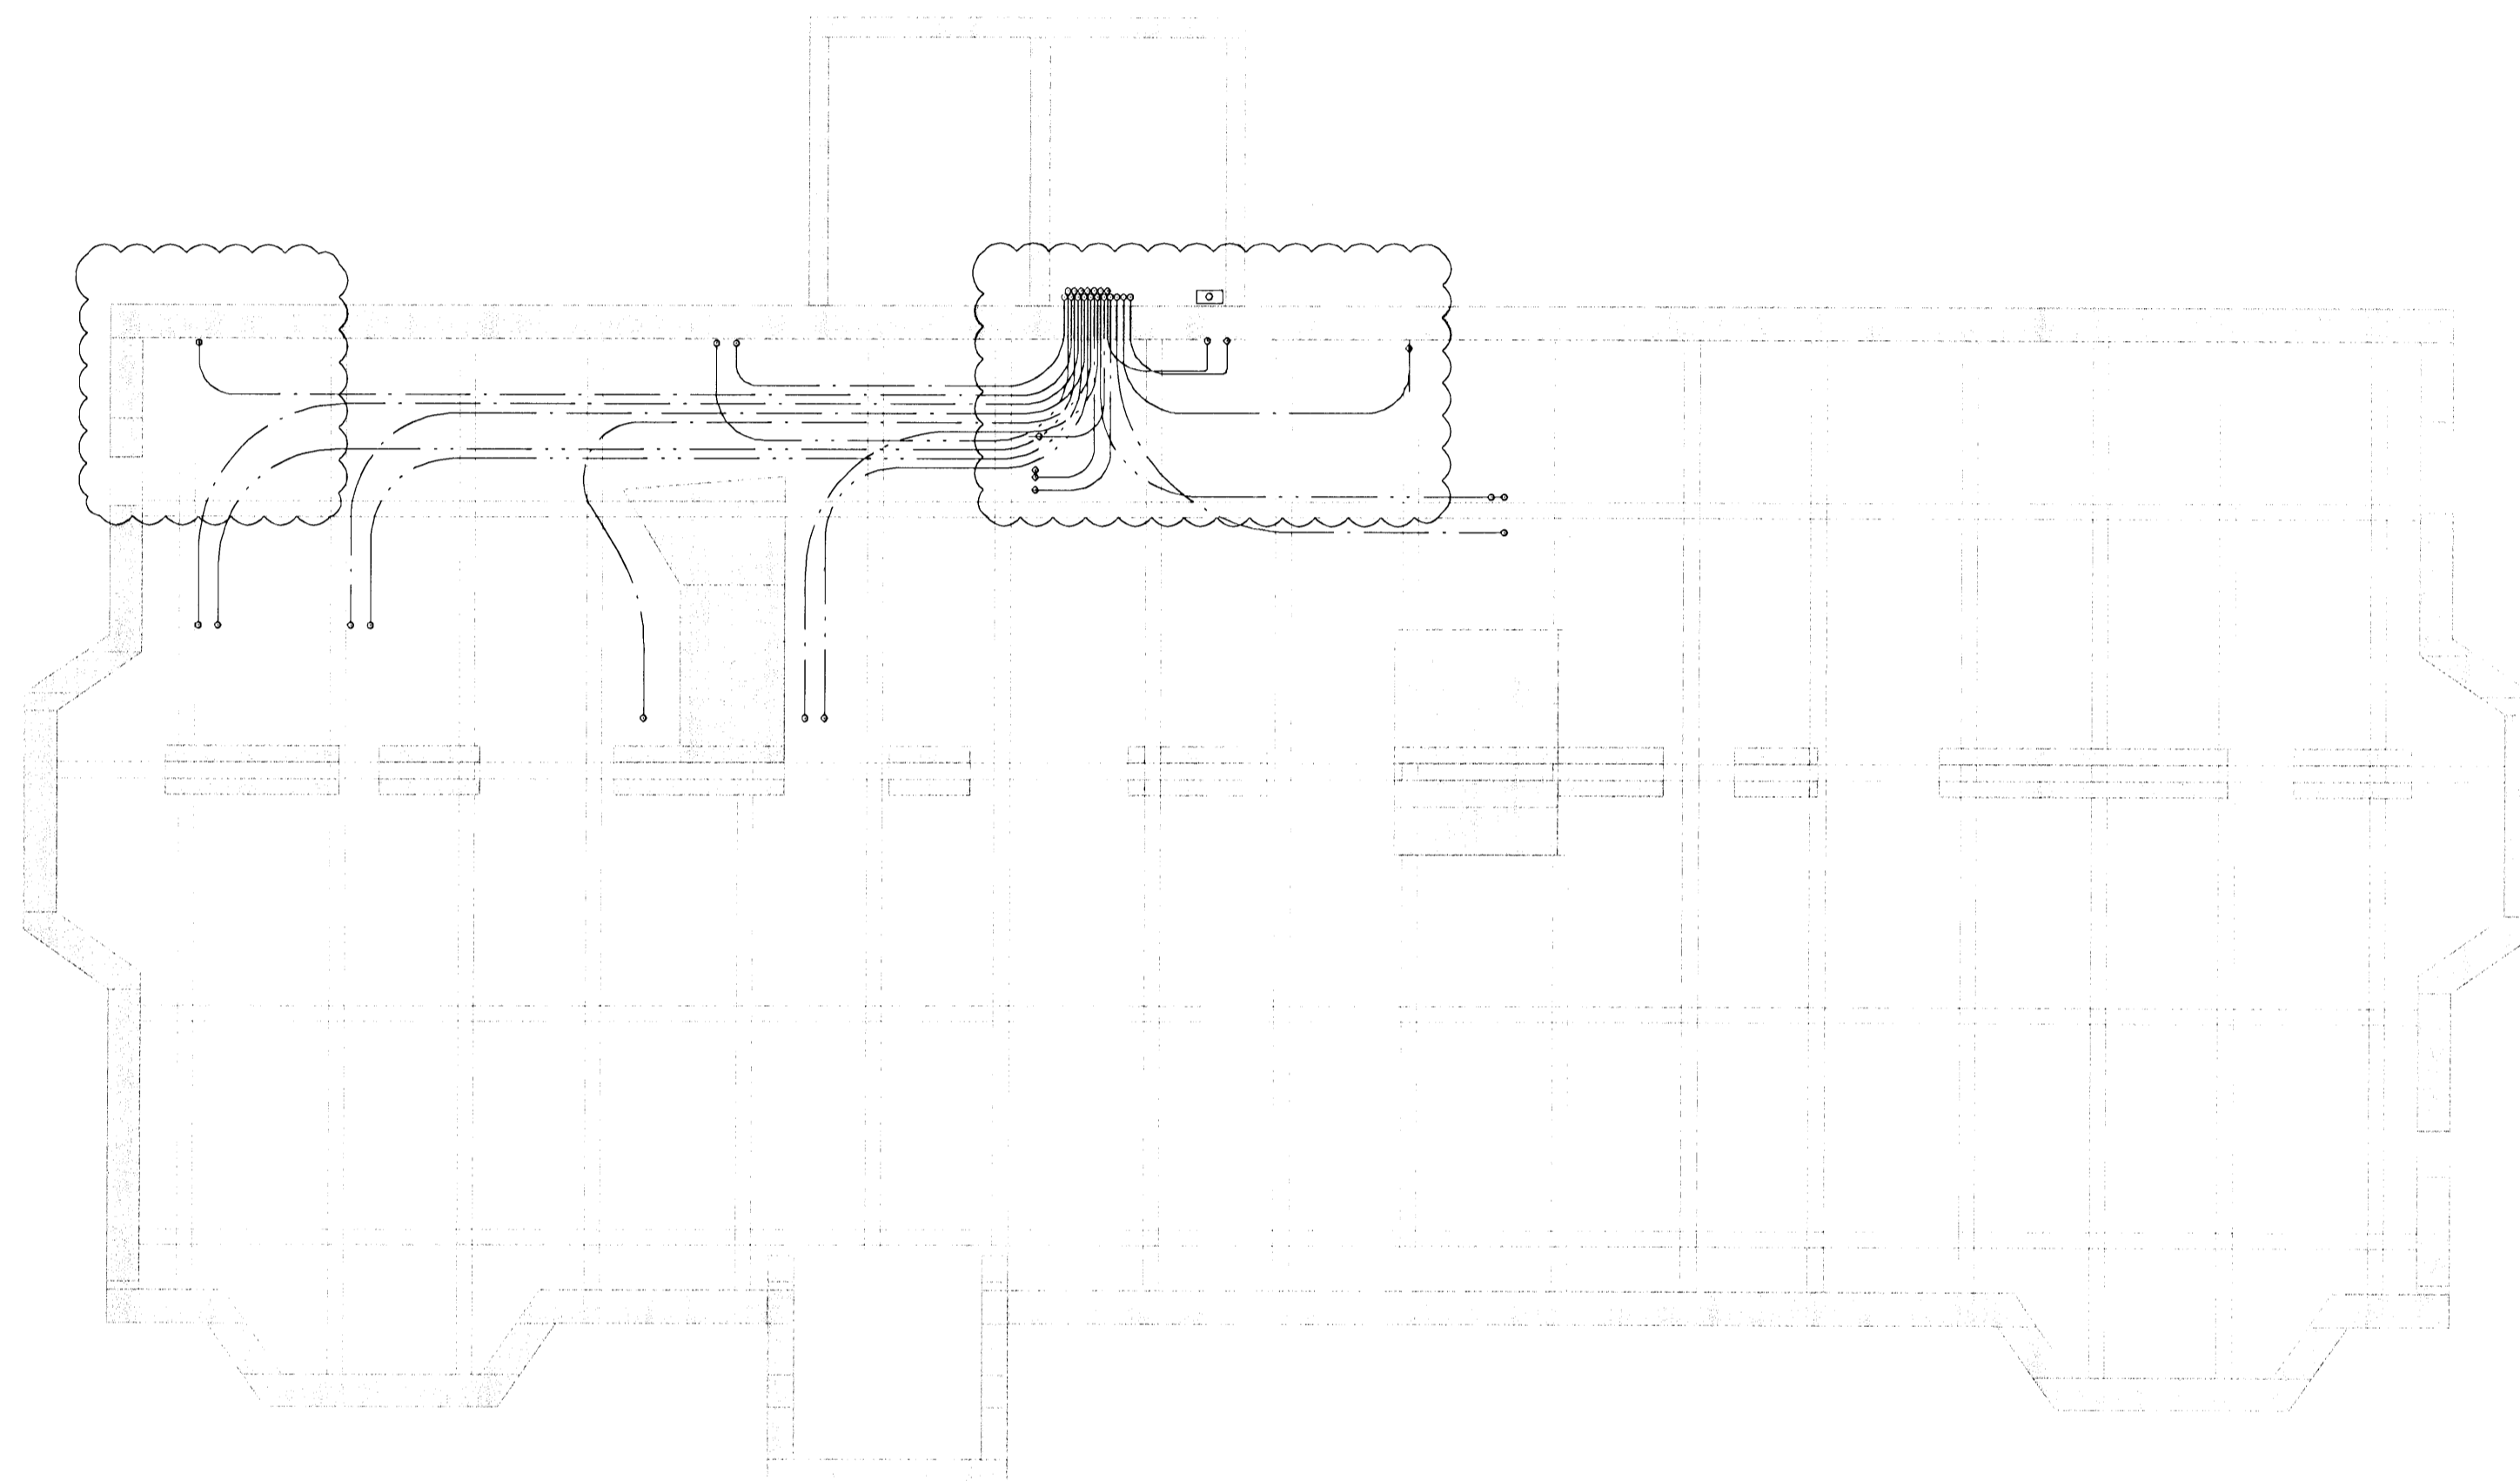

BATTERIÐ

0530  
 25.01.08  
 (Handwritten signature)

A 17.01.08 Deilk. fyrir heilt og kalt neysluv. fært upp. Stads. VS HO/SAS  
 Útg. Dags. Skýring Hannað/Yfirfarir



VERKFRÆÐISTOFA

BÆJARHRAUN 20 • 220 HAFNARFJÖRÐUR • KENNIT. 710706-2899  
 vsb@vsb.is • Sími 585 8600 • Fax 585 8610 • www.vsb.is

Airtun stéttgjafi  
 Sveinn Áki Sverrisson  
 Kt: 230885 5609 • akj@vsb.is

(Handwritten signature)

Verkefni  
 VESTURGATA 32  
 HAFNARFIRÐI

Verkið  
 Lagnir  
 Neysluvatnslagnir kjallara og lóðar  
 Grunnmynd

Hannsókn	Tekni	Yfirfarir	Kvæði	Síða
NKP/HG	NKP/HG	SAS	1:50	/ A1
Dags.	Verkefni	Teikning	Útgáfa	
05.10.07	06878	P3-01	A	