


Þrófun og Tækniframfarir
 08 FEB 2008
 VSB

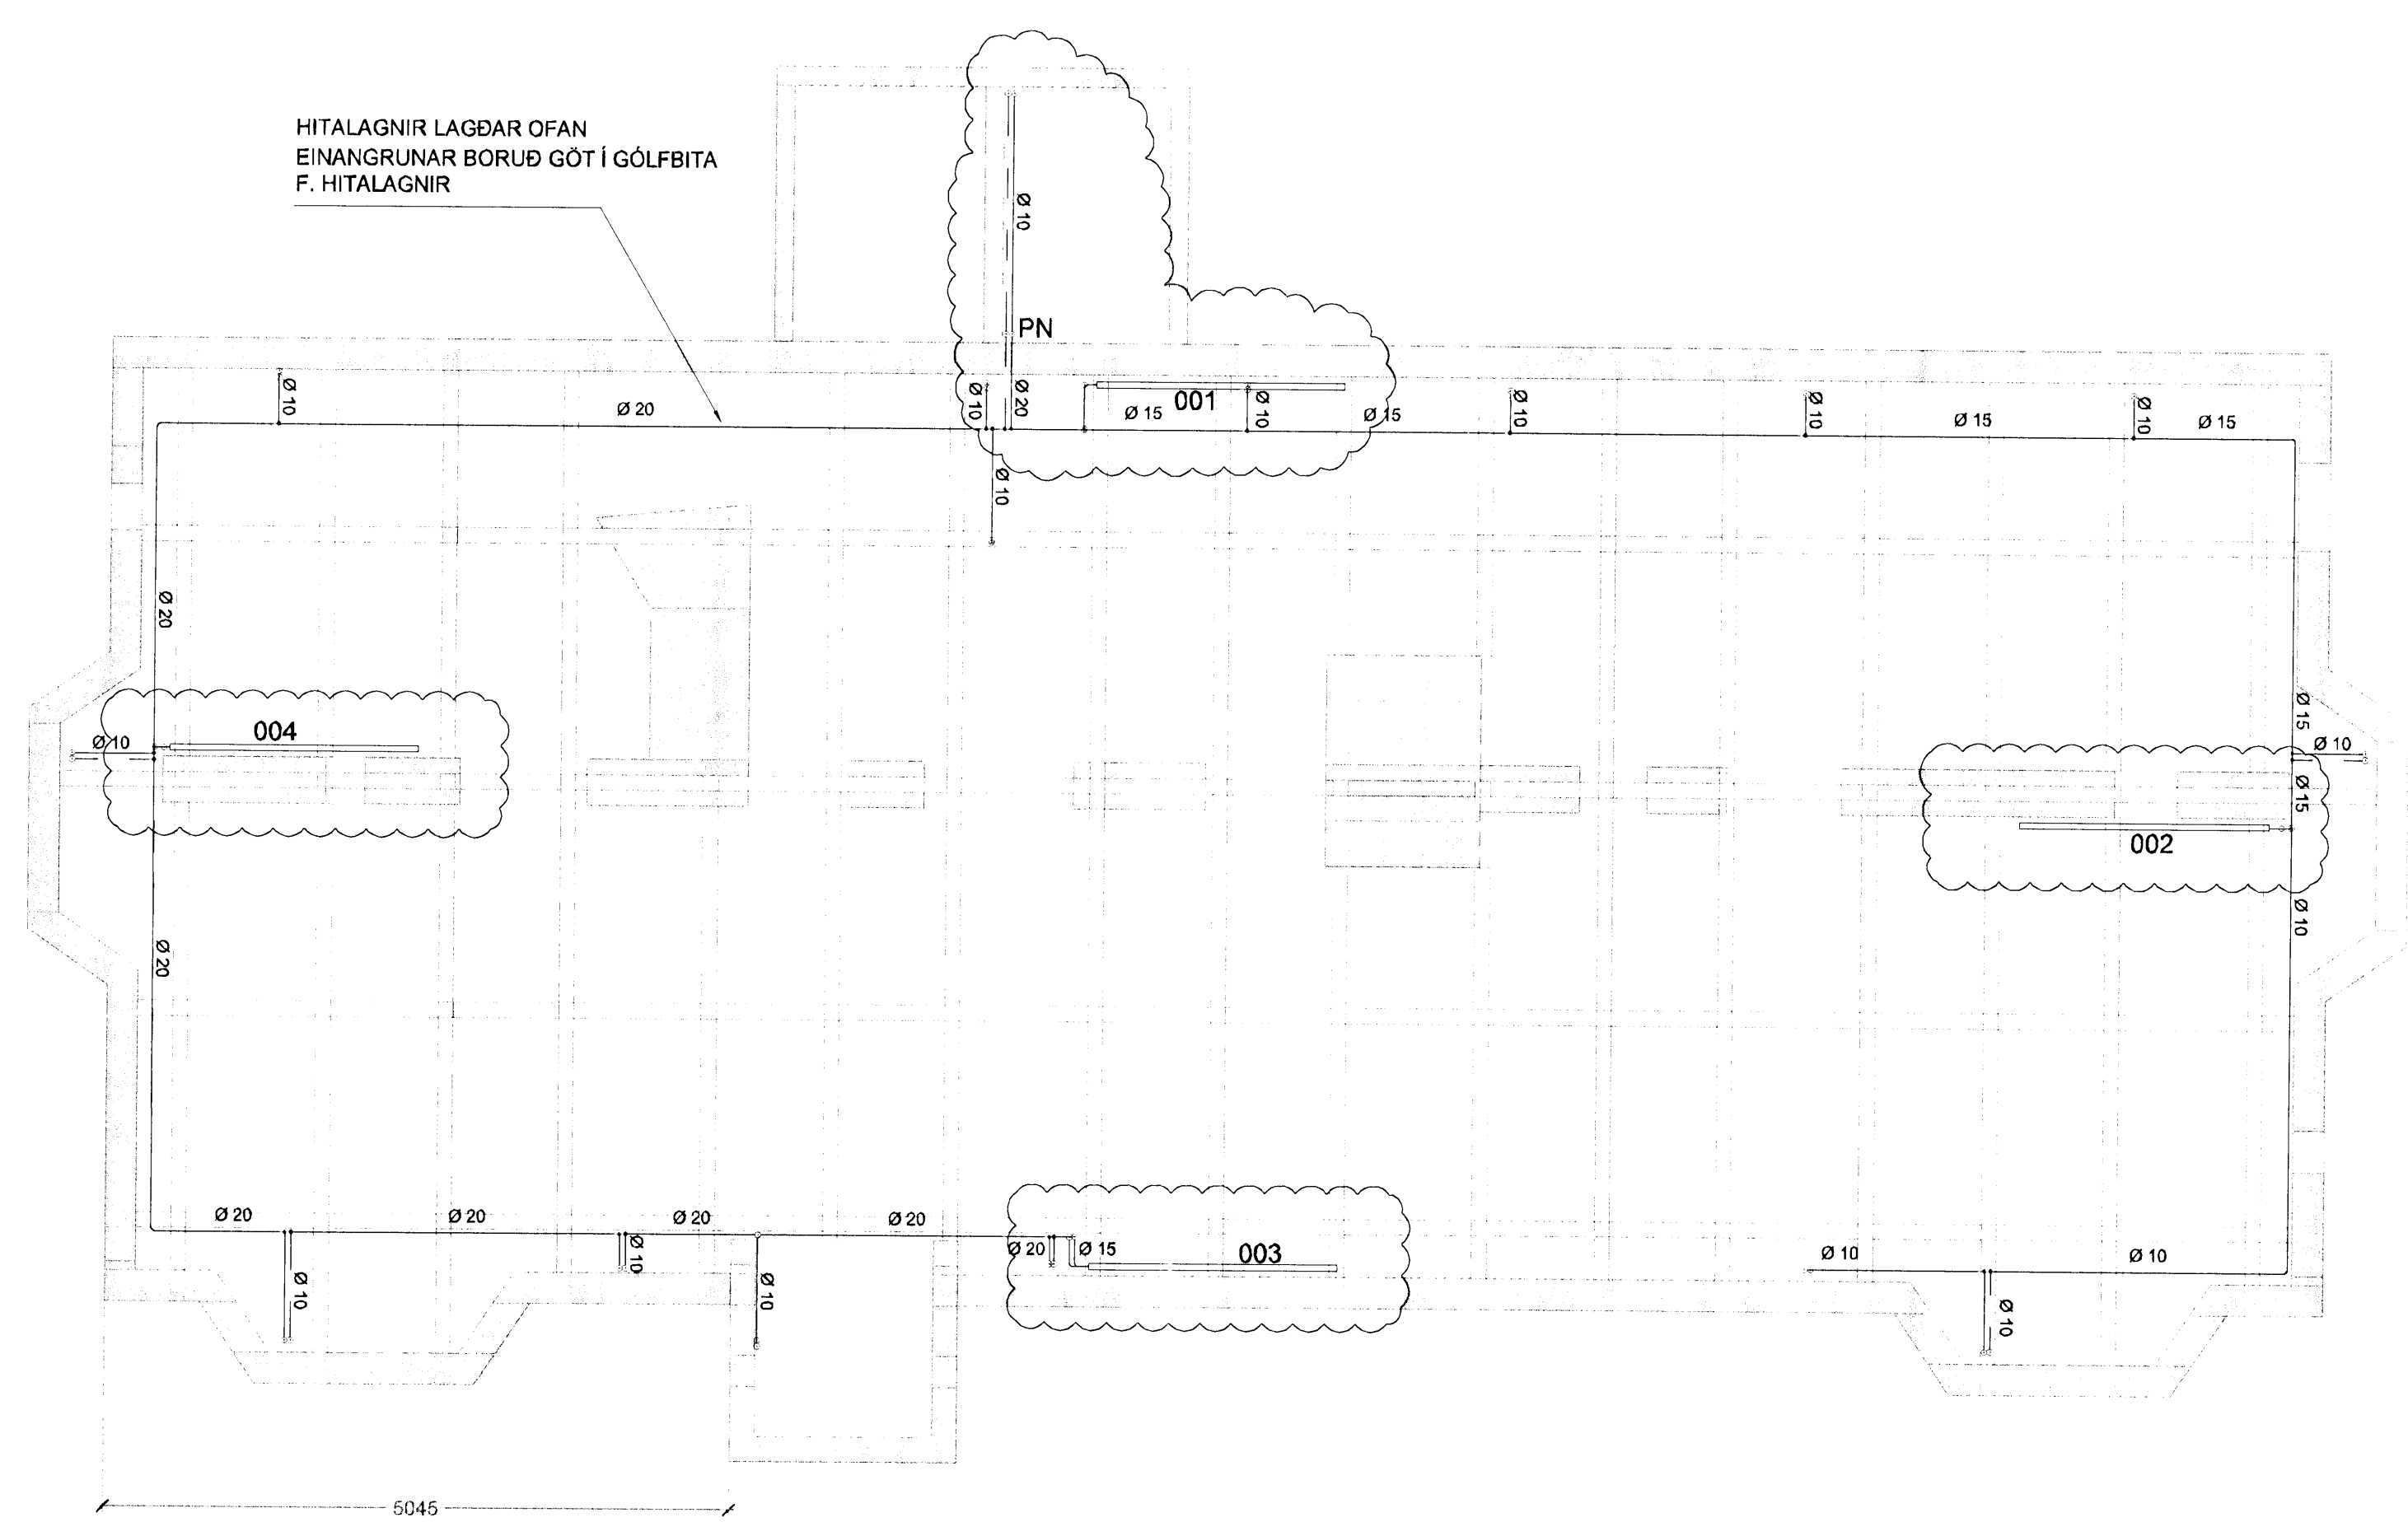

0530
 25.01.08
[Signature]

A 17.01.08 4 ofnum bætt við. Lagnir að ofni 103. HG/SÁS
 Útg. Dags. Skýring Hannad/Yrferfarið



VERKFRÆÐISTOFA

BÆJARHRAUN 20 • 220 HAFNARFJÖRÐUR • KENNIT. 710796-2899
 vsb@vsb.is • Sími 585 8600 • Fax 585 8610 • www.vsb.is

Áritun sérhönnuðar
 Sveinn Áki Sverrisson
 Kt. 230855 5609 • aki@vsb.is
 Verkhettill
 VESTURGATA 32
 HAFNARFIRÐI

Verkhettill		Lagnir		Síða	
Ofnalagnir kjallara		Grunnmynd		-	
Hannad	Teiknað	Yrferfarið	Kvæði	/ A1	
HG	HG	SÁS	1:50		
Dags	Verkefni	Teikning	Útgáfa		
05.10.07	06878	P4-01	A		