Byggingafulltrúi Hafnarfjarðar
Afgreitt þann
06 FEB 2008
VBS

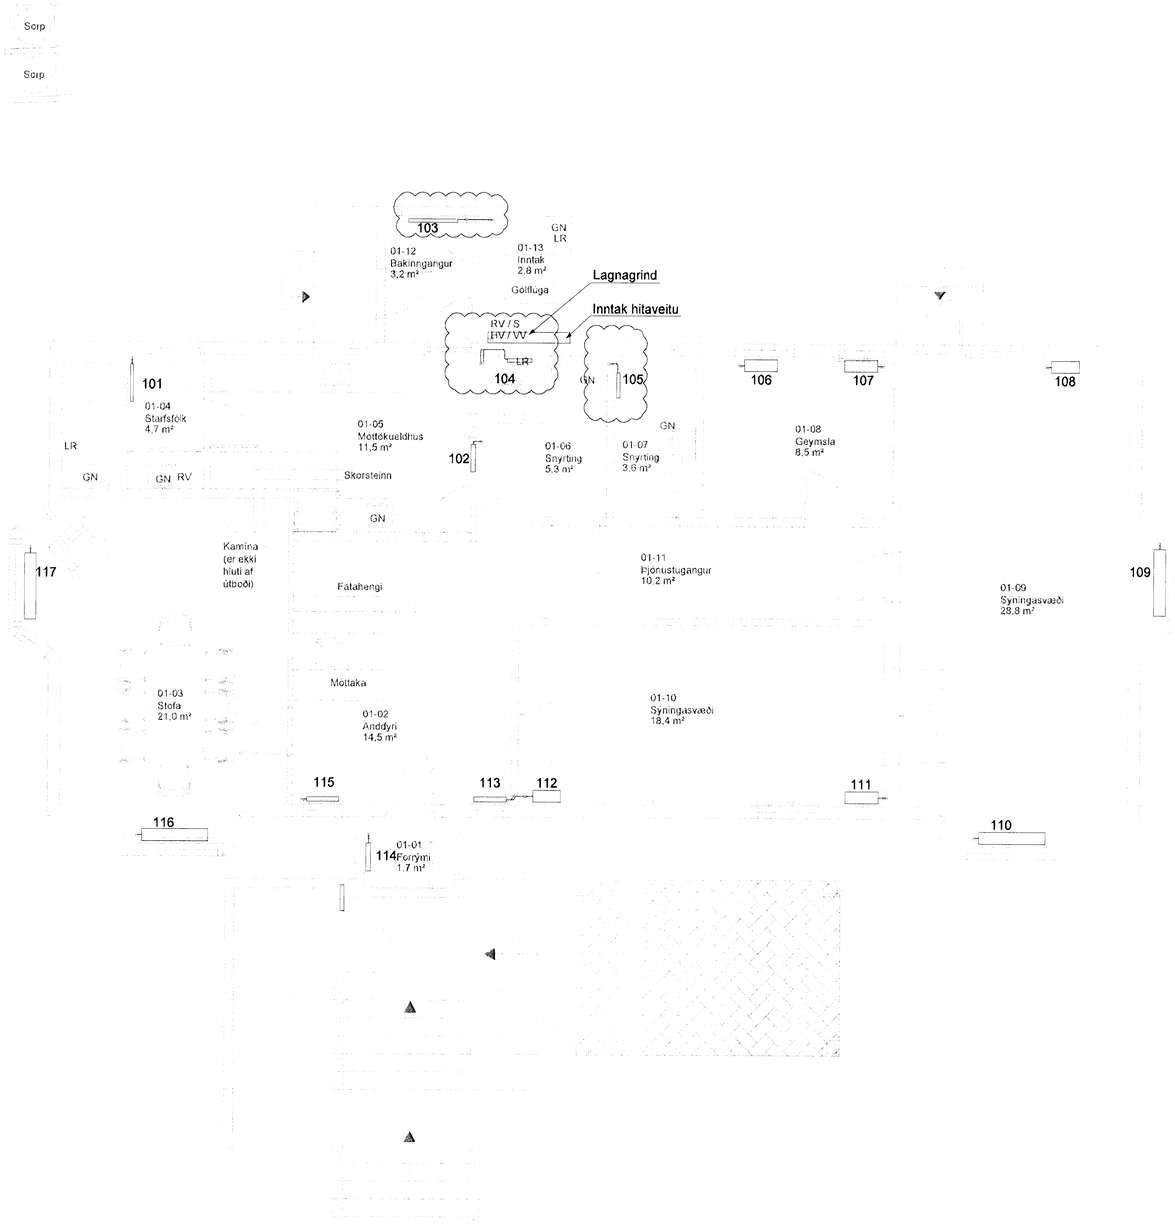

0530
25.01.08

A 17.01.08 Staðsetning á ofnum 103, 104 og 105 HG/SÁS
Útg. Dags. Skýring Hannað/Yfirfarið

VSB
VERKFRÆÐISTOFA
BÆJARHRAUN 20 • 220 HAFNARFJÖRÐUR • KENNIT. 710706-2899
vsb@vsb.is • Sími 585 8600 • Fax 585 8610 • www.vsb.is

Áritun sérhönnuðar
Sveinn Áki Sverrisson
kt. 230855 5609 • aki@vsb.is

Verkheiti
VESTURGATA 32
HAFNARFIRÐI

Verkhluti
Lagnir
Ofnalagnir 1. hæð
Grunnmynd

Hannað	Teiknað	Yfirfarið	Kvarði		Slóð
HG	HG	SÁS	1:50	/ A1	-
Dags.	Verkefni	Teikning			Útgáfa
05.10.07	06878	P4 011			A

V:\2005\06878\T\06878 - Vesturgata 32\Sheets\Lá\06878-P4-11.hæð.dwg