




Byggingaáttvinnur Hafnarfirðar
 Vagnfréttir
 08 FEB 2008
 VSB

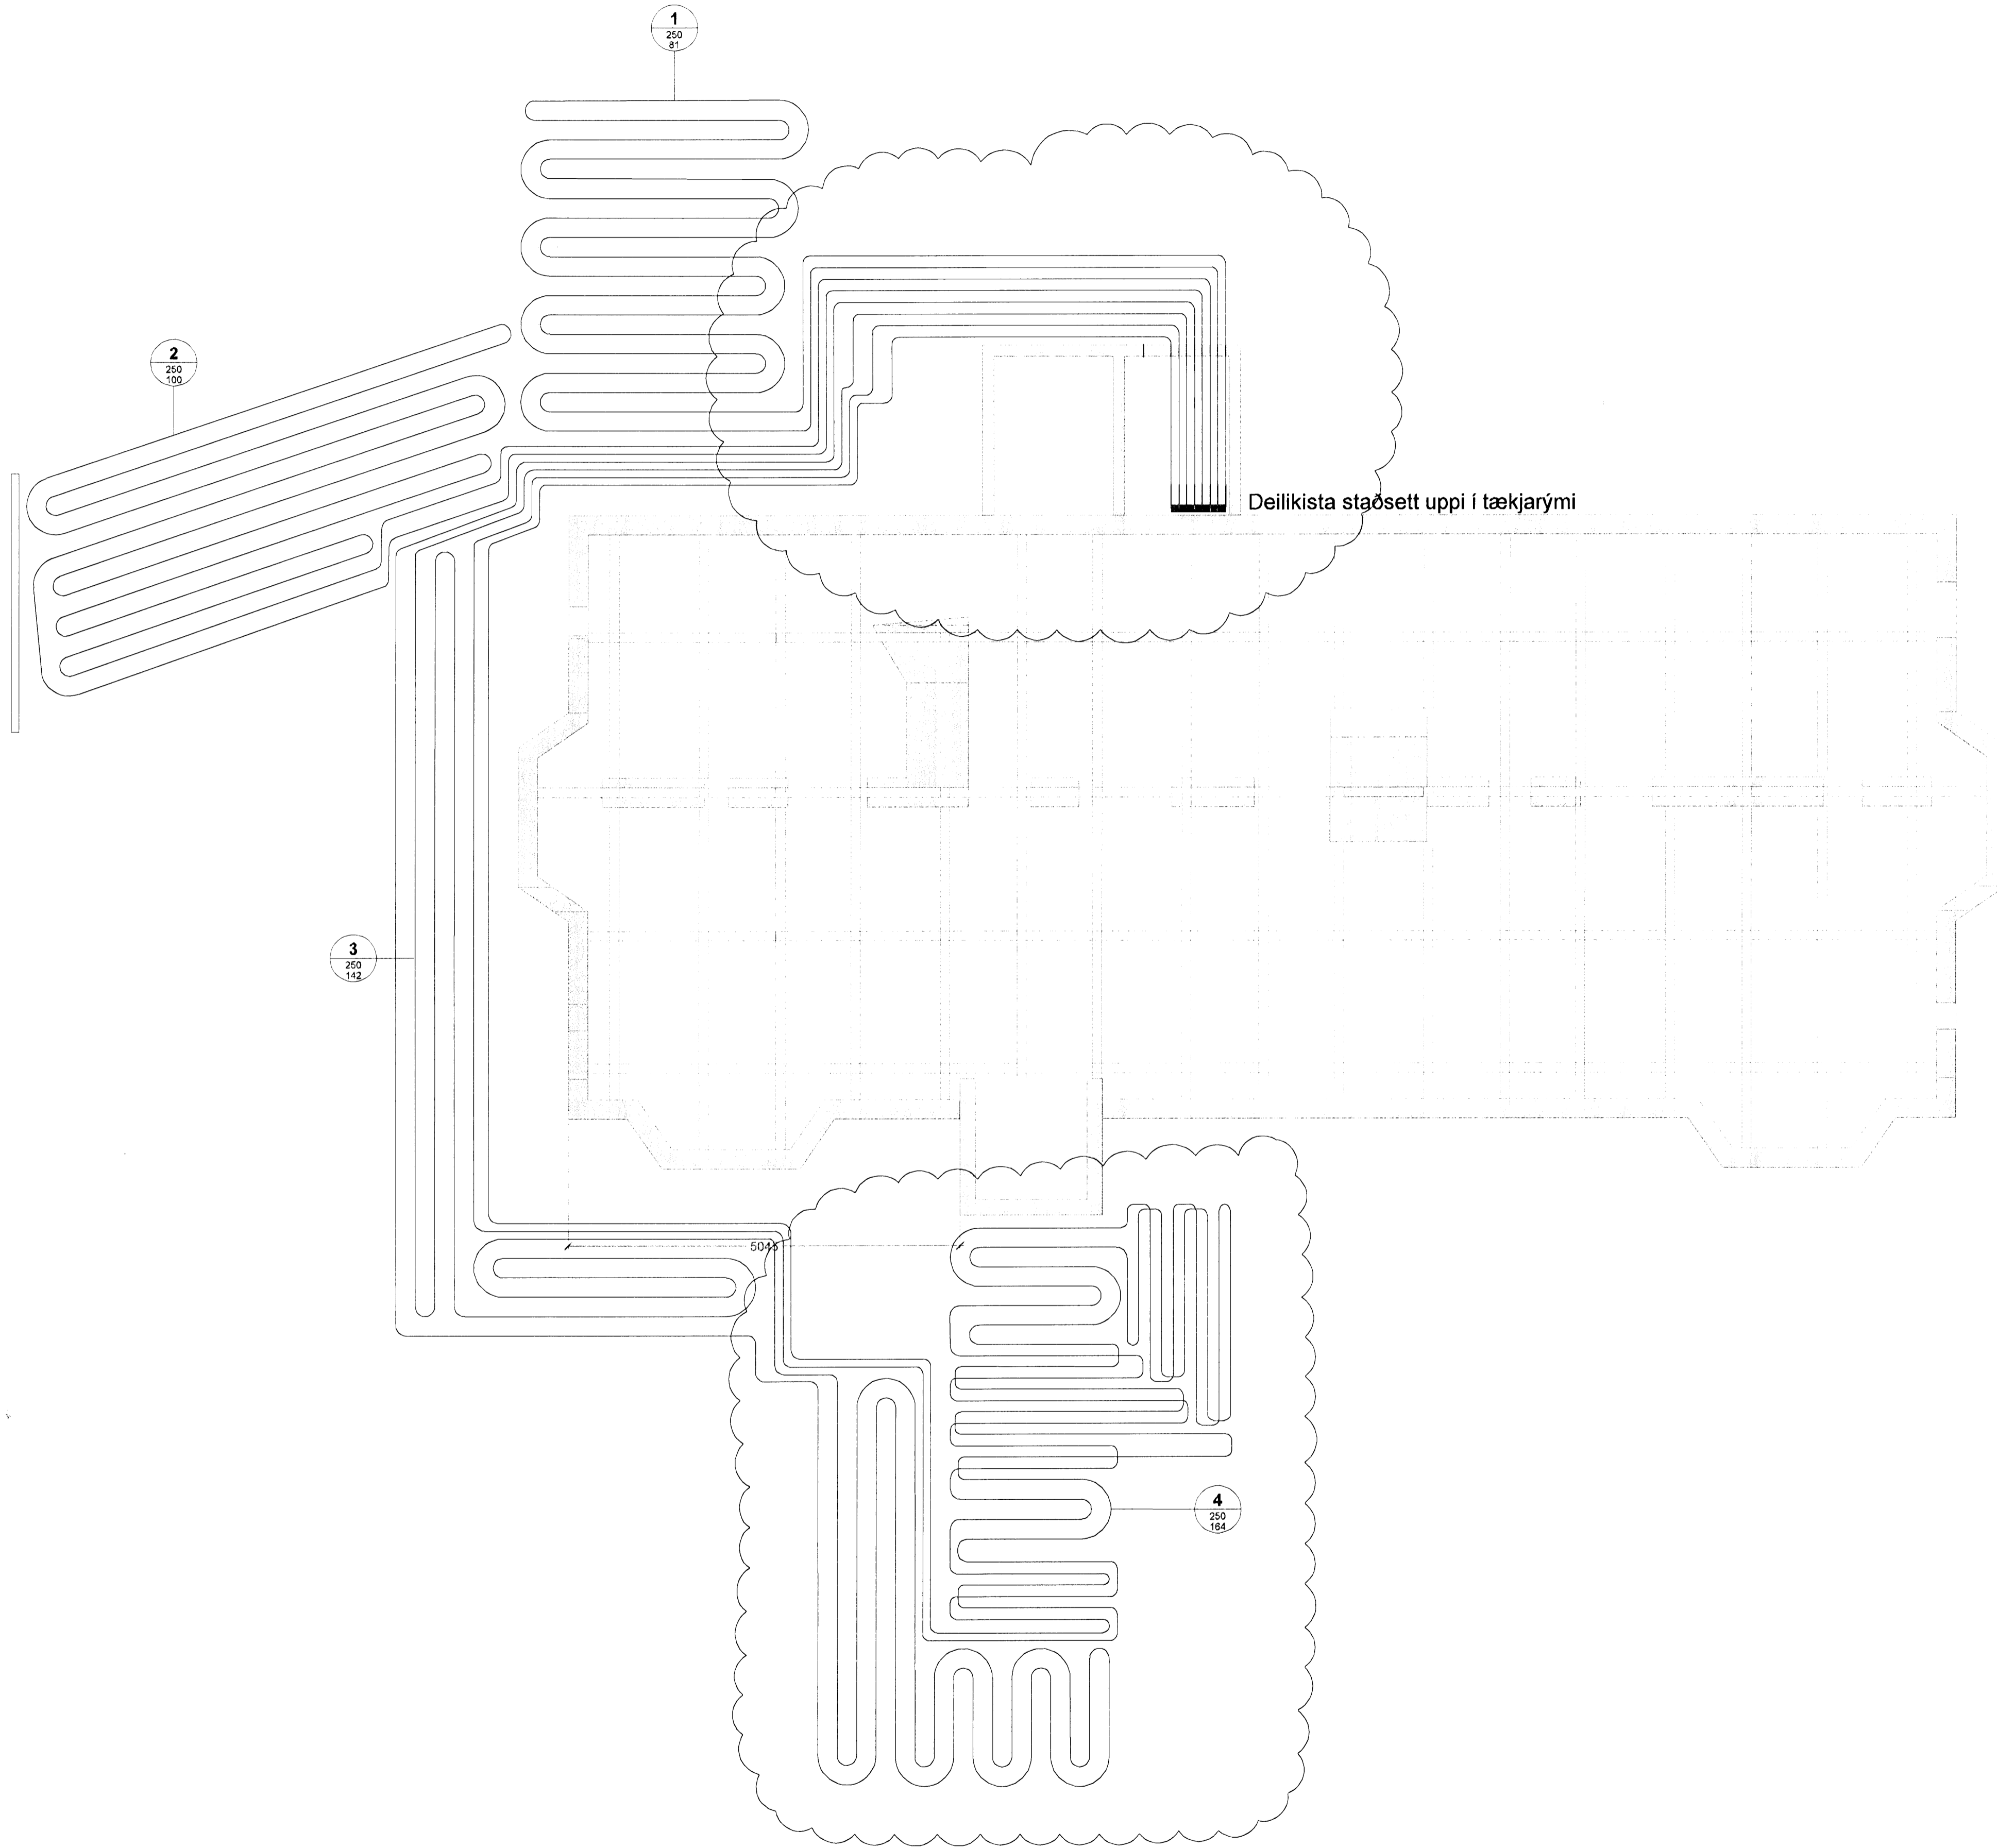

SNIÐ Í HELLUR 1:20

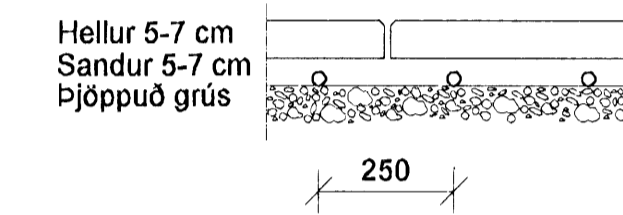

SNIÐ Í TRÖPPUR 1:20

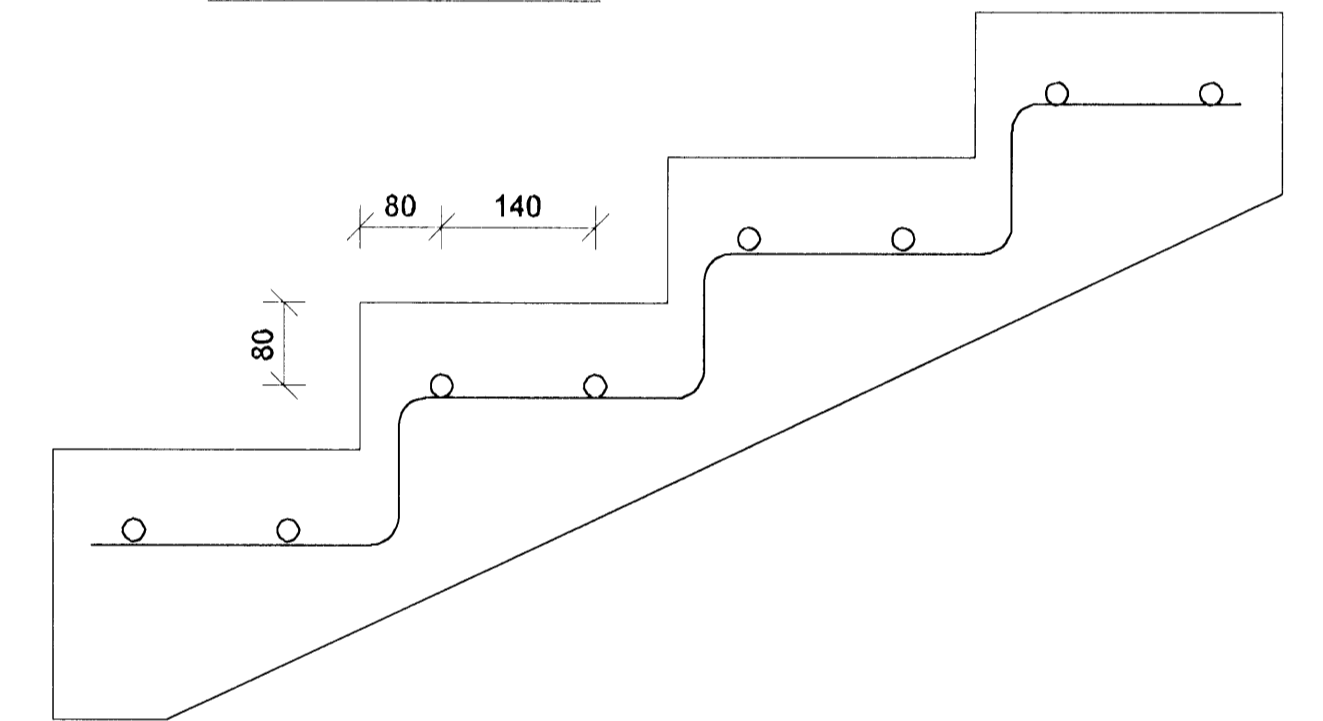

0530
 25.01.08
[Handwritten signature]

A 17.01.08 Hliðrun á lögnum við lög. Lögnum við inntakarymi dattur út. HÖ/SAS
 Útg. Dags. Skýring Hannað/Yfirfarir



VERKFRÆÐISTOFA

BÆJARHRAUN 20 · 220 HAFNARFJÓRÐUR · KENNIT. 710796-2899
 vsb@vsb.is · Sími 585 8600 · Fax 585 8610 · www.vsb.is

Áritun sérhönnuðar Sveinn Áki Sverrisson Kt: 230855 5609

Verkefni
VESTURGATA 32
HAFNARFIRÐI

Verkið
 Lagnir
 Snjóbræðslulagnir
 Grunnmynd og snið

Hannað	Teiknað	Yfirfarir	Kvasta	Síða
NKP/HG	SÁS	1:50/1:20	/ A1	-
Dags.	Verkefni	Teikning	Útgáfa	
05.10.07	06878	P5-01	A	