



GRUNNMYND 1:50

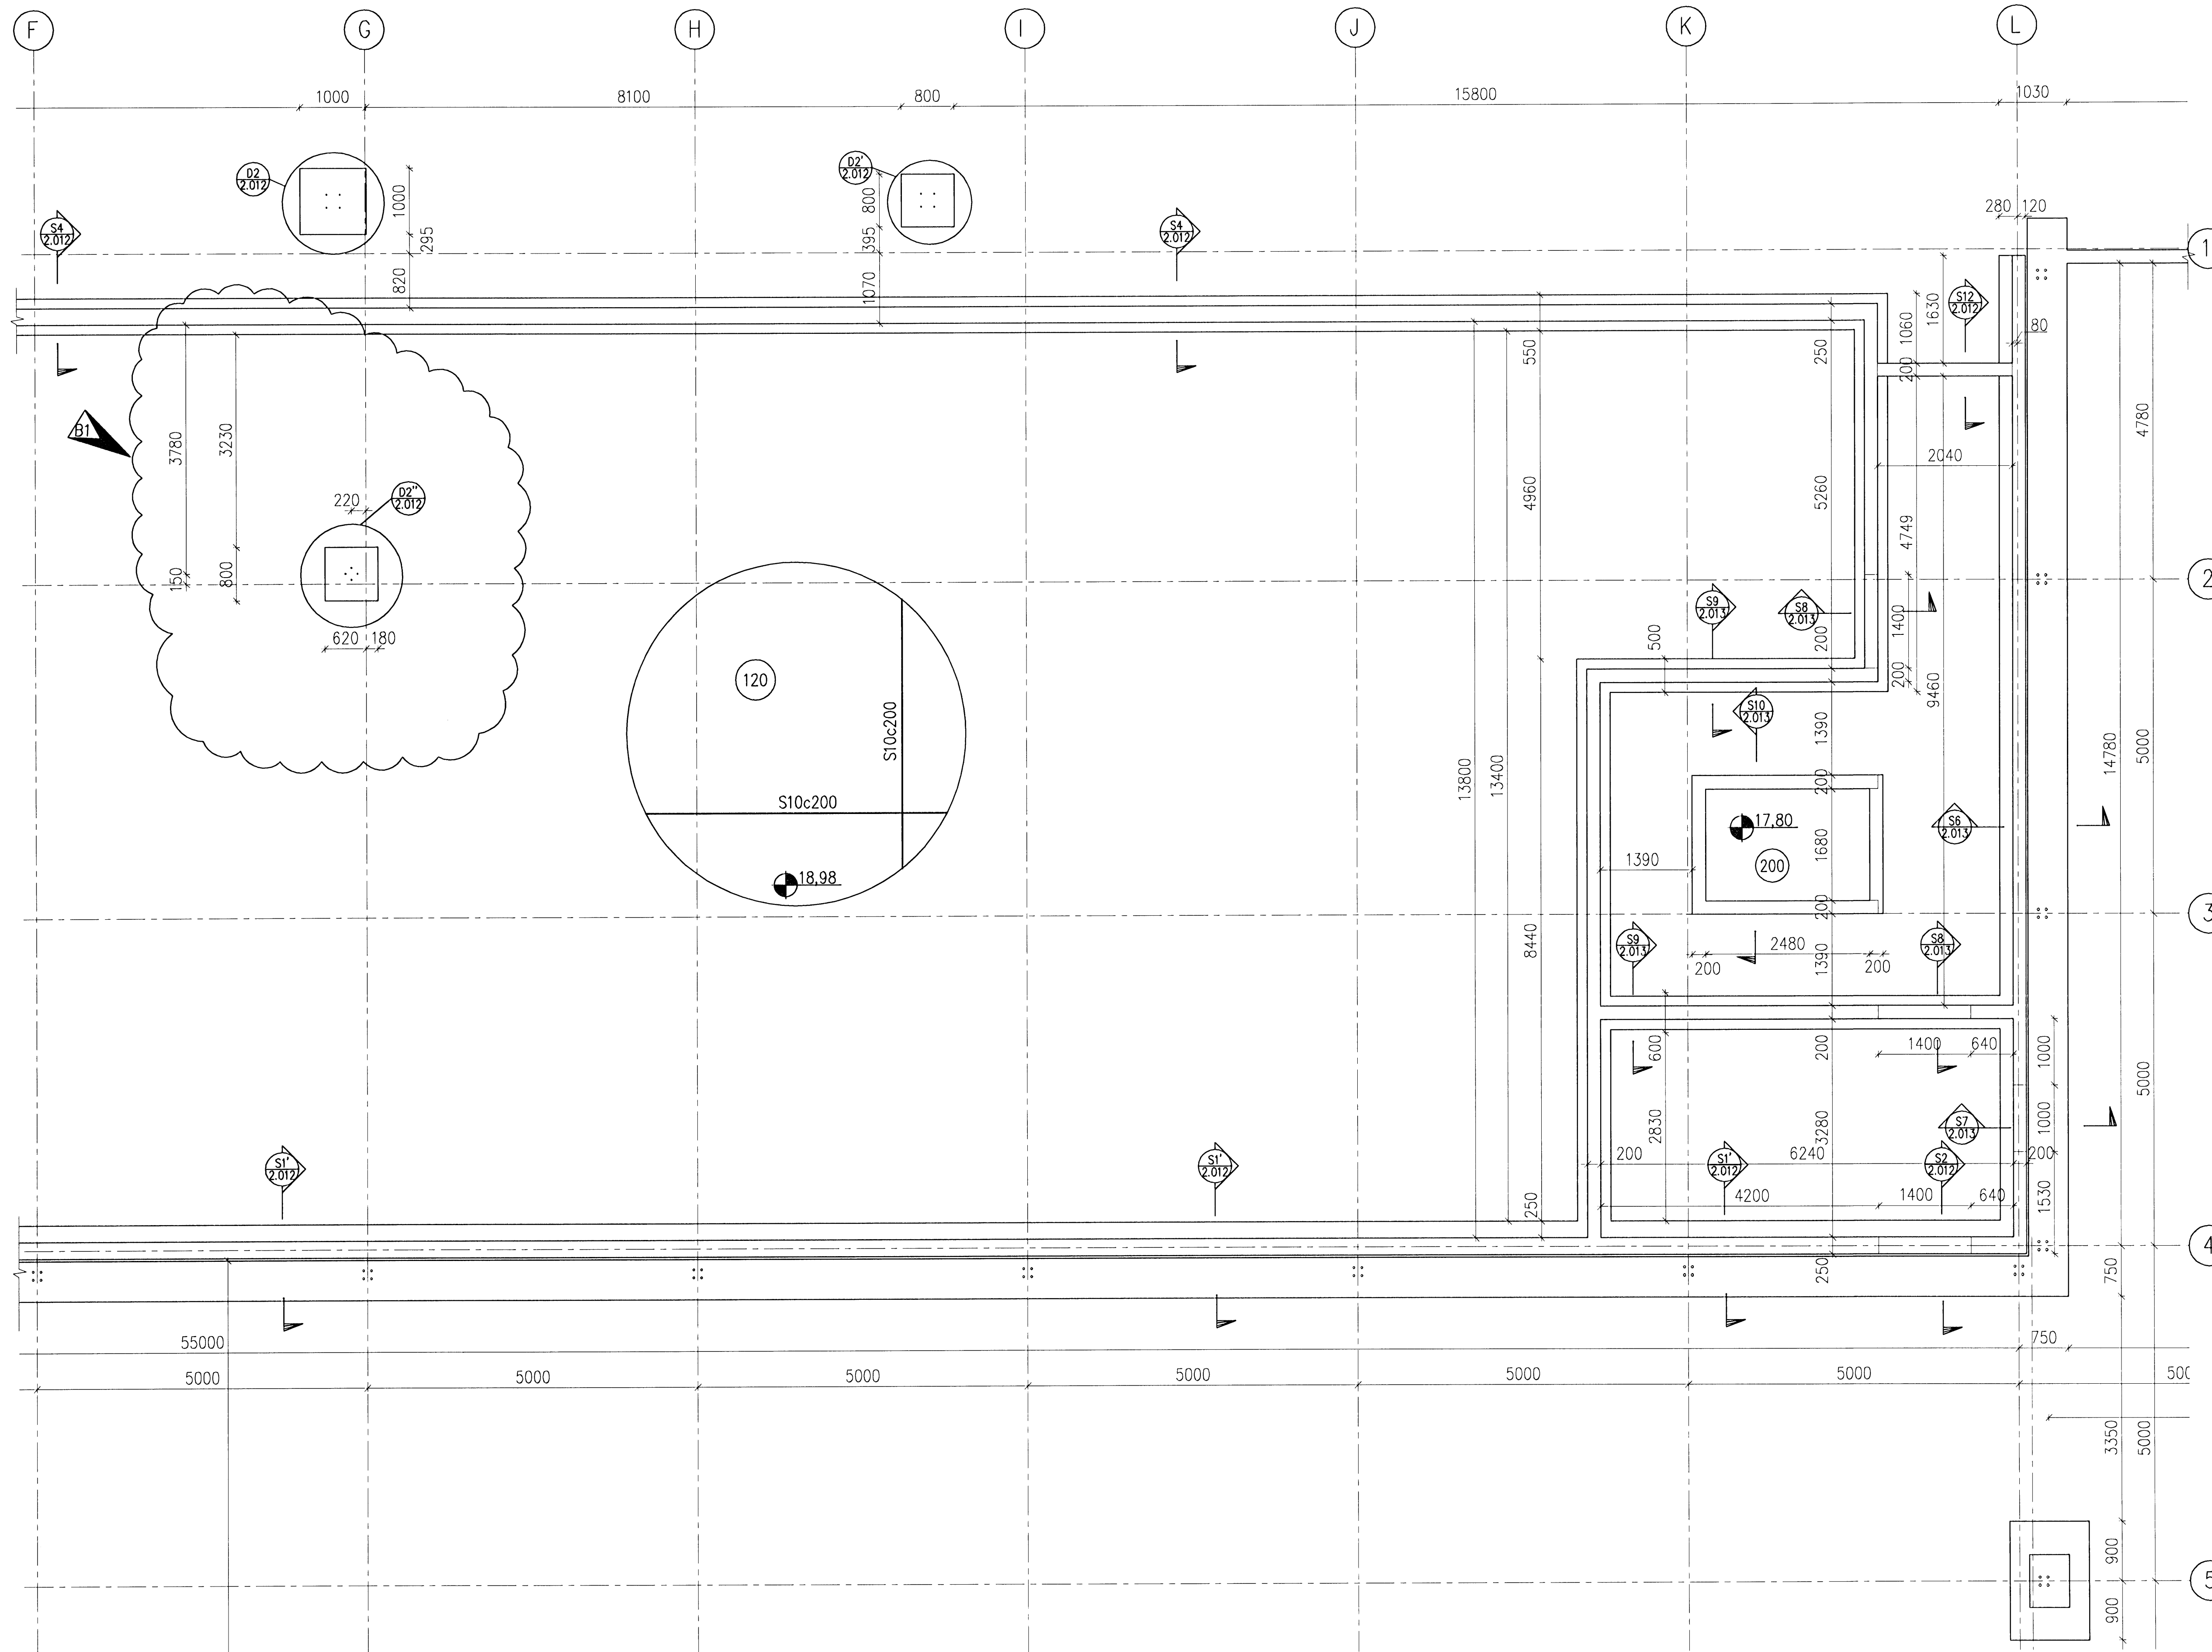

Samþykkt þann
05 FEB. 2008
Byggingarfulltrúinn í Hafnarfirði
F.h. Hröfður S. Gunnlaugsson

Undirritun samráðingarráðgjafar:

Samþykkt
Samp: 23.1.07
Hf

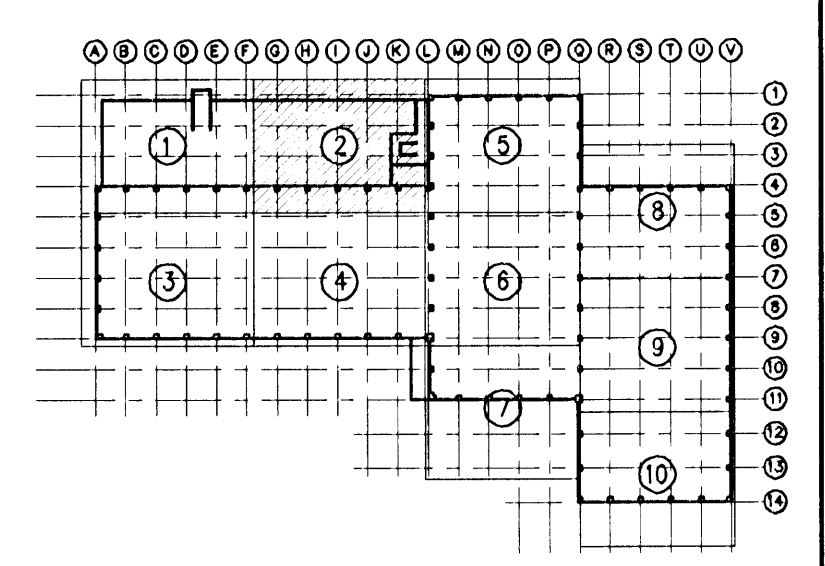


Bl.	2008-01-21	Færsla á sýluundirstöðu	DS	HH	HH
A	2007-11-23	VERKTEIKNING	DS	HH	HH
Útg.	Dags.	Breyting	Ha.	Yf.	Sp.

GJÁHELLA 4, HAFNARFIRÐI
HÉÐINN HF.
BURÐARVIRKI
UNDIRSTÖÐUR, GRUNNMYND 2/10

VST Verkræðistofa
Sigurðar Thoroddsen hf.
Armúa 4, 108 Reykjavík - Kt. 81176-0289
Sími: 569 5000 - Fax: 569 5010 - Vefvang: www.vst.is

Höfundur: DS
Teiknari: DS/AFV
Mörk: VST
Sambærkt: F.h. VST hf., Hjartur Harsson
Kt.: 1509464929

Tölvuskrá: K:\2006.01\48\teikn\burd\HED-2001-2015.dwg
Blástarfi: A1
Dagur: SEPT. 2007 Nr. 2006.0148 2.003 B1

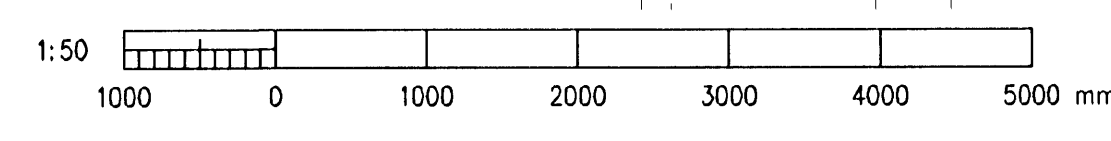

© ÖLL AÐNOT OG AFRITUN TERNINGA, AD HILUTA EÐA Í HEILD, ER HAD SKRILEGGU LEYFI HÖFUNDA