
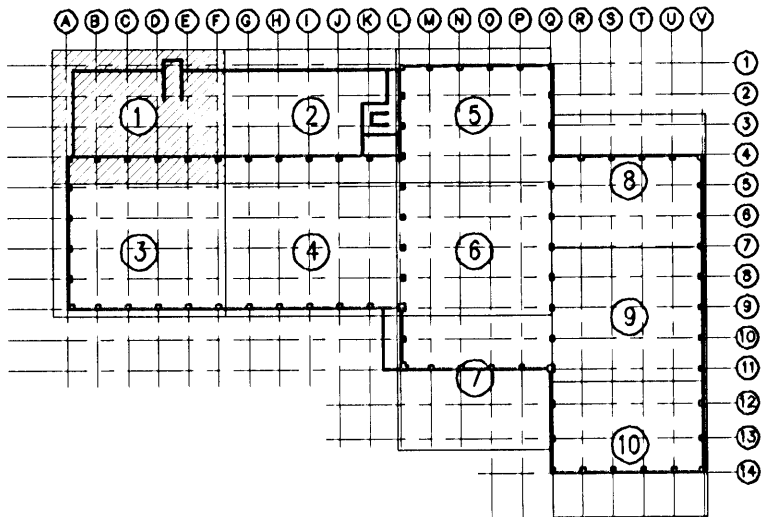


GRUNNMYND 1:50

Samþykkt þann  
05 FEB. 2008  
Byggingarfulltrúinn í Hafnarfirði  
F.h. Hrólfur S. Gunnlaugsson

Undirritun, samráðingarnúmer:

Móttækid:  
Samp.: 23-1-08

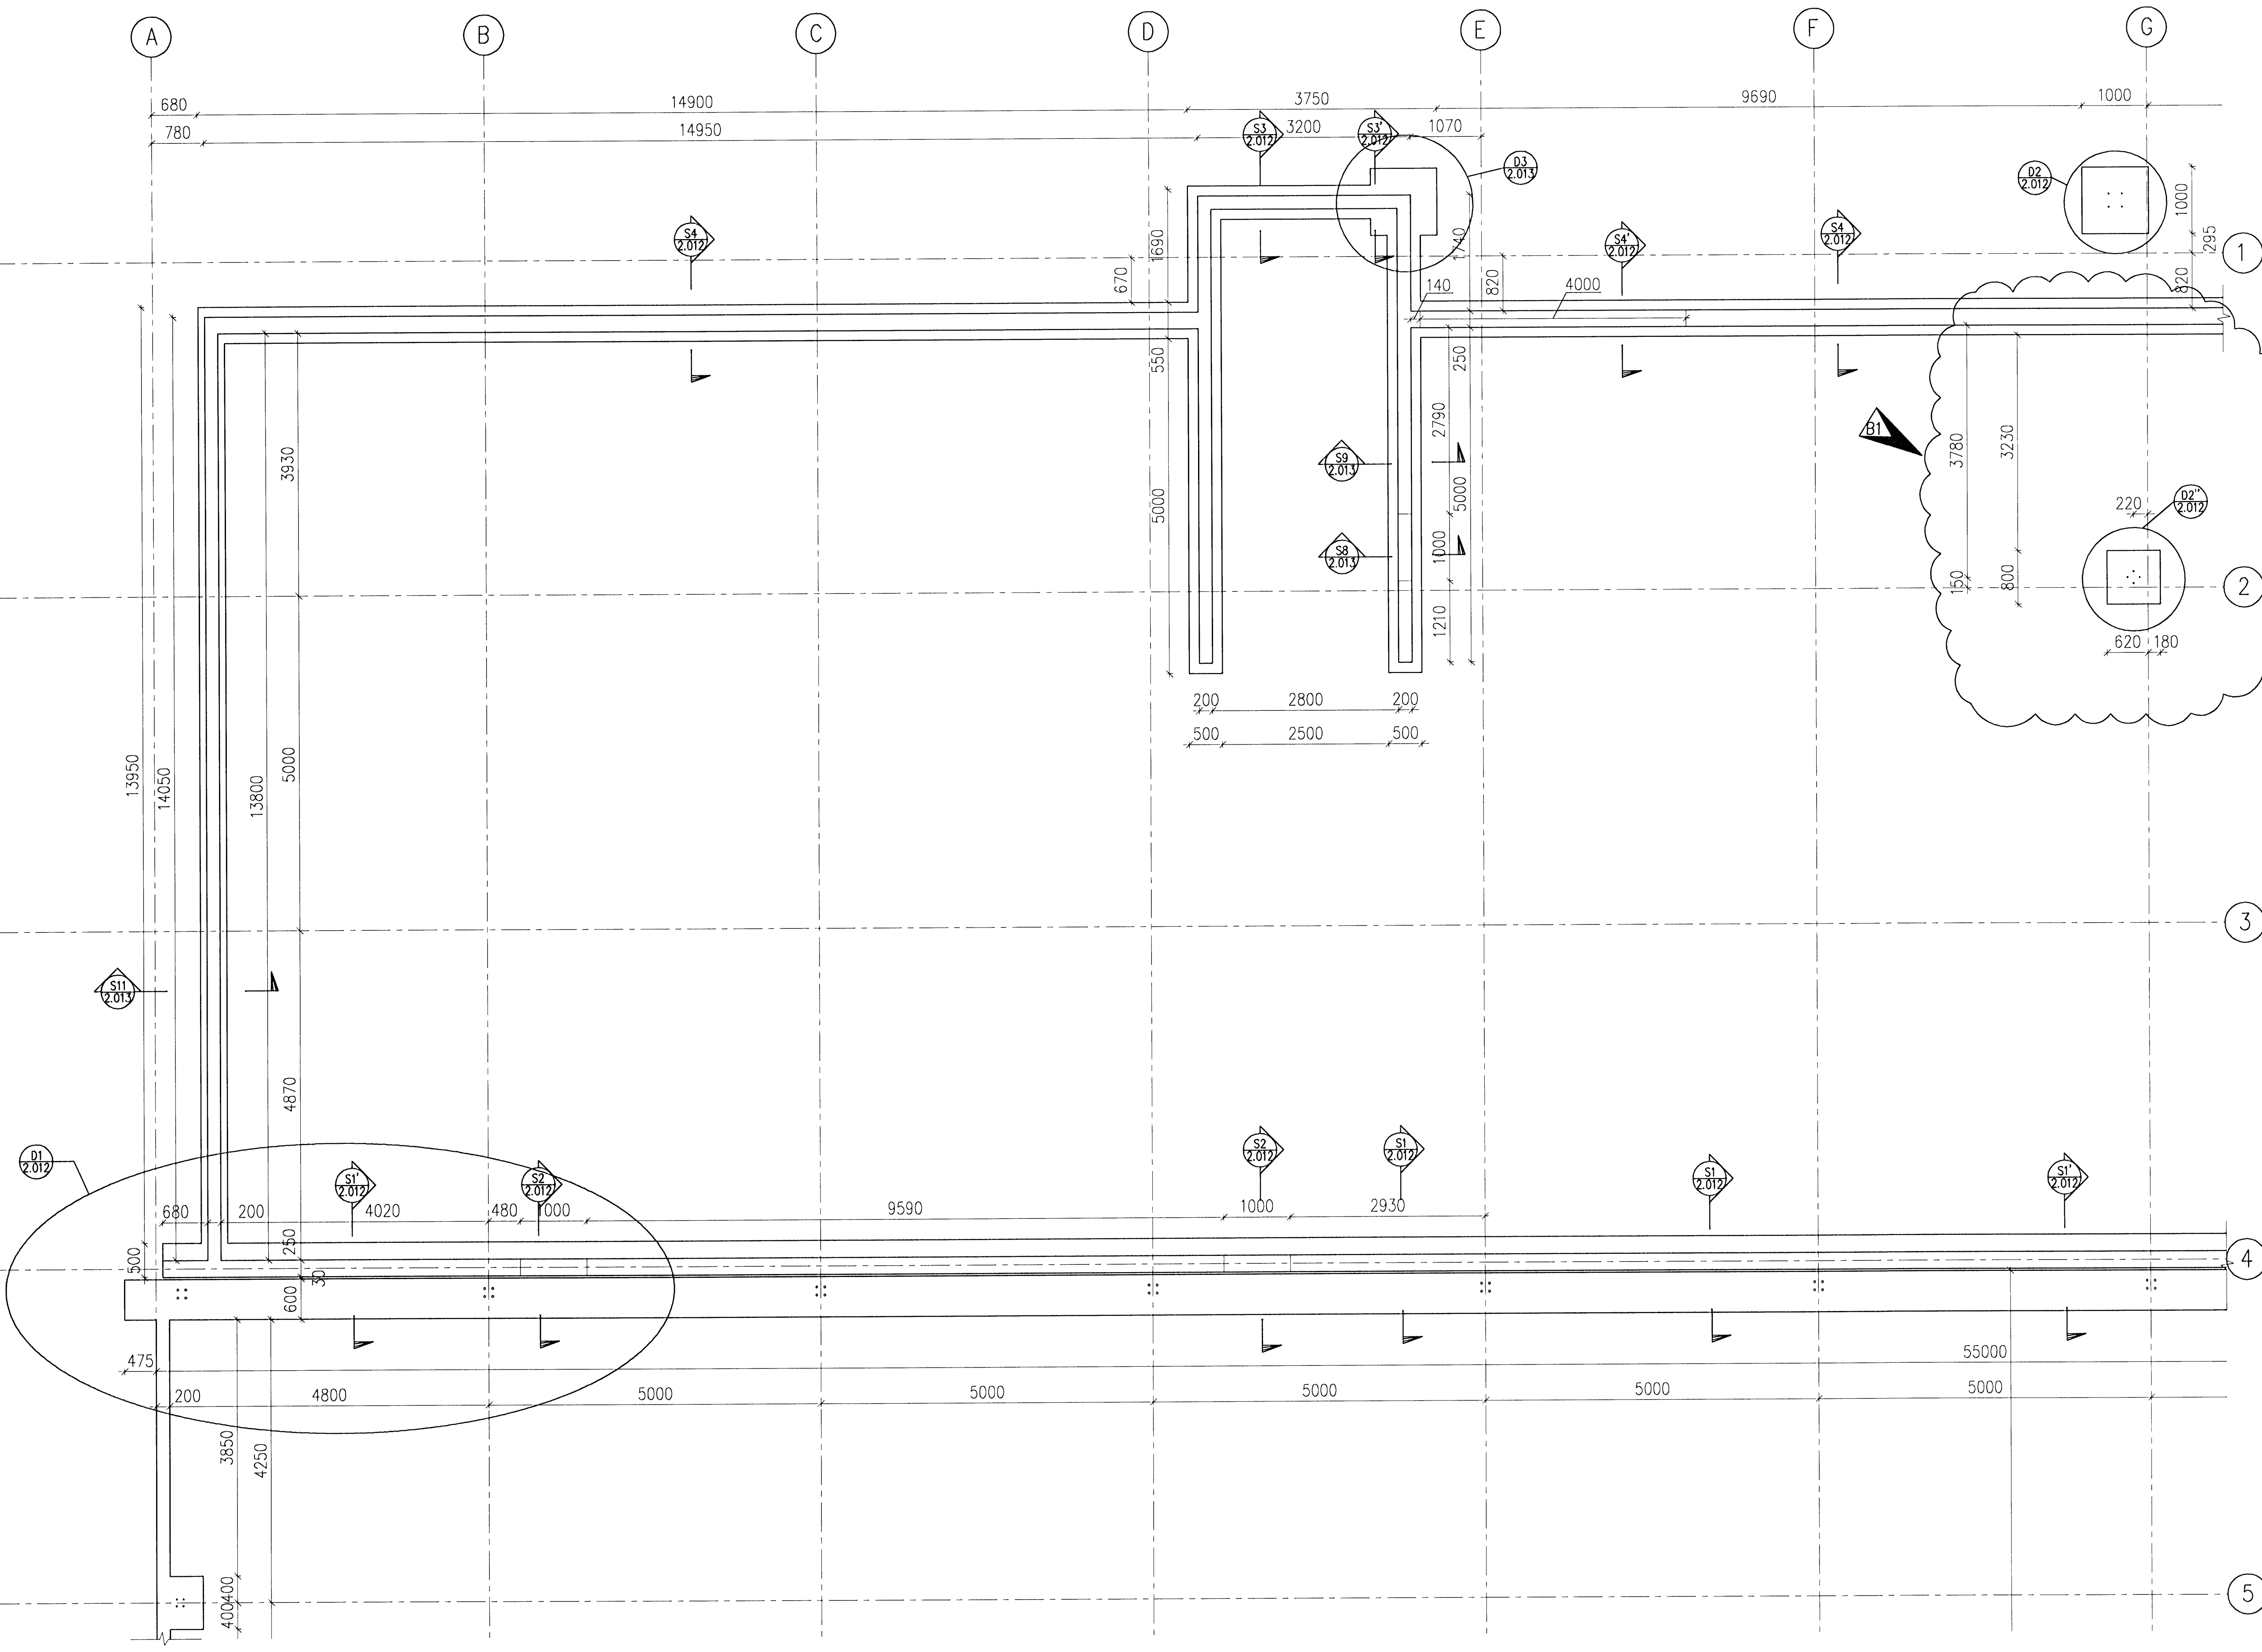


|      |            |                         |     |     |     |
|------|------------|-------------------------|-----|-----|-----|
| BI   | 2008-01-21 | Farsla 6 sálfundirstöðu | DS  | HH  | HH  |
| A    | 2007-11-23 | VERKTEIKNING            | DS  | HH  | HH  |
| Útg. | Dags.      | Breyting                | Ho. | Yf. | Sp. |

**GJÁHELLA 4, HAFNARFIRÐI**  
HÉÐINN HF.  
BURÐARVIRKI  
UNDIRSTÖÐUR, GRUNNMYND 1/10

**VST** Verkfræðistofa  
Sigurðar Thoroddsen hf.  
Armúa 4, 108 Reykjavík - KÍ 611276-0289  
Sími: 569 5000 - Fax: 569 5010 - Vefvang: www.vst.is

Höfundur: DS  
Tilvissuá: K:\2006.01\48\tekn\burd\HED-2001-2015.dwg  
Dagur: SEPT. 2007  
Bláskrá: A1

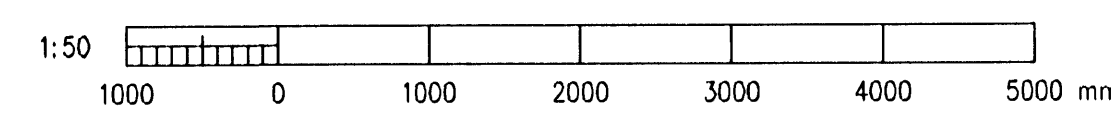

© ÖLL AFRITUN, TEIKNINGA, AÐ HJÚTA EÐA Í HEILD, ER HÁÐ SKRILEGGU LEYTI HÖFUNDA