



GRUNNMYND 1:200

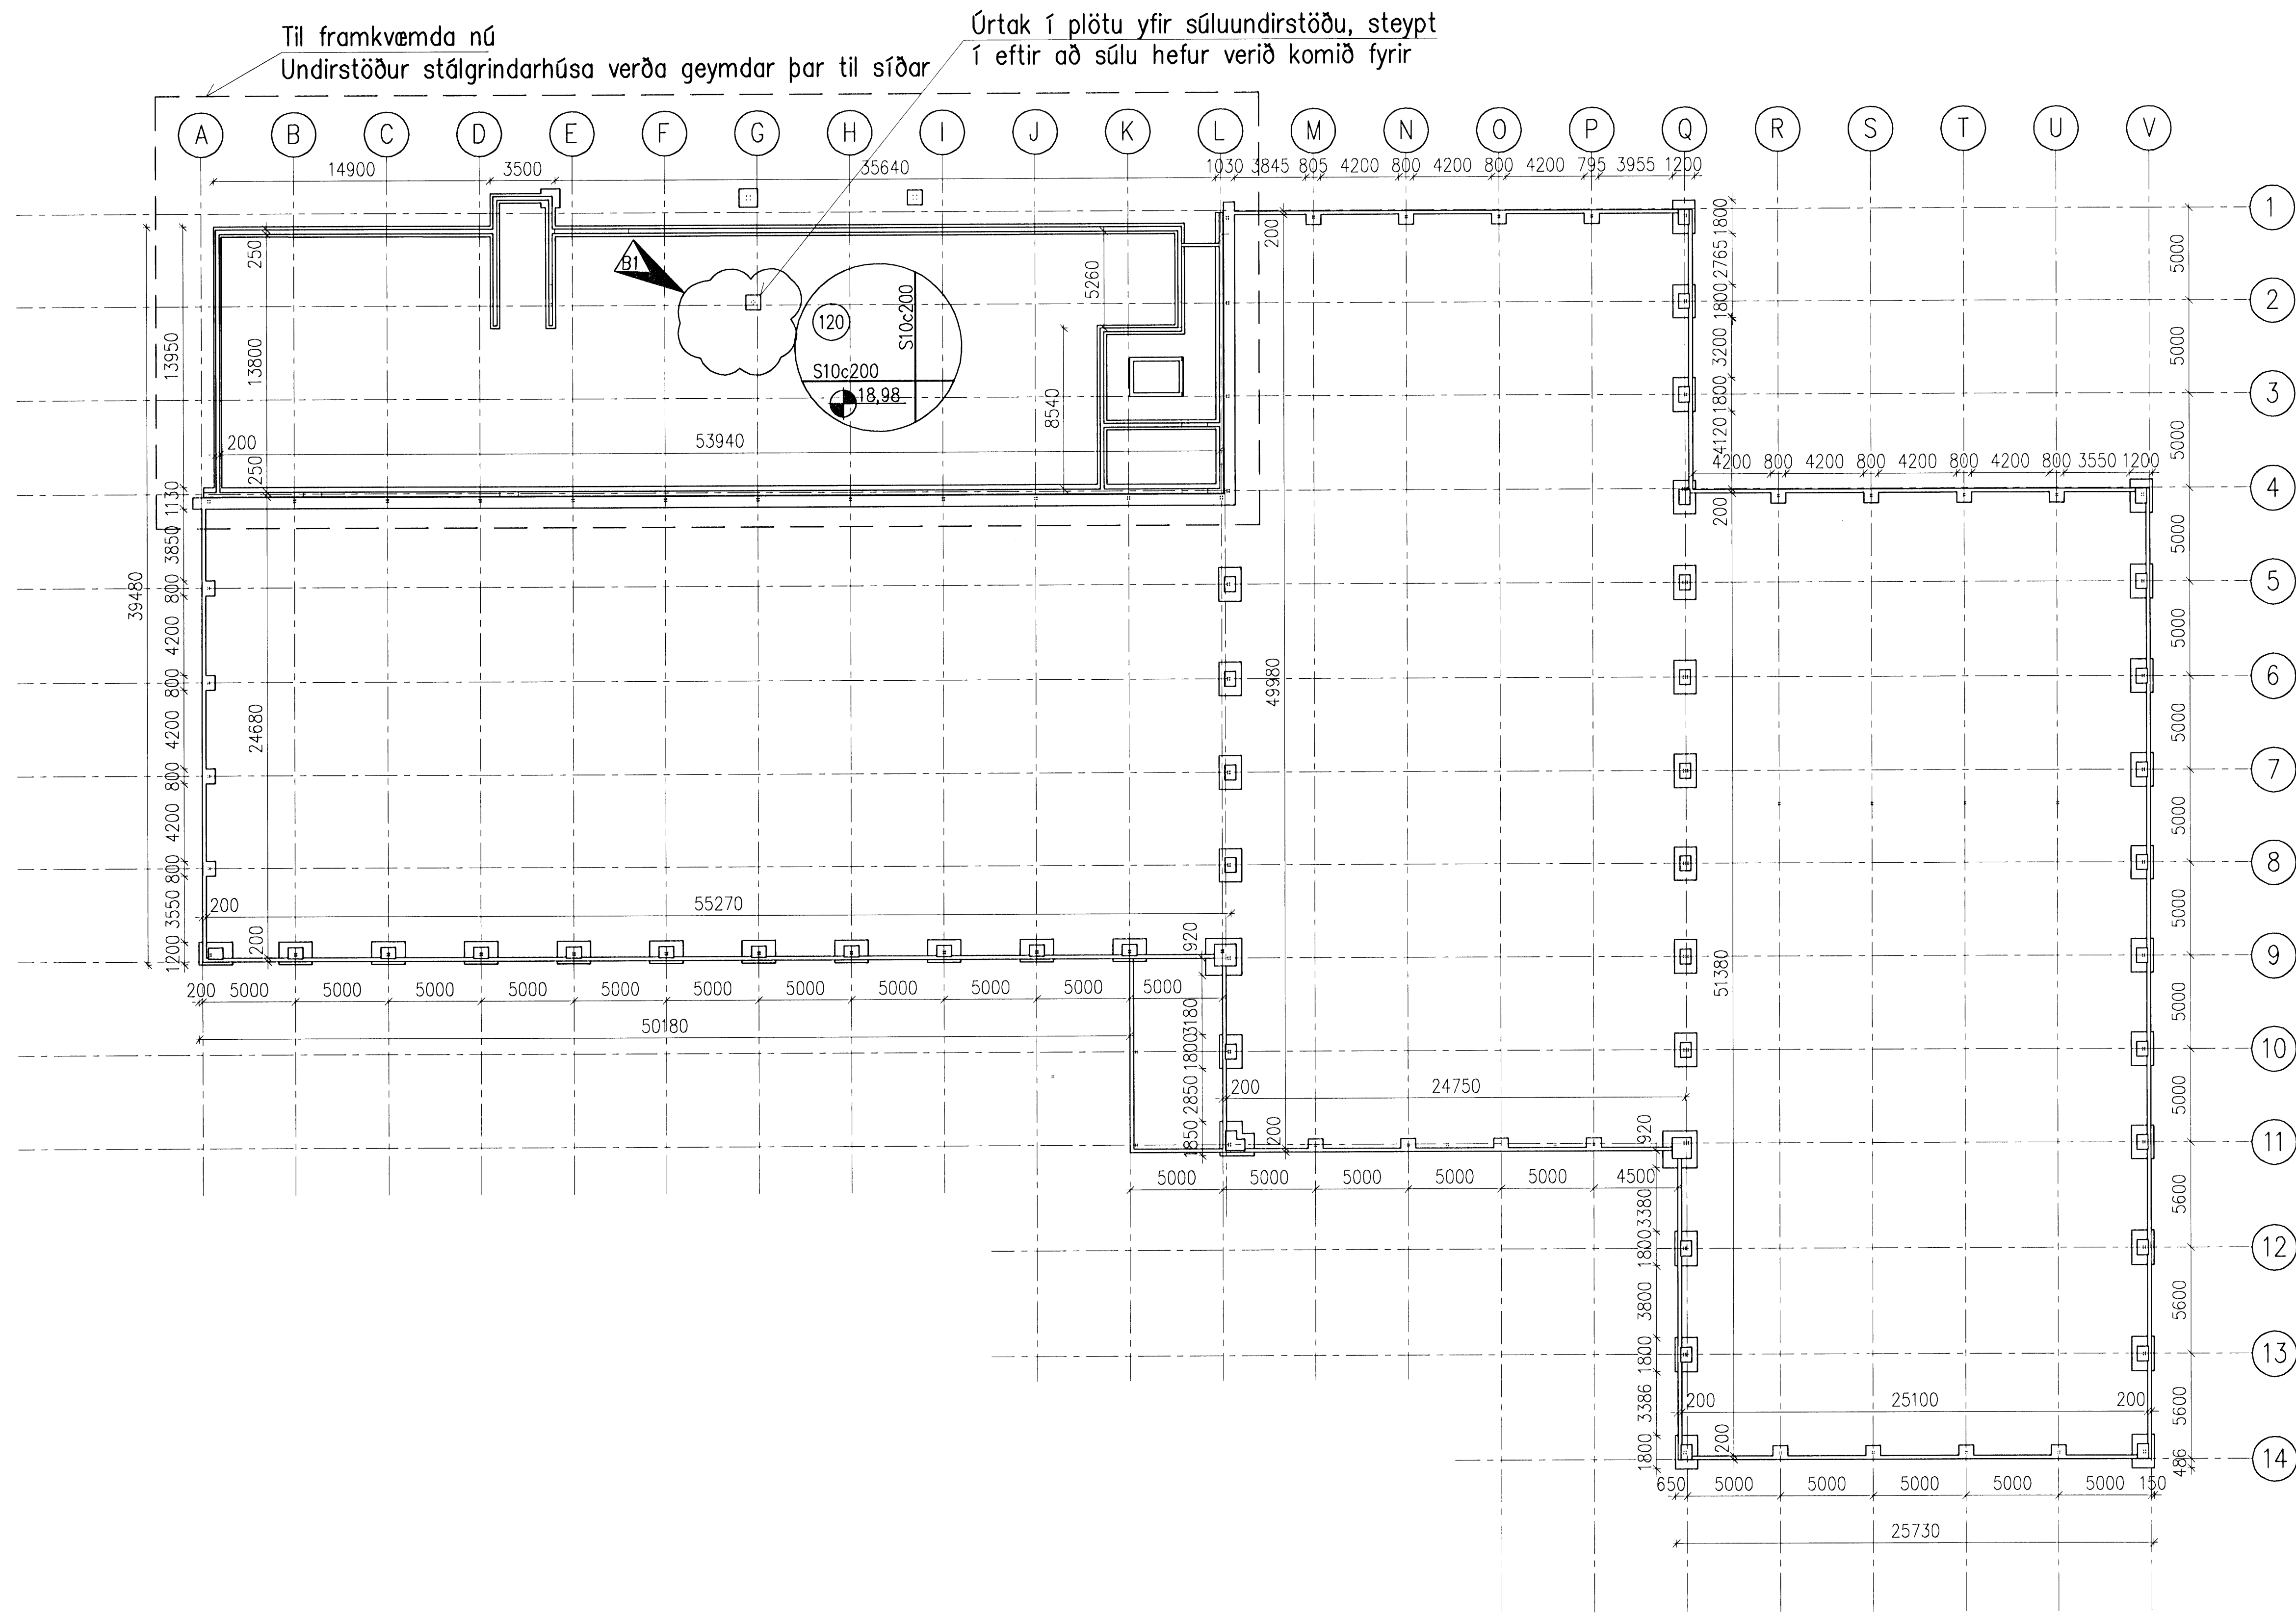

Sampykkt þann
05 FEB. 2008
Byggingarfulltrúinn í Hafnarfirði
F.h. Hröfður S. Gunnlaugsson

Undirritun samráðingarmannabúar:
Mótekið
Samp.: 23.02.08
HSS

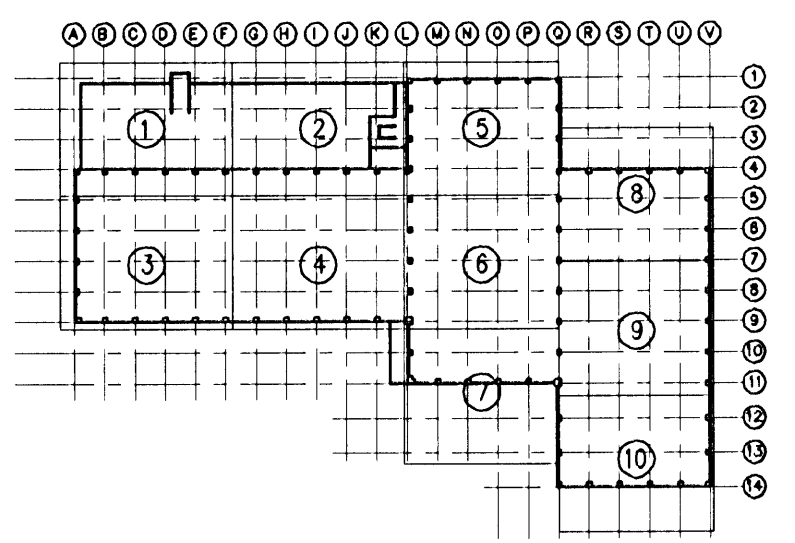

B1	2008-01-21	Færsla á súluundirstöðu	DS	KGS	HH
A	2007-11-23	VERKTEIKNING	DS	HH	HH
Útg.	Daga	Breyting	Ha.	Yf.	Sp.

GJÁHELLA 4, HAFNARFIRÐI
HÉÐINN HF.
BURÐARVIRKI
UNDIRSTÖÐUR, GRUNNMYND

VST Verkefisstofa
Sigurðar Thoroddsen hf.
Arnadó 4, 108 Reykjavík - Sími: 811276-0289
Sími: 569 5000 - Fax: 569 5010 - Vefvangi: www.vst.is

Hannað: DS Teknið: DS/AFV Yfirfarir: Mkv: 1:200
Sampykkt: Efn. VST hf. Hröfður S. Gunnlaugsson 150946-4929

Töluskrá: K:\2006.01\48\teikn\burd\HED-2001-2015.dwg Blaðstærð: A1
Daga: SEPT. 2007 Nr: 2006.0148 2.001 B1

© ÖLL AÐNOT OG AFRITUN TEKNIKA, AÐ HJÚTA EÐA Í HEILD, ER HÁÐ SKRIFLEGGU LEYTI HÖFUNDI

