


31 JAN 2008  
V.S.

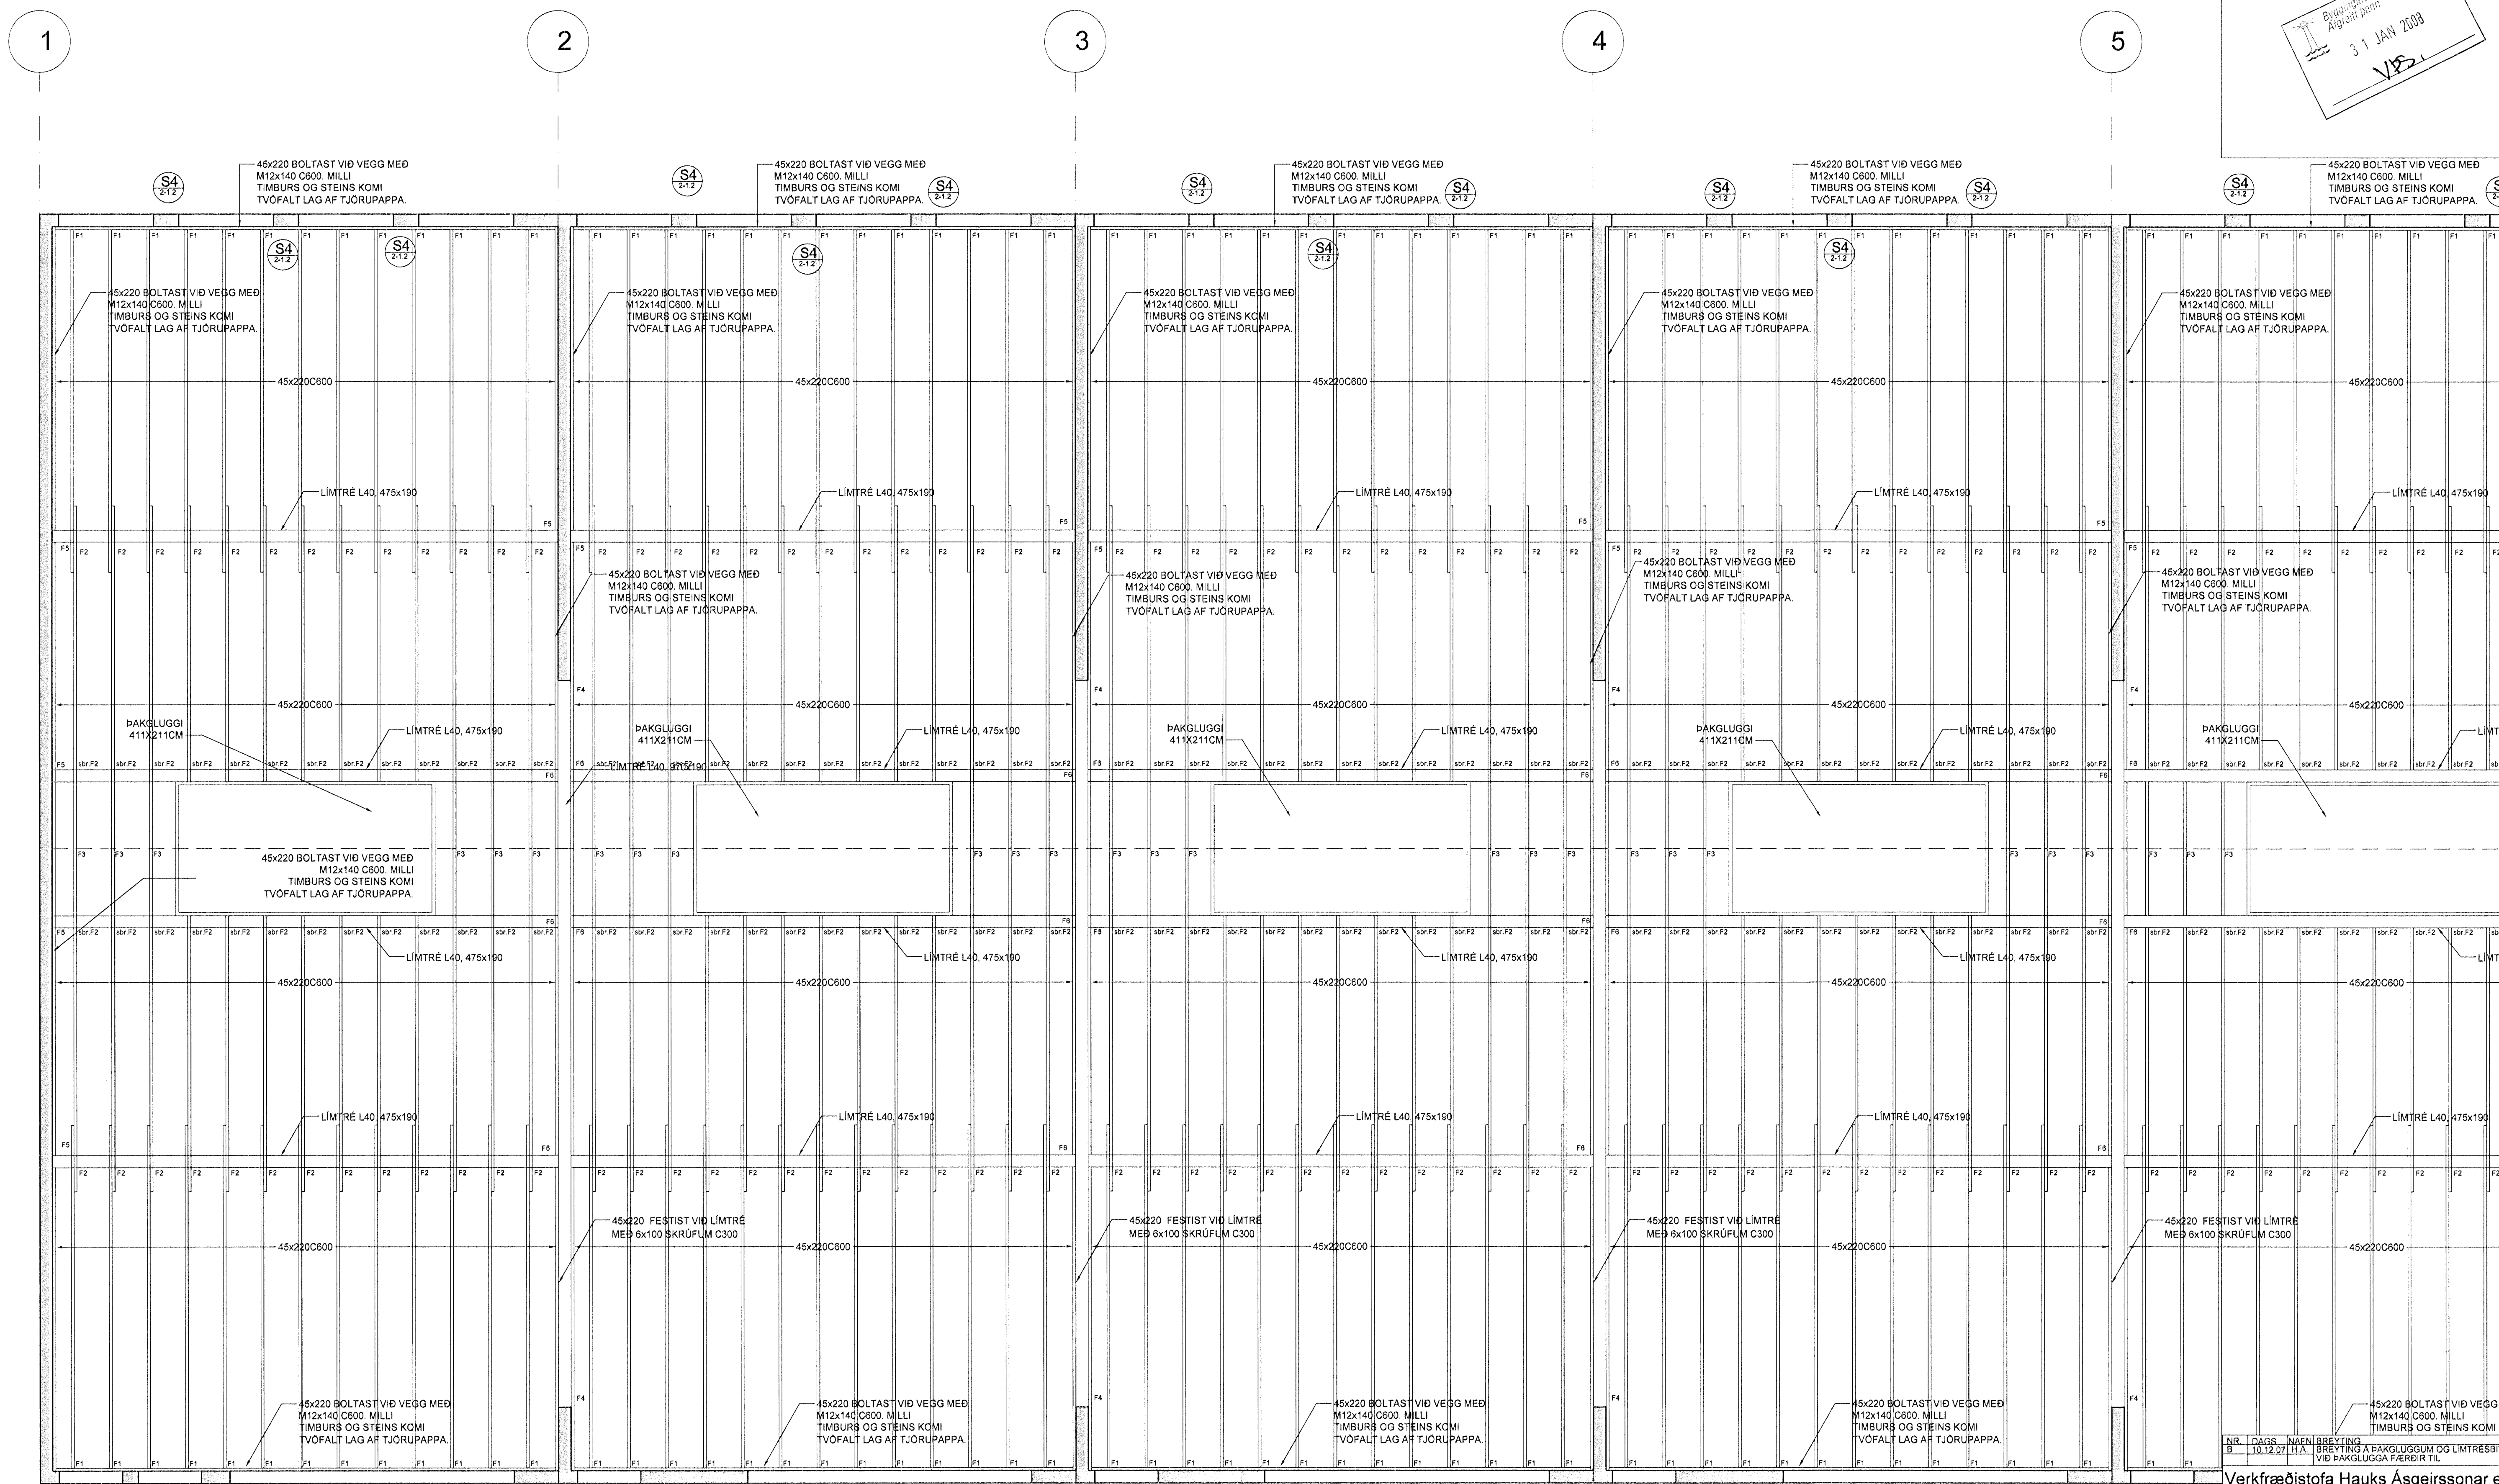

NR. DAGS. NÆNIBREYTING  
B TO 12 07 H.A. BREYTING A PAKGLUGGUM OG LIMTRÉSBITAR  
V D PAKGLUGGA FERIR TIL

Verkfræðistofa Hauks Asgeirssonar e.h.f.  
Lindasmári 12, 200 Kópavogur  
Sími 564-4337 Farsími 897-8132  
e-mail: haukurag@simnet.is  
Kennitala: 560600-3050

Hannó H.A. Teiknað Sambýkkir: *[Signature]*  
Kennitala 301255-4629

**STEINHELLA 4**  
HAFNARFIRDI  
BURÐARVIRKI  
GRUNNMYND PAKVIRKIS

Mkv. 1:50	Teikn. nr. 2-2.1	Verk nr. 250
Antun aðb.önnuðar:	Skýrningar nr. 2611	Utgáfa Dags. B DES 07