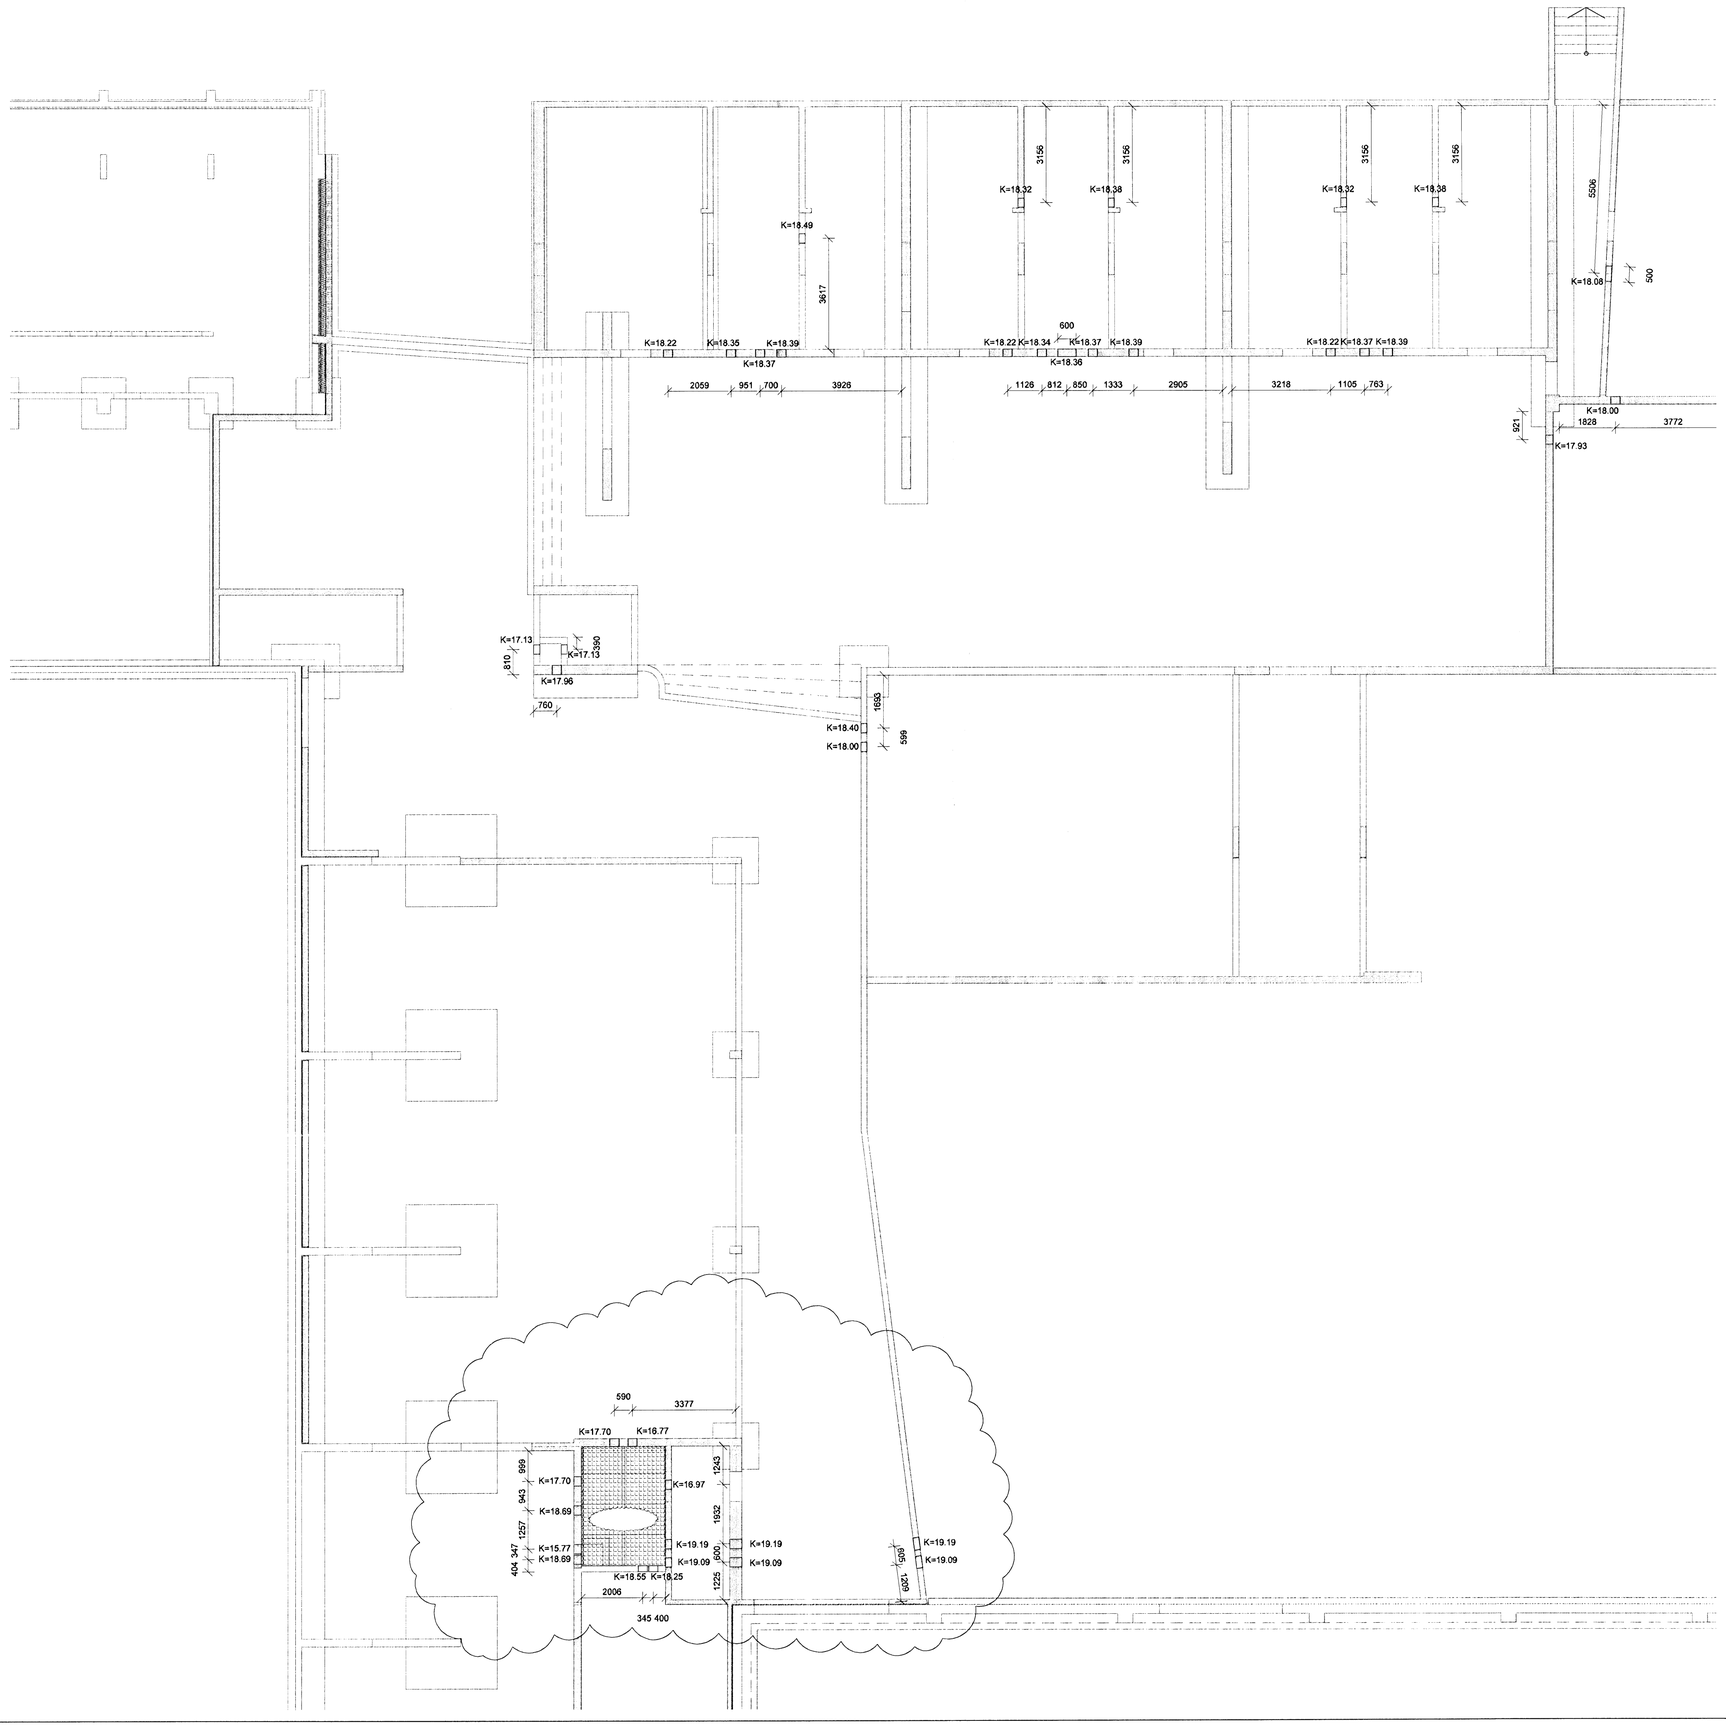

Byggingafulltrúi Hafnarfjarðar
Áfgreitt þann
30 JAN 2008

SKÝRINGAR

Öll göt skulu vera 400x400 nema annað sé tekið fram.
Kótar eru í mitt gat. Þar sem kóti á stokk er undir burðarvegg skal setja skarð í hann sem nemur því sem stokkurinn myndi ná.

Þar sem stokkur er þannig staðsettur að langbending undirstaða fer í sundur skal bending sveigð þannig til, upp eða niður, að langbending lendi óslittin ofan á stokk eða undir.
Steypuhula umhverfis langbendingu skal vera minnst 50mm - Sjá nánar almennar skýringar (B000).

KAPLAKRIKI

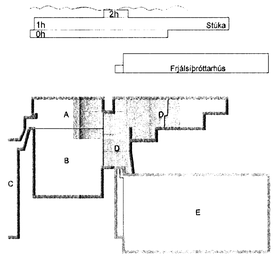

C	14.12.07	Breytingar á götum	JJR/KMJ/SÁS
B	04.12.07	Færsla á götum + nýjir kótar	JJR/KMJ/SÁS
A	27.11.07	Breyting á gataplani	JJR/KMJ
Útg.	Dags.	Skýring	Hannað/Yfirfarið

BATTERIÐ

VERK: 0604
MÆ: 18.12.07
SAMÞ:
SKÝRING:

VSB
VERKFRÆÐISTOFA

BÆJARHRAUN 20 · 220 HAFNARFJÖRÐUR · KENNIT. 710796-2899
vsb@vsb.is · Sími 585 8600 · Fax 585 8610 · www.vsb.is

Áritun sérhönnuðar
Björn Gústafsson Kt: 180550 4889

Verkheiti
KAPLAKRIKI
HAFNARFIRÐI

Verkhluti
Burðarvirki
Gataplan undirstaða
Grunnmynd

Hannað	Teiknað	Yfirfarið	Kvarði	Síða
KMJ/JJR	JJR		1:100 / A1	-
Dags.	Verkefni	Teikning		Útgáfa
23.11.2007	06811	A B7-1		C

V:\2006\06811\06811-Kaplakriki-FHSheets\Bu\06811-A B7-1.dwg