





AFSTÖÐUMYND GRUNNLAGNA 1:100

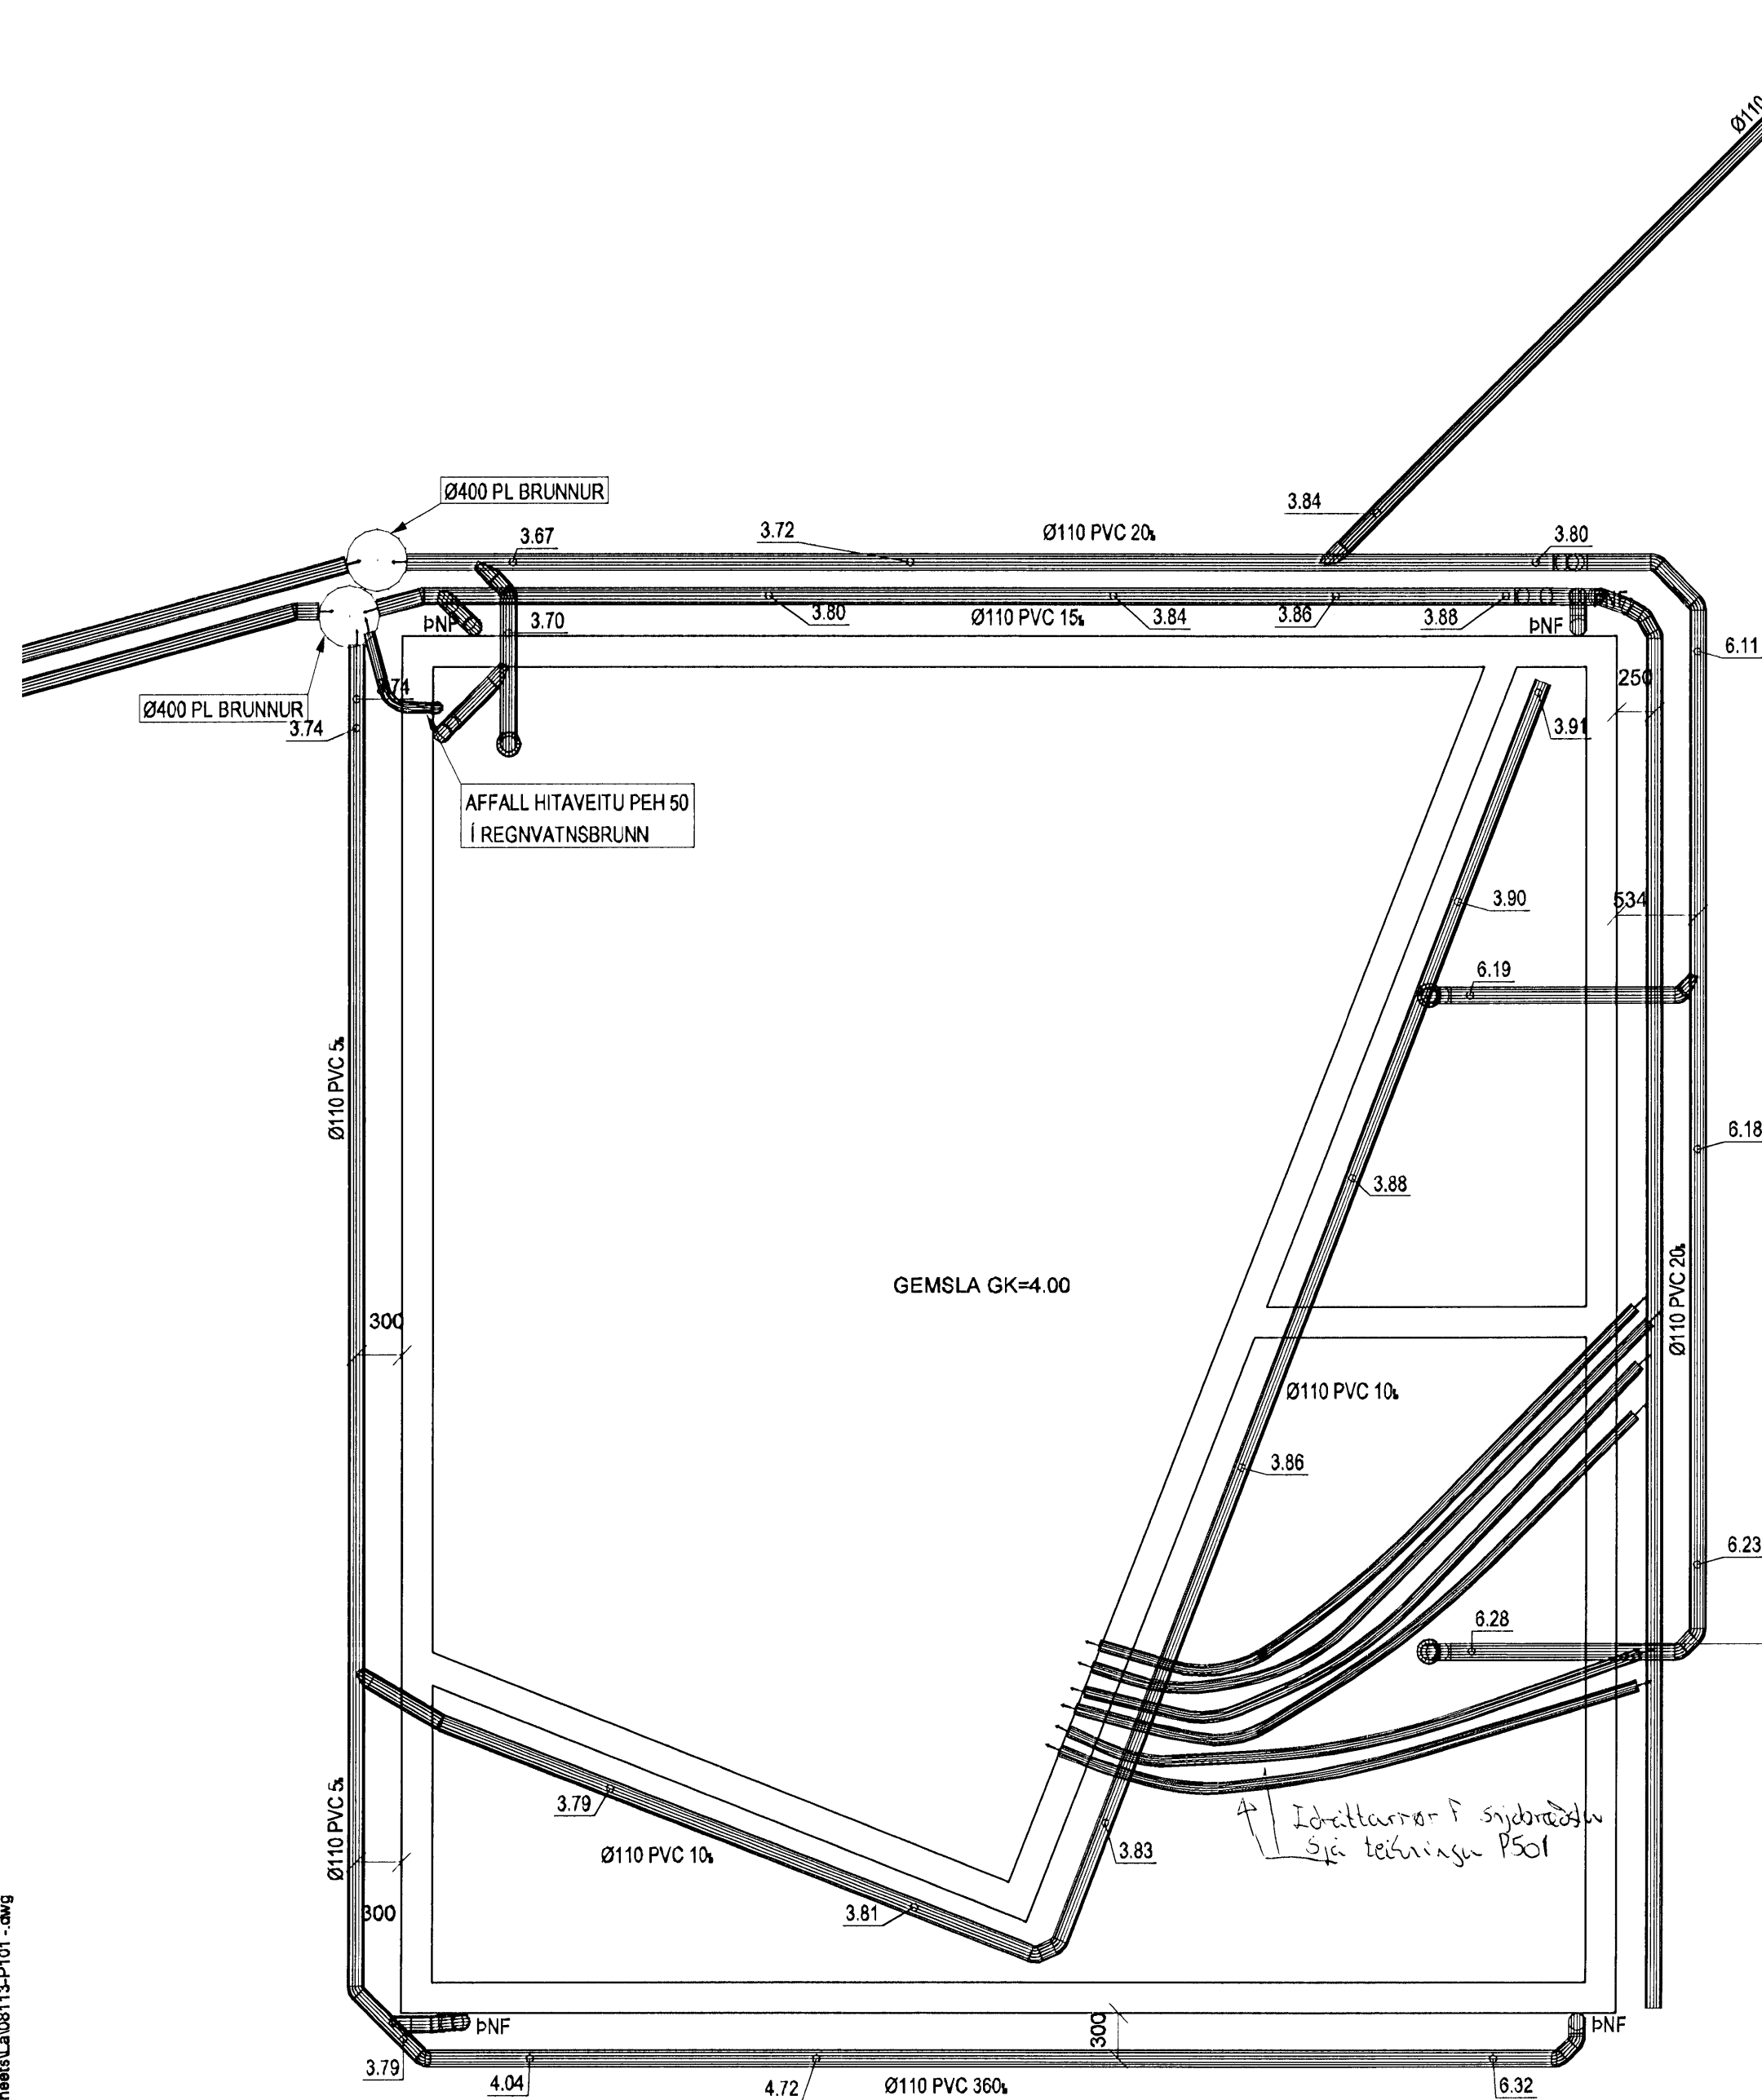

GRUNNMYND GRUNNLAGNA 1:50

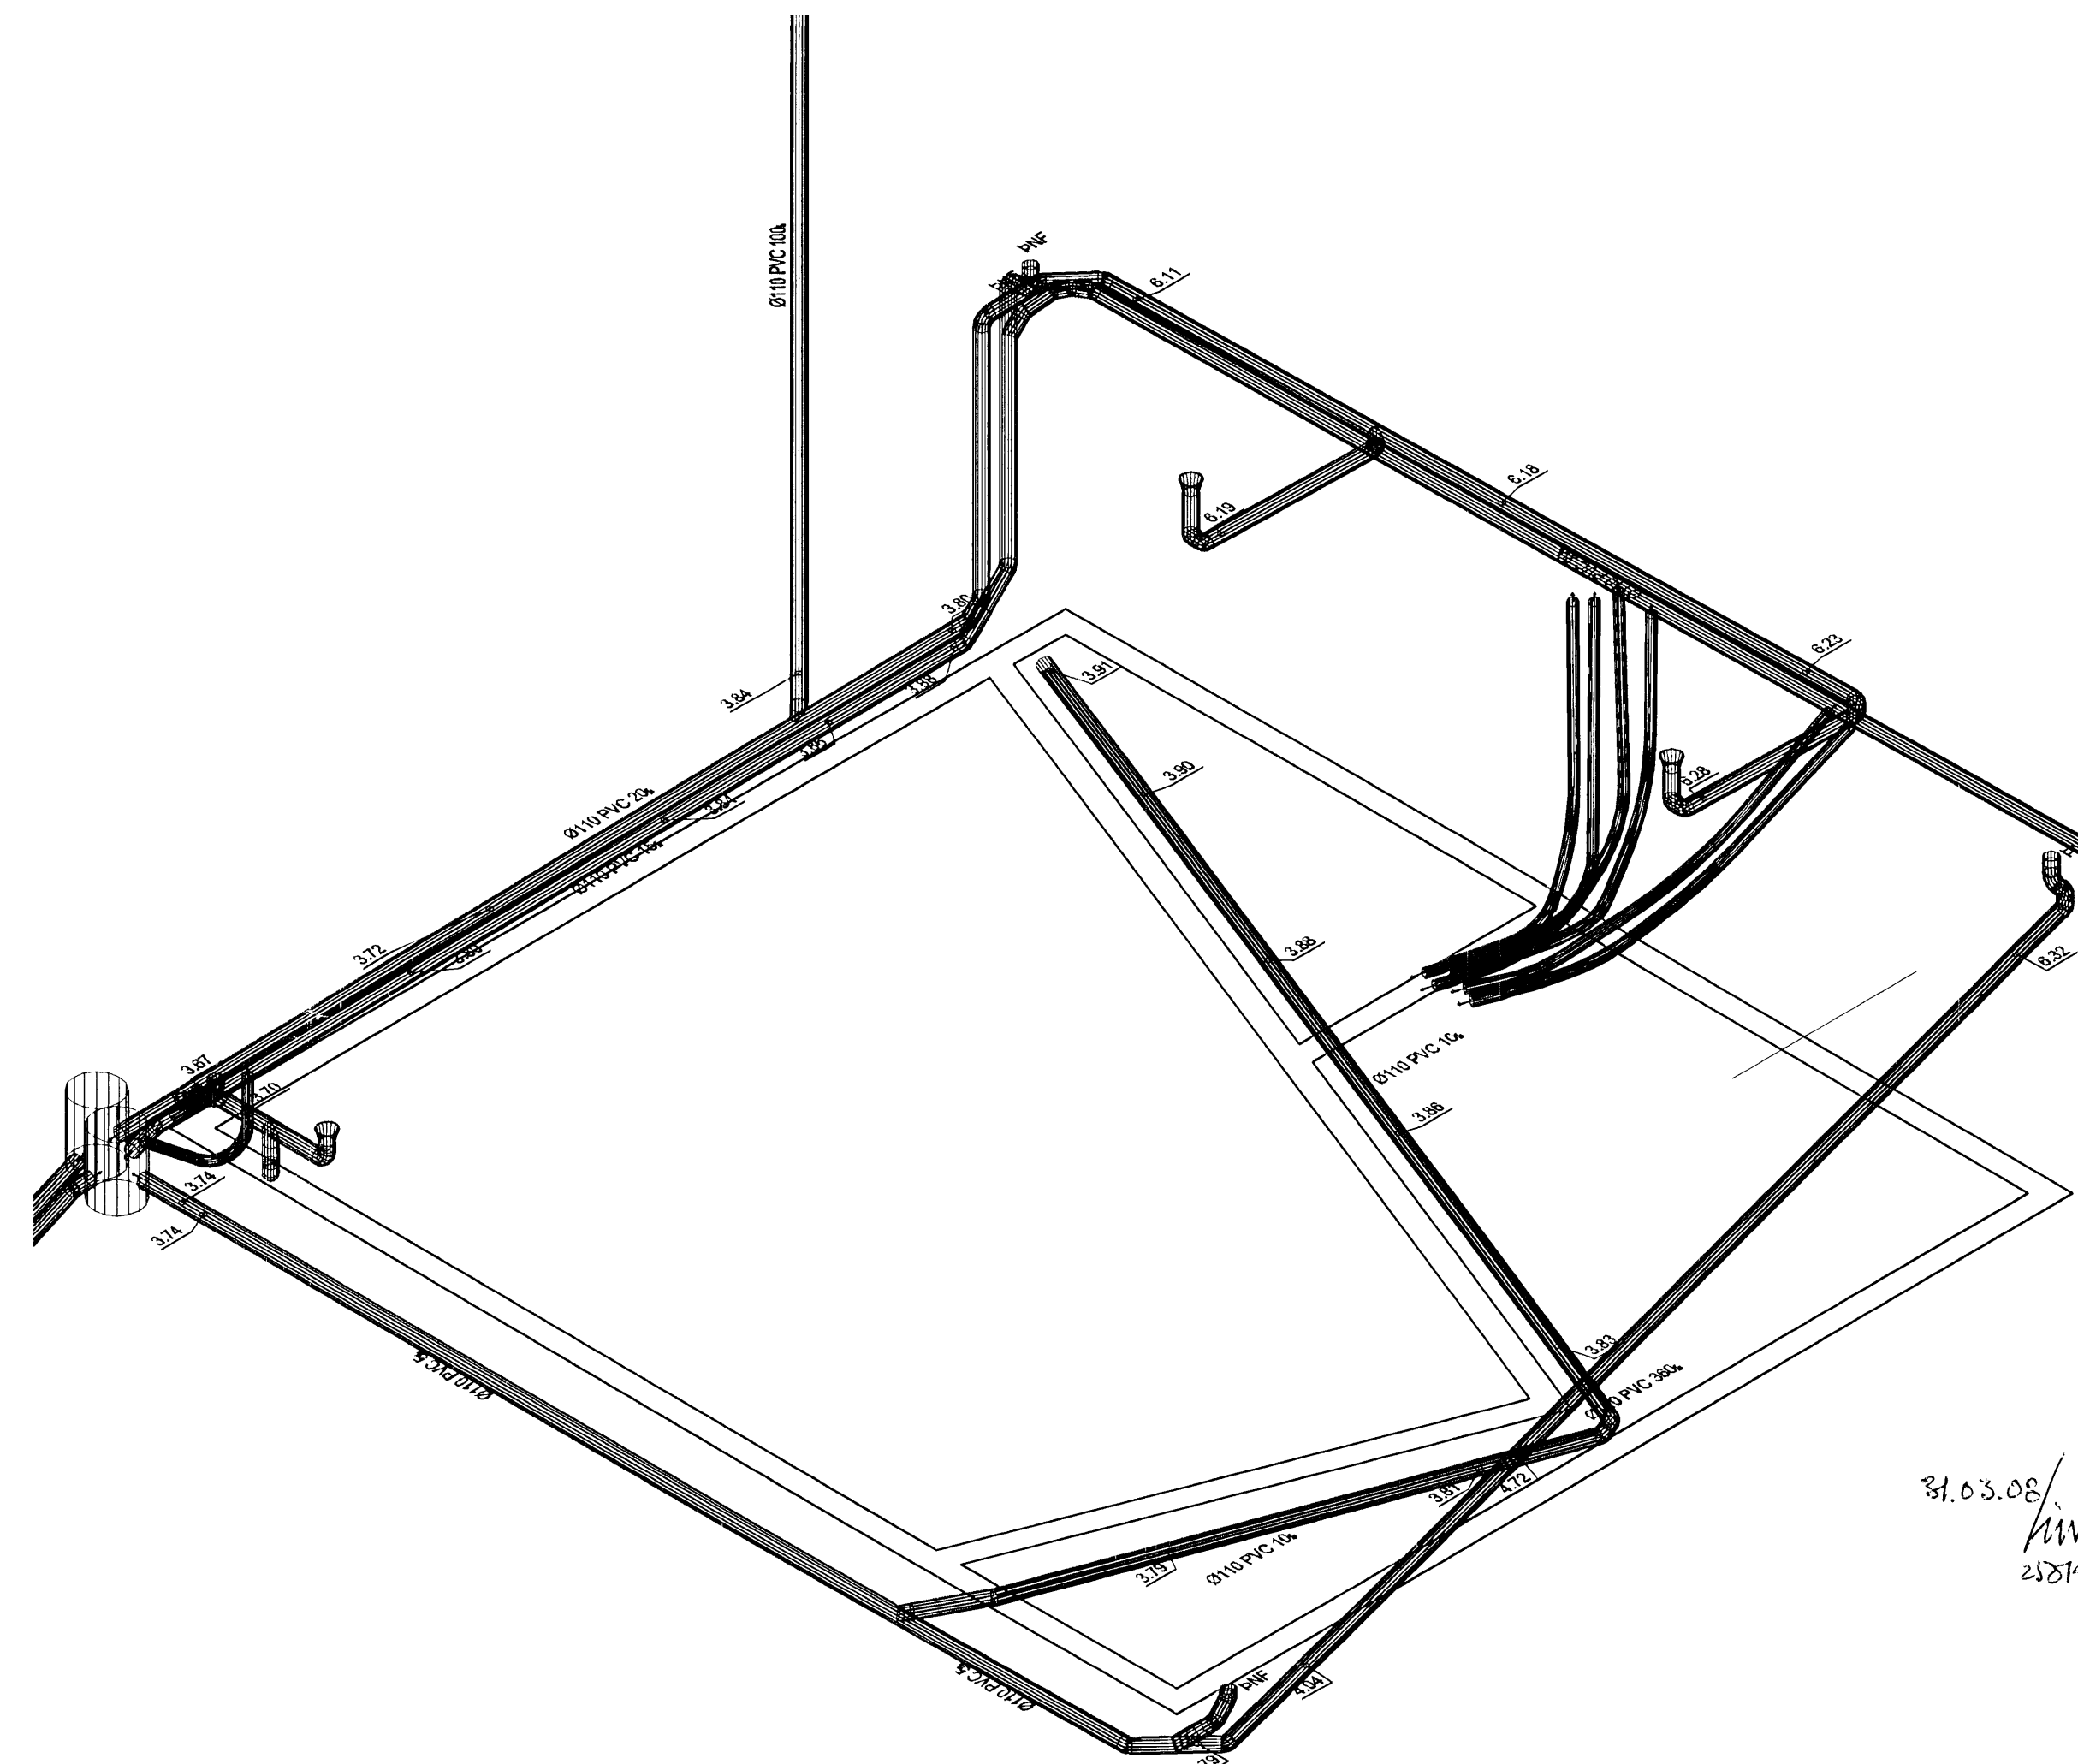

RÚMMYND GRUNNLAGNA 1:50

Útg. Dags. Skýring Hannað Yfirfarir

VS

VERKFRÆÐISTOFA

BÆJARHRAUN 20 • 220 HAFNARFJÖRÐUR • KENNIT. 710796-2899
 vsb@vsb.is • Sími 585 8600 • Fax 585 8610 • www.vsb.is

Aritun sérhönnuðar					
Sveinn Áki Sværnisson					
Kt. 230855 5609 • aki@vsb.is					
Verkefni					
Austurgata 42 - Blískúr					
220 Hafnarfjörður					
Verkefni					
Lagnir					
Grunnlagnir					
Afstöðumynd, grunnmynd rúmmynd					
Hinnas	Teknasé	Yfirferð	Kvæði	Síða	
ÞJK	ÞJK	SÁS	1:500/1:50	/ A1	-
Dags.	Verkefni	Tekning	Útgáfa		
25.03.2008	08113	P101	-		

31.03.08
 258744-39731

V:\230855\081131\Austurgata 42\Sheet\Austurgata 42\081131-P101.dwg