


Byggingarritun Hámarljávar  
 06 FEB 2008  
 VPS

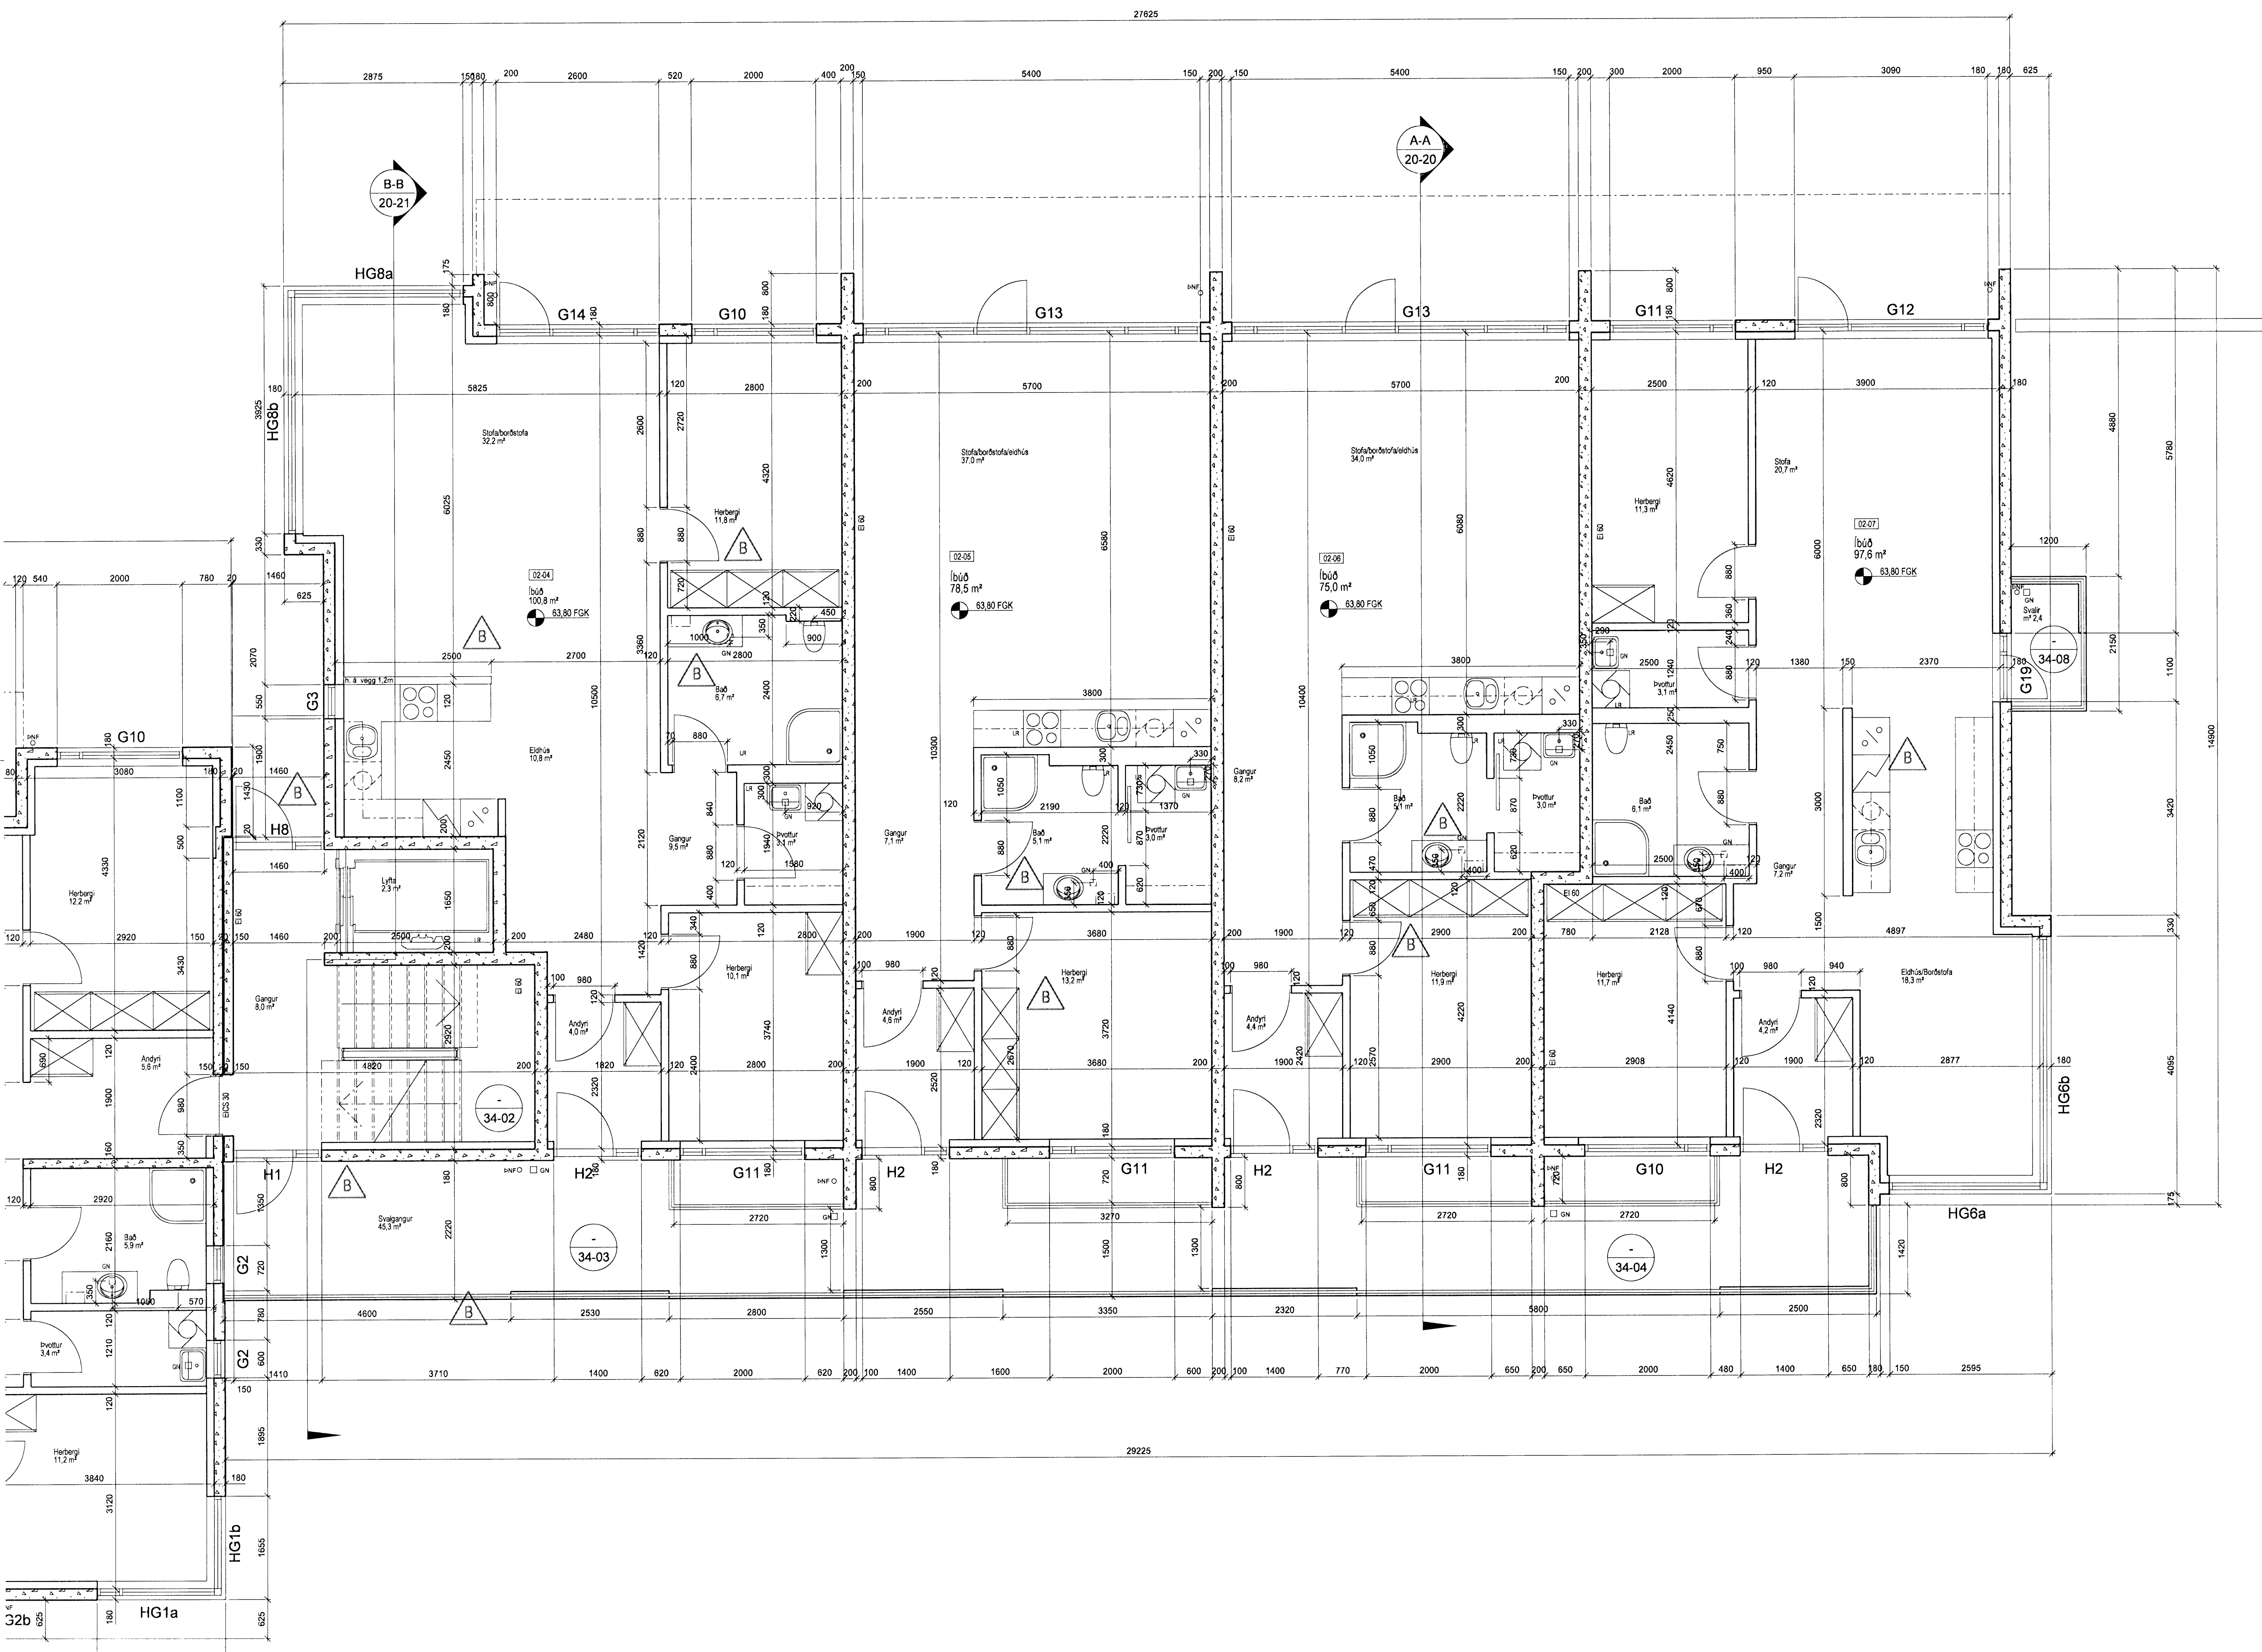

B	RH	HMH	12.01.08
-Stappa á handrið uppfært skv. 0110			
-Málseiningar lagðar, ymsar lagningar á innviðum.			
A	RH	HMH	25.04.07
Hurkum 02.05 í þöðum 02.05 og 02.06			
ÚTGÁFA	TEIKNAD	ISAMYKKT	LAGD
BREYTINGAR			

ASK Arkitektar  
 Geirgötu 9  
 101 Reykjavík  
 Sími 515 0300  
 Fax 515 0319  
 www.ask.is



Áritun aðalhönnuðar:  
 Heiði Már Halldórsdóttir arkitekt FAI, kt. 301258-7049

**BREKKUÁS 1-3  
 HAFNARFIRÐI**  
 VERKEFNI  
 VERKTEIKNING  
 GRUNNMÝND 2.HÆÐAR  
 BREKKUÁS 3

VERK NÚM. 0668	NÓMUR TEIKNINGAR 20-04	ÚTGÁFA B
----------------	------------------------	----------

MKV 1 A1	1:50
TEIKNAD	HTH/HT
DAGUR	15.03.07