


Byggingartekni Pálarjarðar
 06 FEB 2008
 VBS

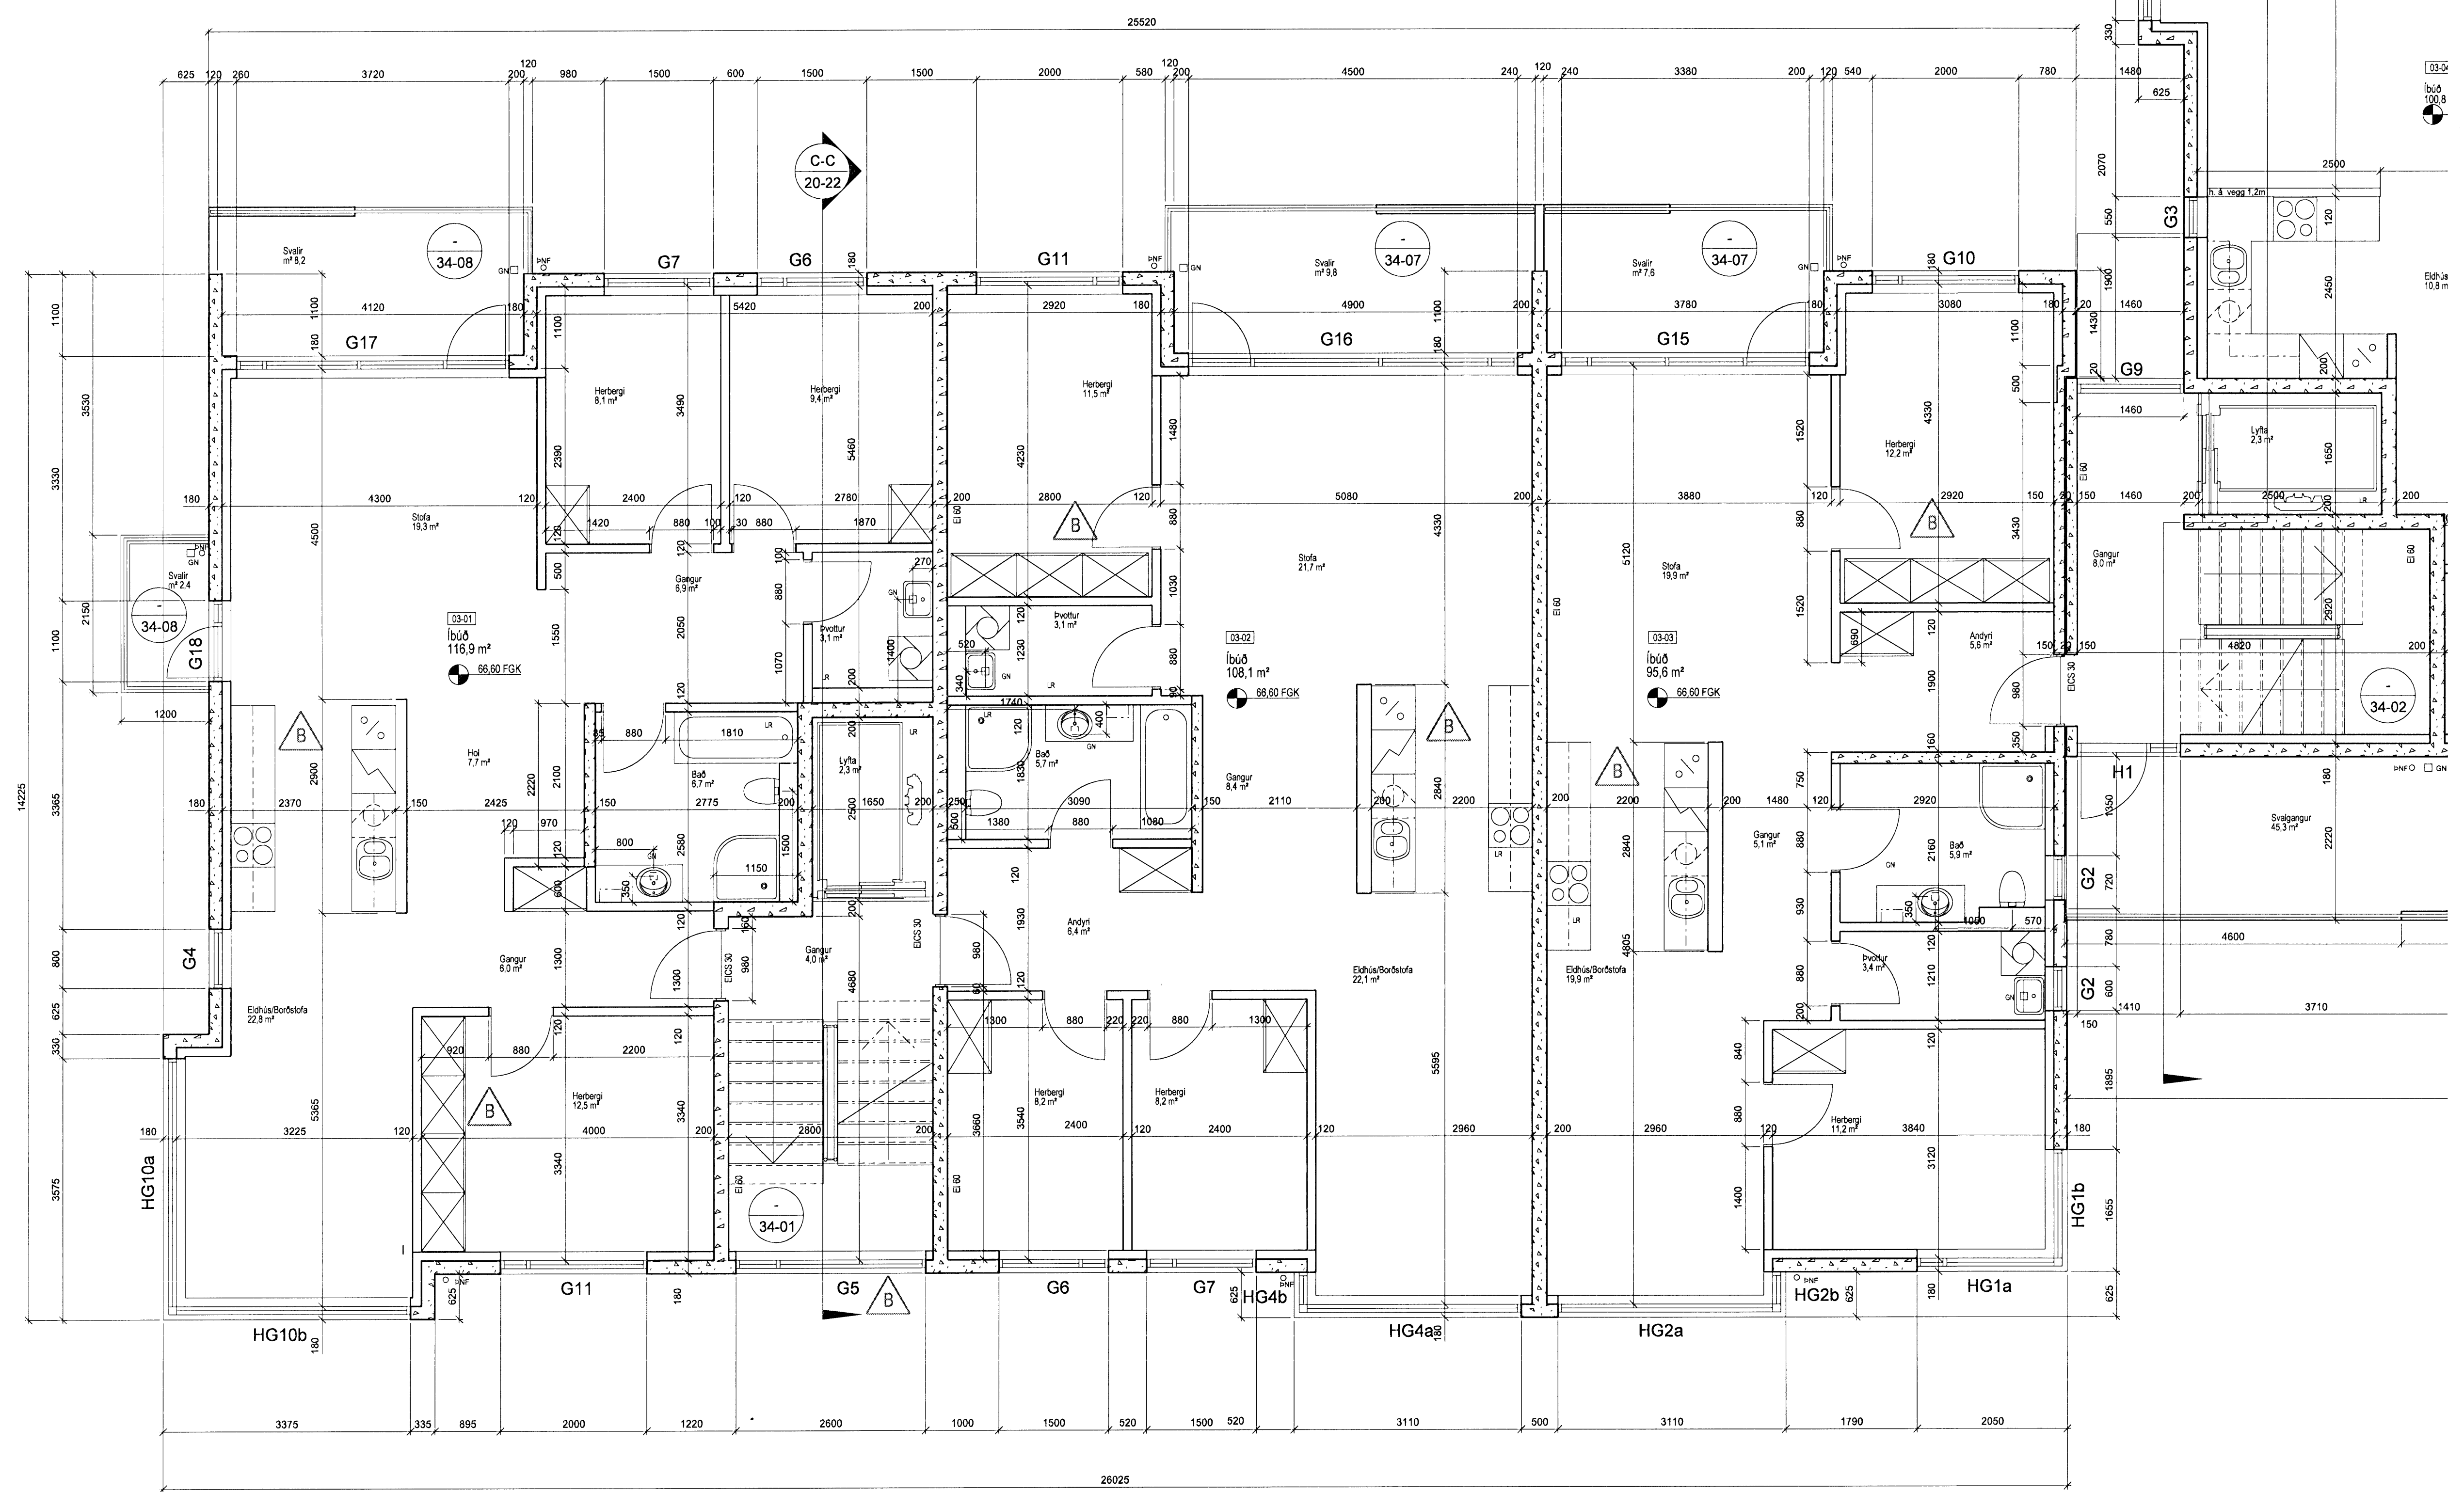

B	HMH	HMH	12.01.08
Gluggarnir breytt, ýmsar lagfæringar & innréttingum.			
A	RH	HMH	18.09.07
Málsetning löguð (mál voru víkluð)			
ÚTGAFA	TEIKNAD	ÍSAMBÝKKT	ÍDAGS
BREYTINGAR			

ASK Arkitektar
 Geirsgötu 9
 101 Reykjavík
 Sími 515 0300
 Fax 515 0319
 www.ask.is



Artun aðalhönnuðar:
 Helgi Már Halldórsson arkitekt F.A.I. kt. 301258-7049

BREKKUÁS 1-3 HAFNARFIRÐI		
VERKEFNI	VERKEFNADEIÐ	MRV. / AX
VERKEFNI	VERKEFNADEIÐ	1:50
VERKEFNI	VERKEFNADEIÐ	HTH/HT
VERKEFNI	VERKEFNADEIÐ	15.03.07
VERKEFNI	VERKEFNADEIÐ	ÚTGAFA
0668	20-05	B