


Byggingulitrun Hálfarfarar
 06 FEB 2008
 VPS

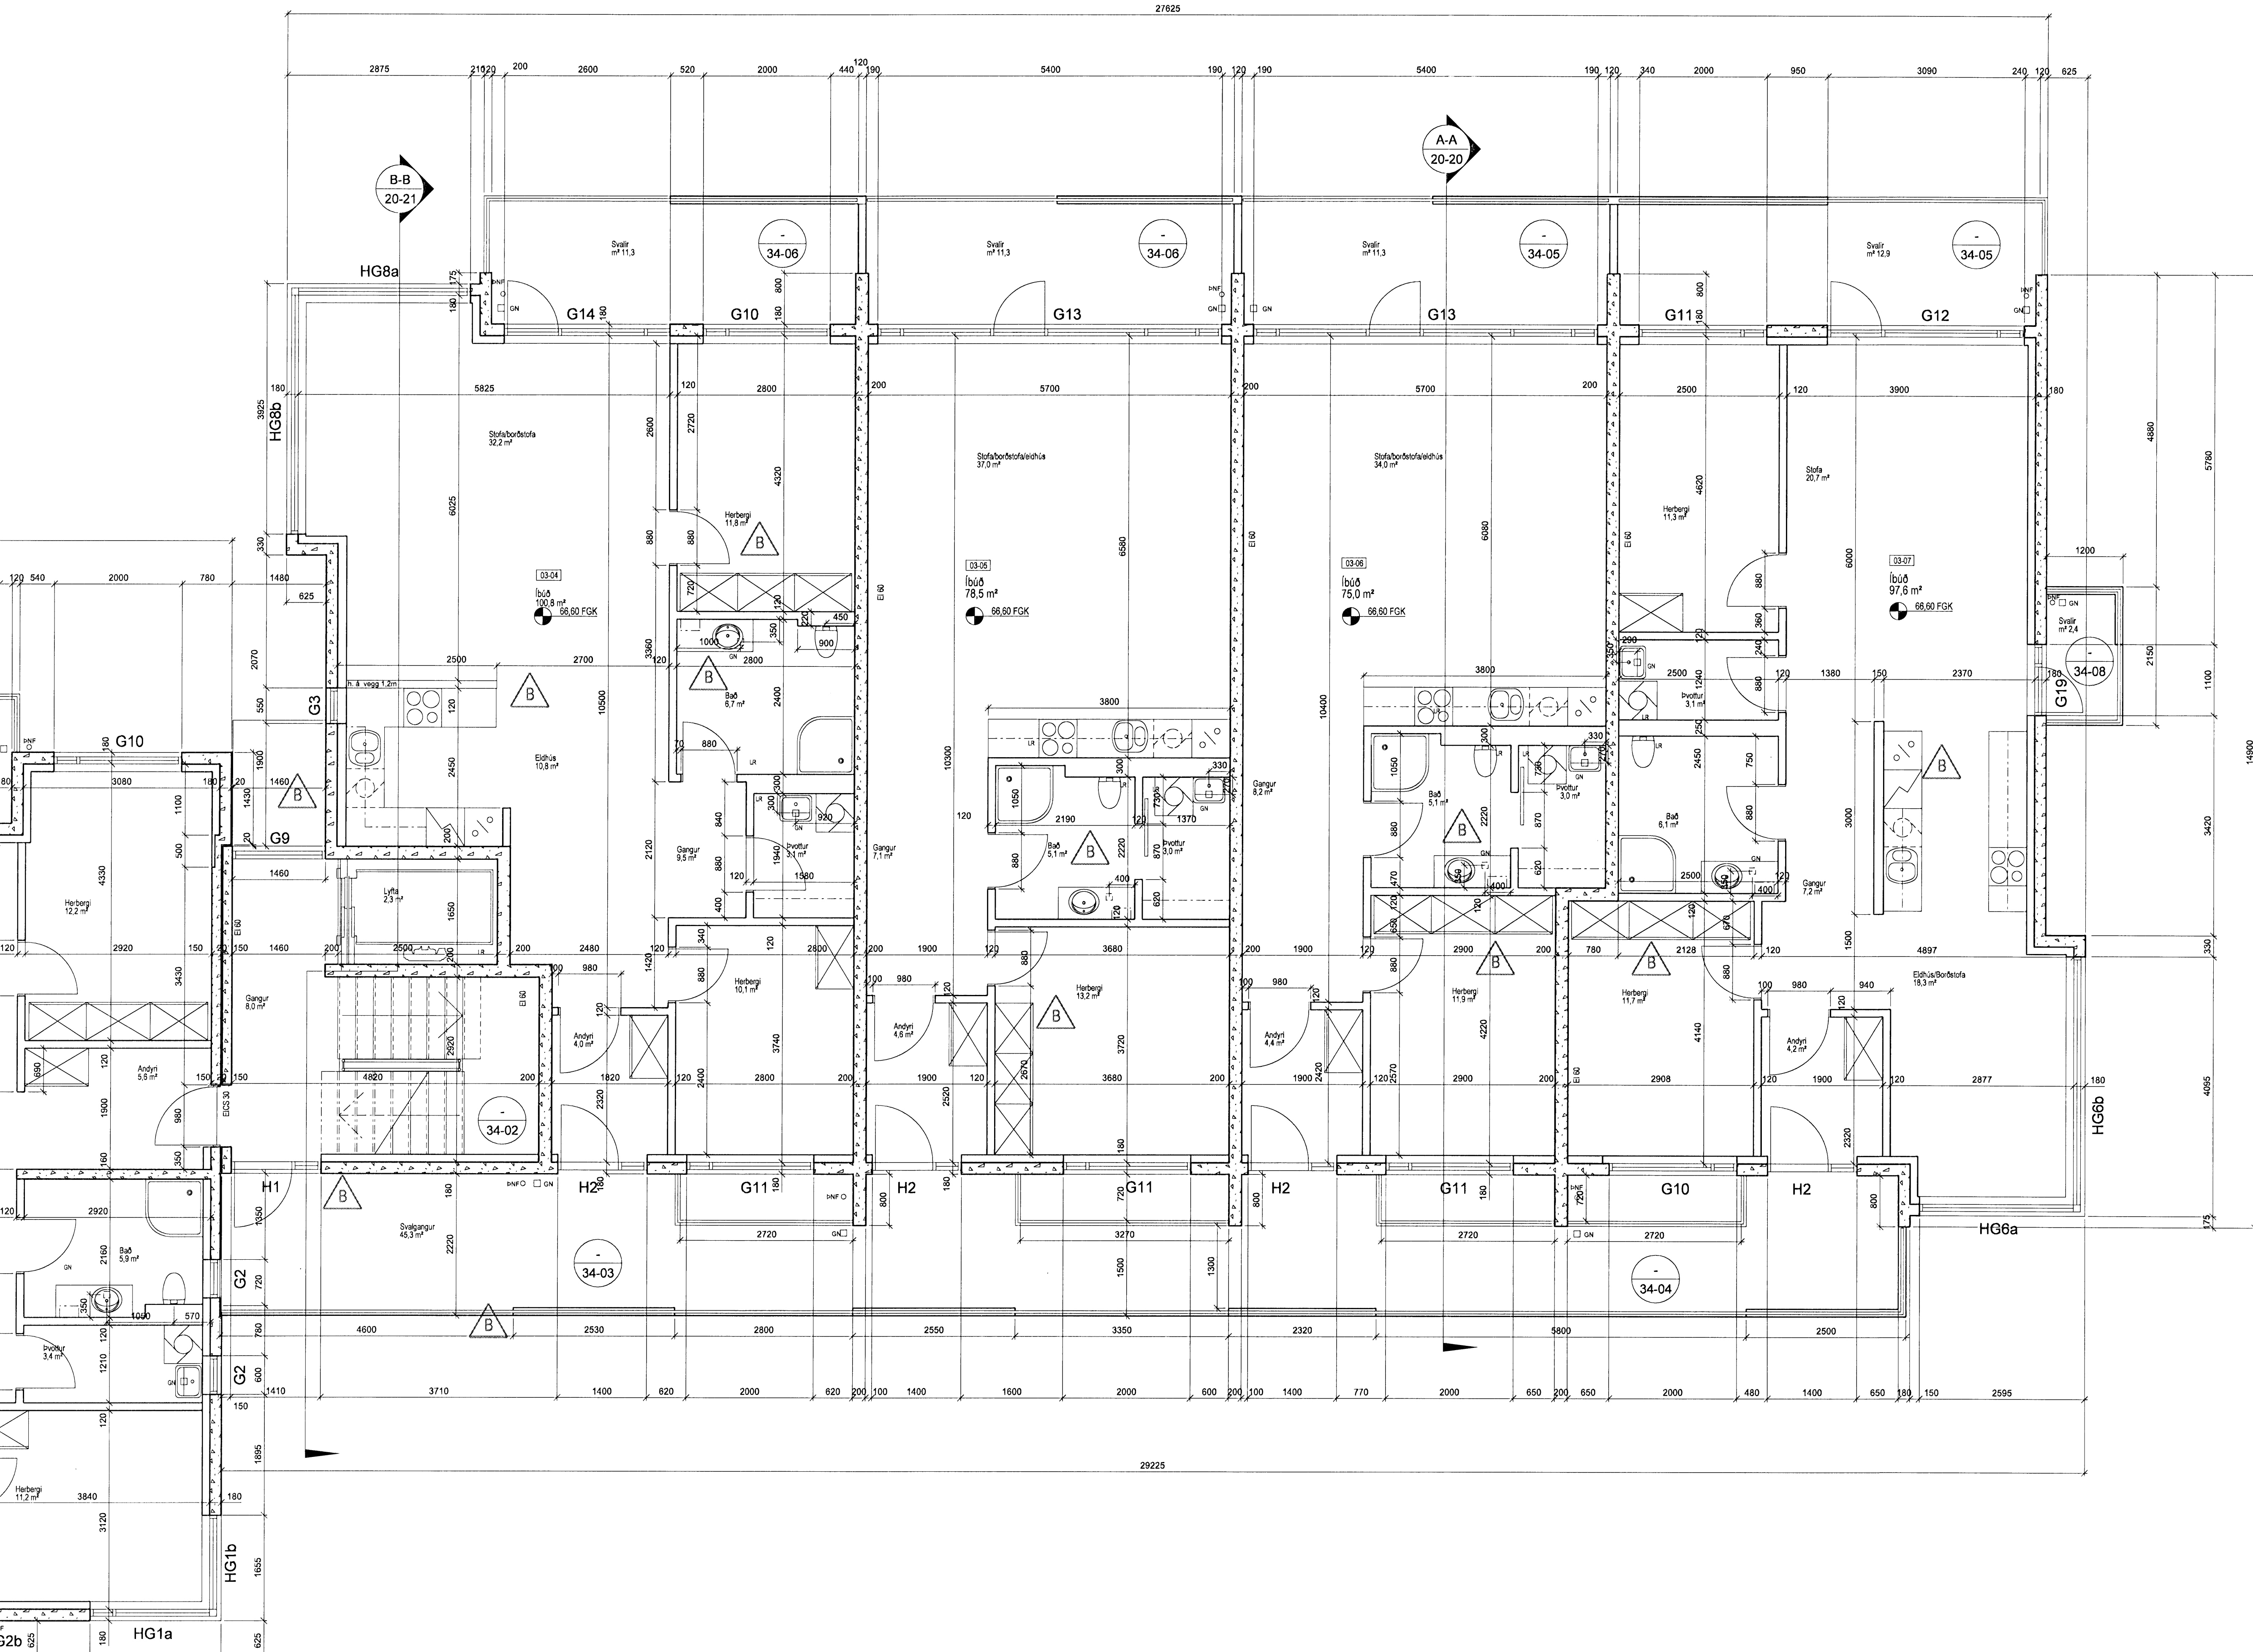

B	RH	HMH	12.01.08
Steypa á handriti upptætt skv. útfli			
Málsetning lagfærðar, ýmsar lagfæringar á innréttingum.			
A	RH	HMH	25.04.07
Hugsum stúdíó í löðum 03-06 og 03-08			
ÚTGAFA	TEKNAÐ	ÍSAMBÝSKT	IDAGS
BREYTINGAR			

ASK Arkitektar
 Geirsgölu 9
 101 Reykjavík
 Sími 515 0300
 Fax 515 0319
 www.ask.is



Ártun aðalhönnuðar:
Hanna
 Heiði Már Halldórsdóttir arkitekt FAÚ, kt. 301258-7049

BREKKUÁS 1-3 HAFNARFIRÐI		
VERKNEFNI		
HÉTTI TEKNINGAR		
VERKTEIKNING BRUNNMÝND 3.HÆÐAR BRUNNKUÁS 3		
MRV. I A1	1:50	
TEKNAÐ	HTH/HT	
ÍDAGS	15.03.07	
VERK NÚM.	0668	ÚTGAFA
NGMÆR TEKNINGAR	20-06	B