


Byggingaálfurinn Hámarfjörður  
Algeitt nám  
06.Ff.3.2008  
V/S

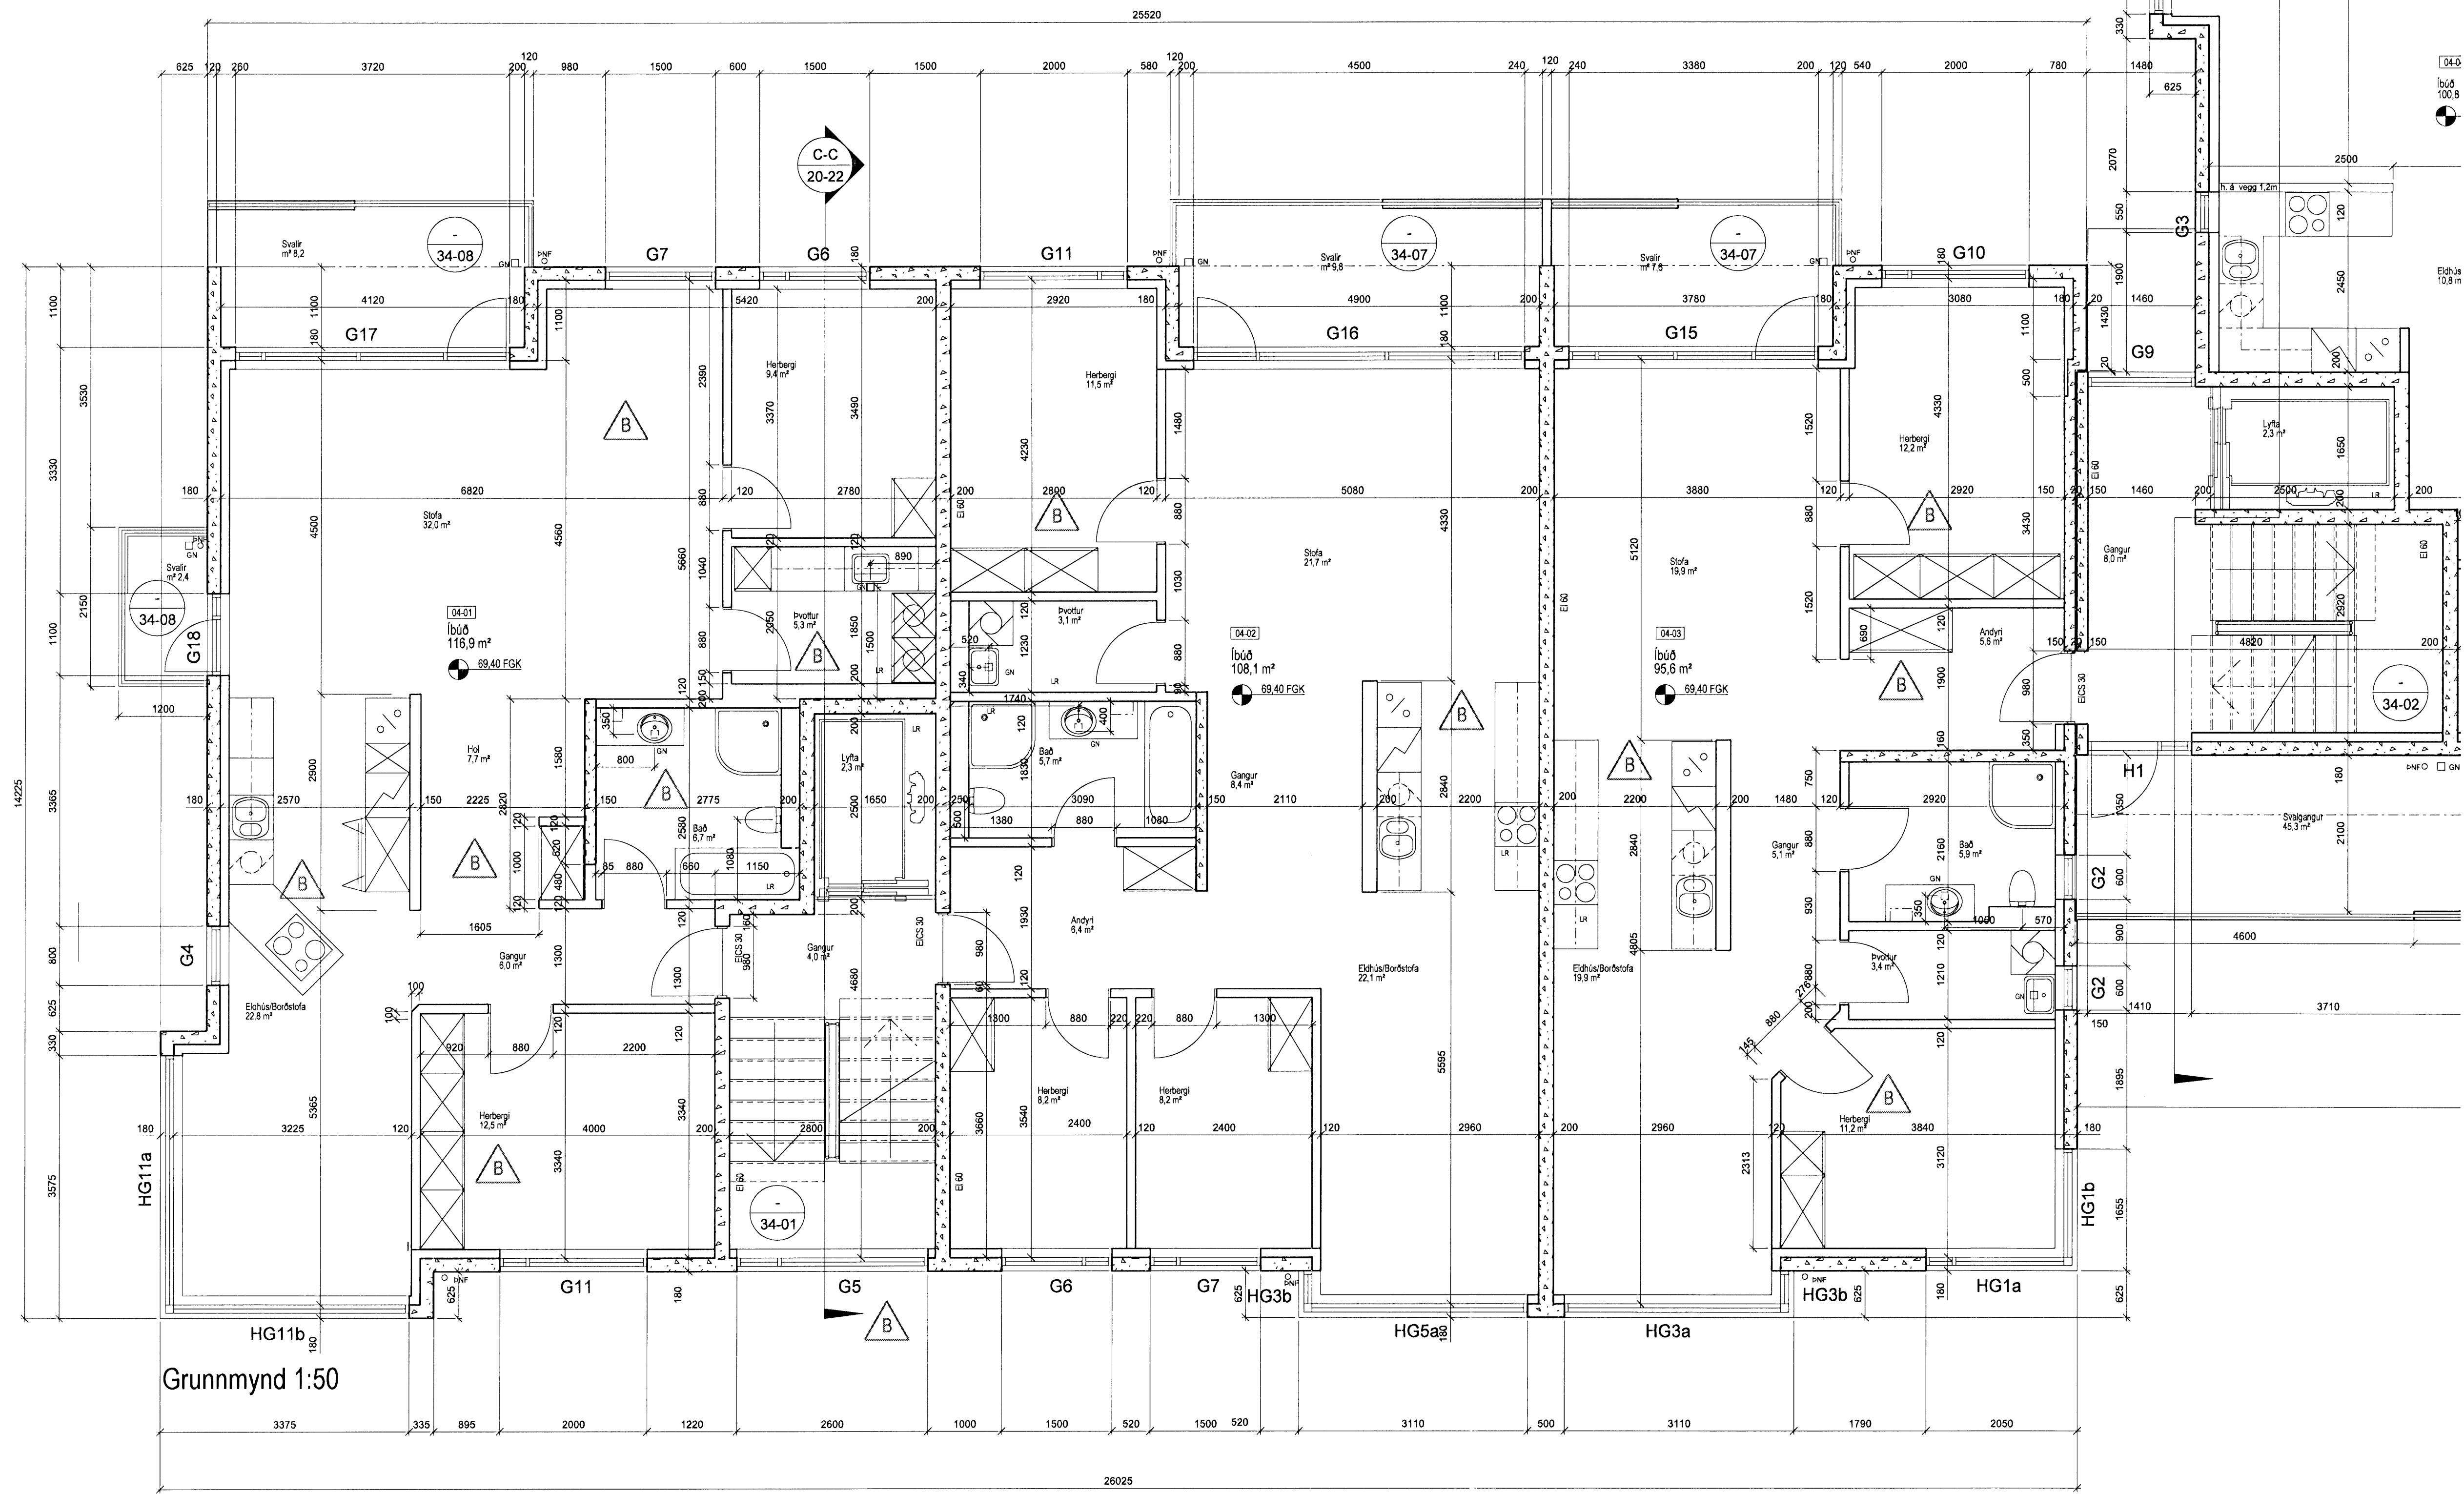

Grunmynd 1:50

B	HMH	HMH	12.01.08
Íbúð 401: Elishúsi breytt, innveggir flataleir, þvottur steikkaður, baðherbergi breytt			
Íbúð 403: Hurð á svefnherb. færð, skápar steikkaðir.			
Almennt: Ymsar lagfæringar á innréttingum. Málsetin, glugga breytt.			
A	RH	HMH	18.09.07
Málsetning löguð (mál voru víðuð)			
ÚTGAFA	TEKNAÐ	SÁMBYRKYTT	IDAGR
BREYTINGAR			

ASK Arkitektar  
Geirsgötu 9  
101 Reykjavík  
Sími 515 0300  
Fax 515 0319  
www.ask.is



Artun aðalhönnuðar:  
Heiði Már Halldórsdóttir arkitekt FAÚ, kt. 301258-7049

BREKKUÁS 1-3 HAFNARFJÖRÐUR		MKV 1 A1
VERKTEIKNING GRUNNMYND 4. HÆÐAR BREKKUÁS 1		1:50
		TEKNAÐ HTH/HT
		DAGS 15.03.07
VERKNEIÐ	NÖMUR TEIKNINGAR	ÚTGAFA
0668	20-07	B