


Byggingaáttir HAFNARFIRÐI
 06.FE.3.2008
 VPS

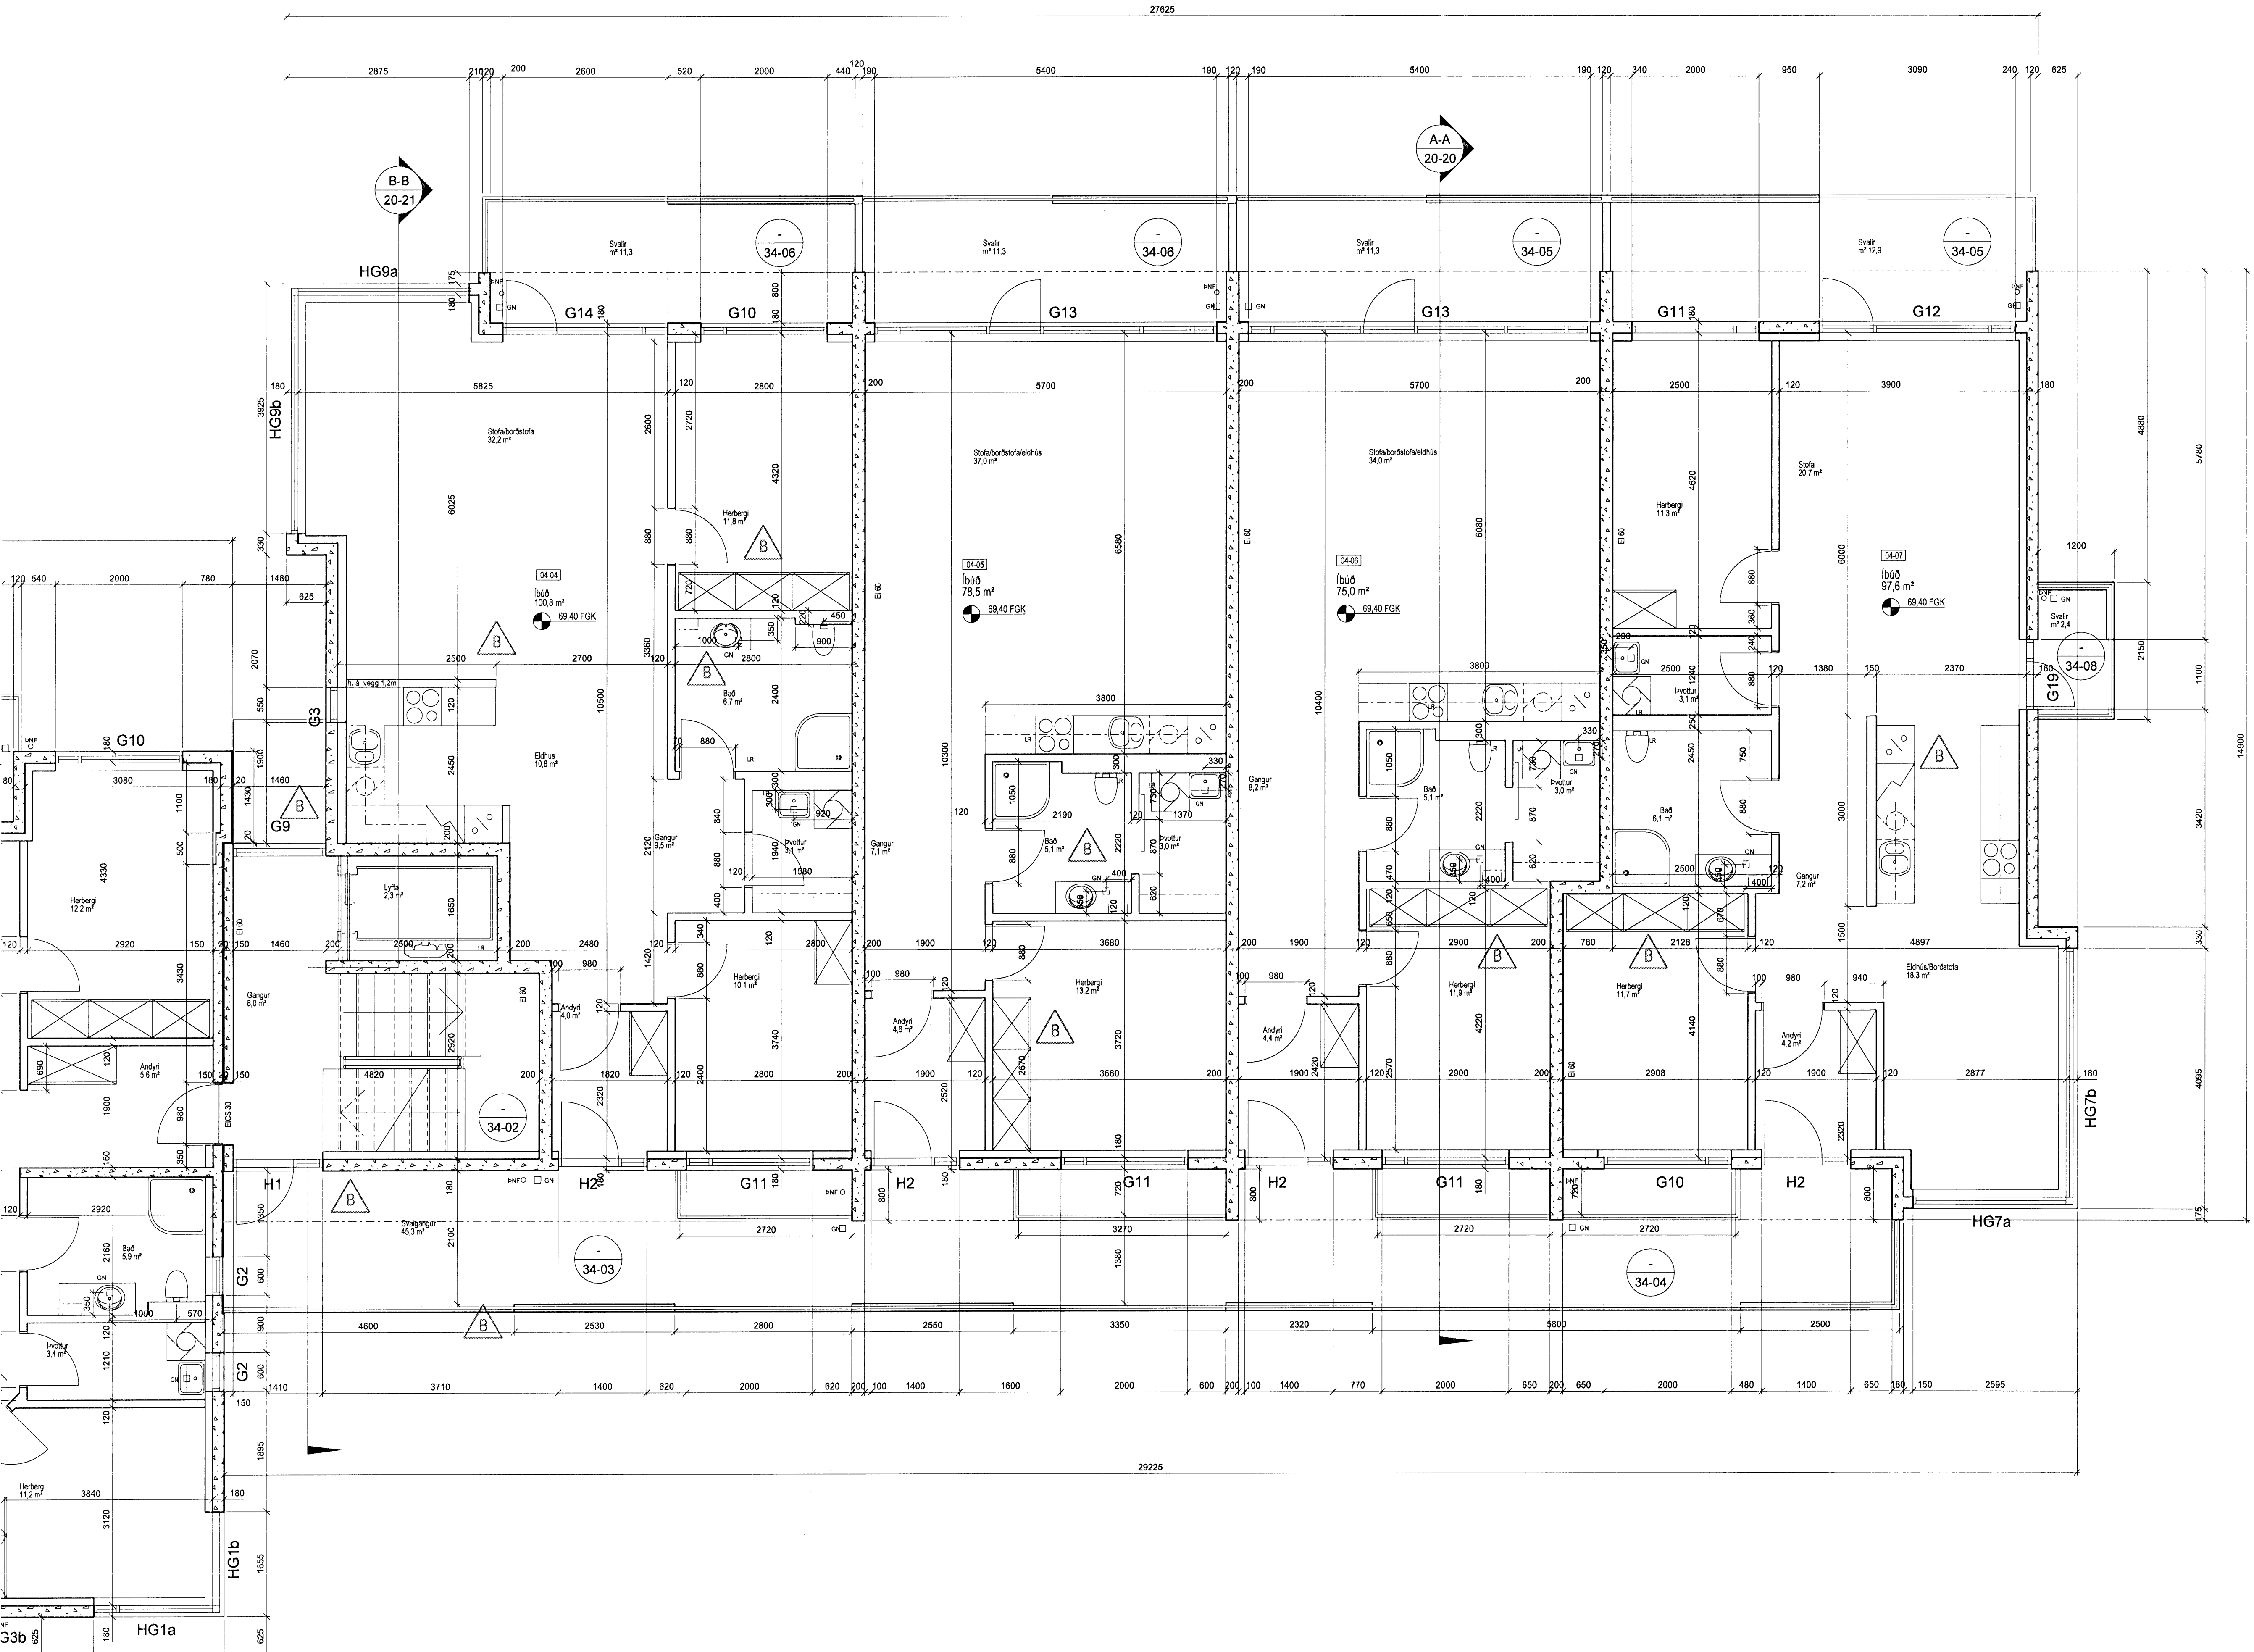

B	RH	HMH	12.01.08
-Stýpa á handrifi uppí loft skv. 090			
-Málsetningar lagfærðar, ýmsar lagfæringar á innréttingum.			
A	RH	HMH	25.04.07
Hurðum endið í lóðum 04-05 og 04-08			
DTGAFI	TEKNAÐ	ÍSAMBÝKKT	Í DAGB

ASK Arkitektar
 Geirsgötu 9
 101 Reykjavík
 Sími 515 0300
 Fax 515 0319
 www.ask.is

Afritun aðalhönnuðar:
 Helgi Már Halldórsson arkitekt F.A., kt. 301258-7049

ASK
 ARKITEKTAR

BREKKUÁS 1-3
HAFNARFIRÐI

VERKEFNI
 HEITI TEKNIÐ
VERKEIKNING
GRUNNMYND 4.HÆÐAR
BREKKUÁS 3

MKV 1 AT	1:50
TEKNAÐ	HT/HT
DAGI	15.03.07

VERK NÚM	NUMER TEKNIÐ	DTGAFI
0668	20-08	B