



Arn. Lúðvísson 060958-6137

SKÝRINGAR


- = PÍPUR PEX #20 LAGÐAR Á SÉRSTAKA JÁRNRIND 30mm OFN Á EFRIBÚ PÍPU FRÁ FULLBÓNU GÓLFI IV . PIPA ER INNI VEGG

GÓLFHITALAGNIR VERKLÝSING

- PÍPUR SKULU VERA PEX-PLASTRÖR MED SÖREFNISÞÉTTU LAGI
- PÍPUR SKULU HOLA A.M.K. 60°C VID 6 bor
- MIDAD VID STÖÐUGT ÁLAG Í 50 ÁR
- TENGISTYKKI SKULU VERA AF VIDURKENNÐRI GERÐ
- ALLT LAGNAEFNI SKAL VERA VÖTTAD AF RANNSÓKNARSTOFNUN BYGGINGARINDNADARINS

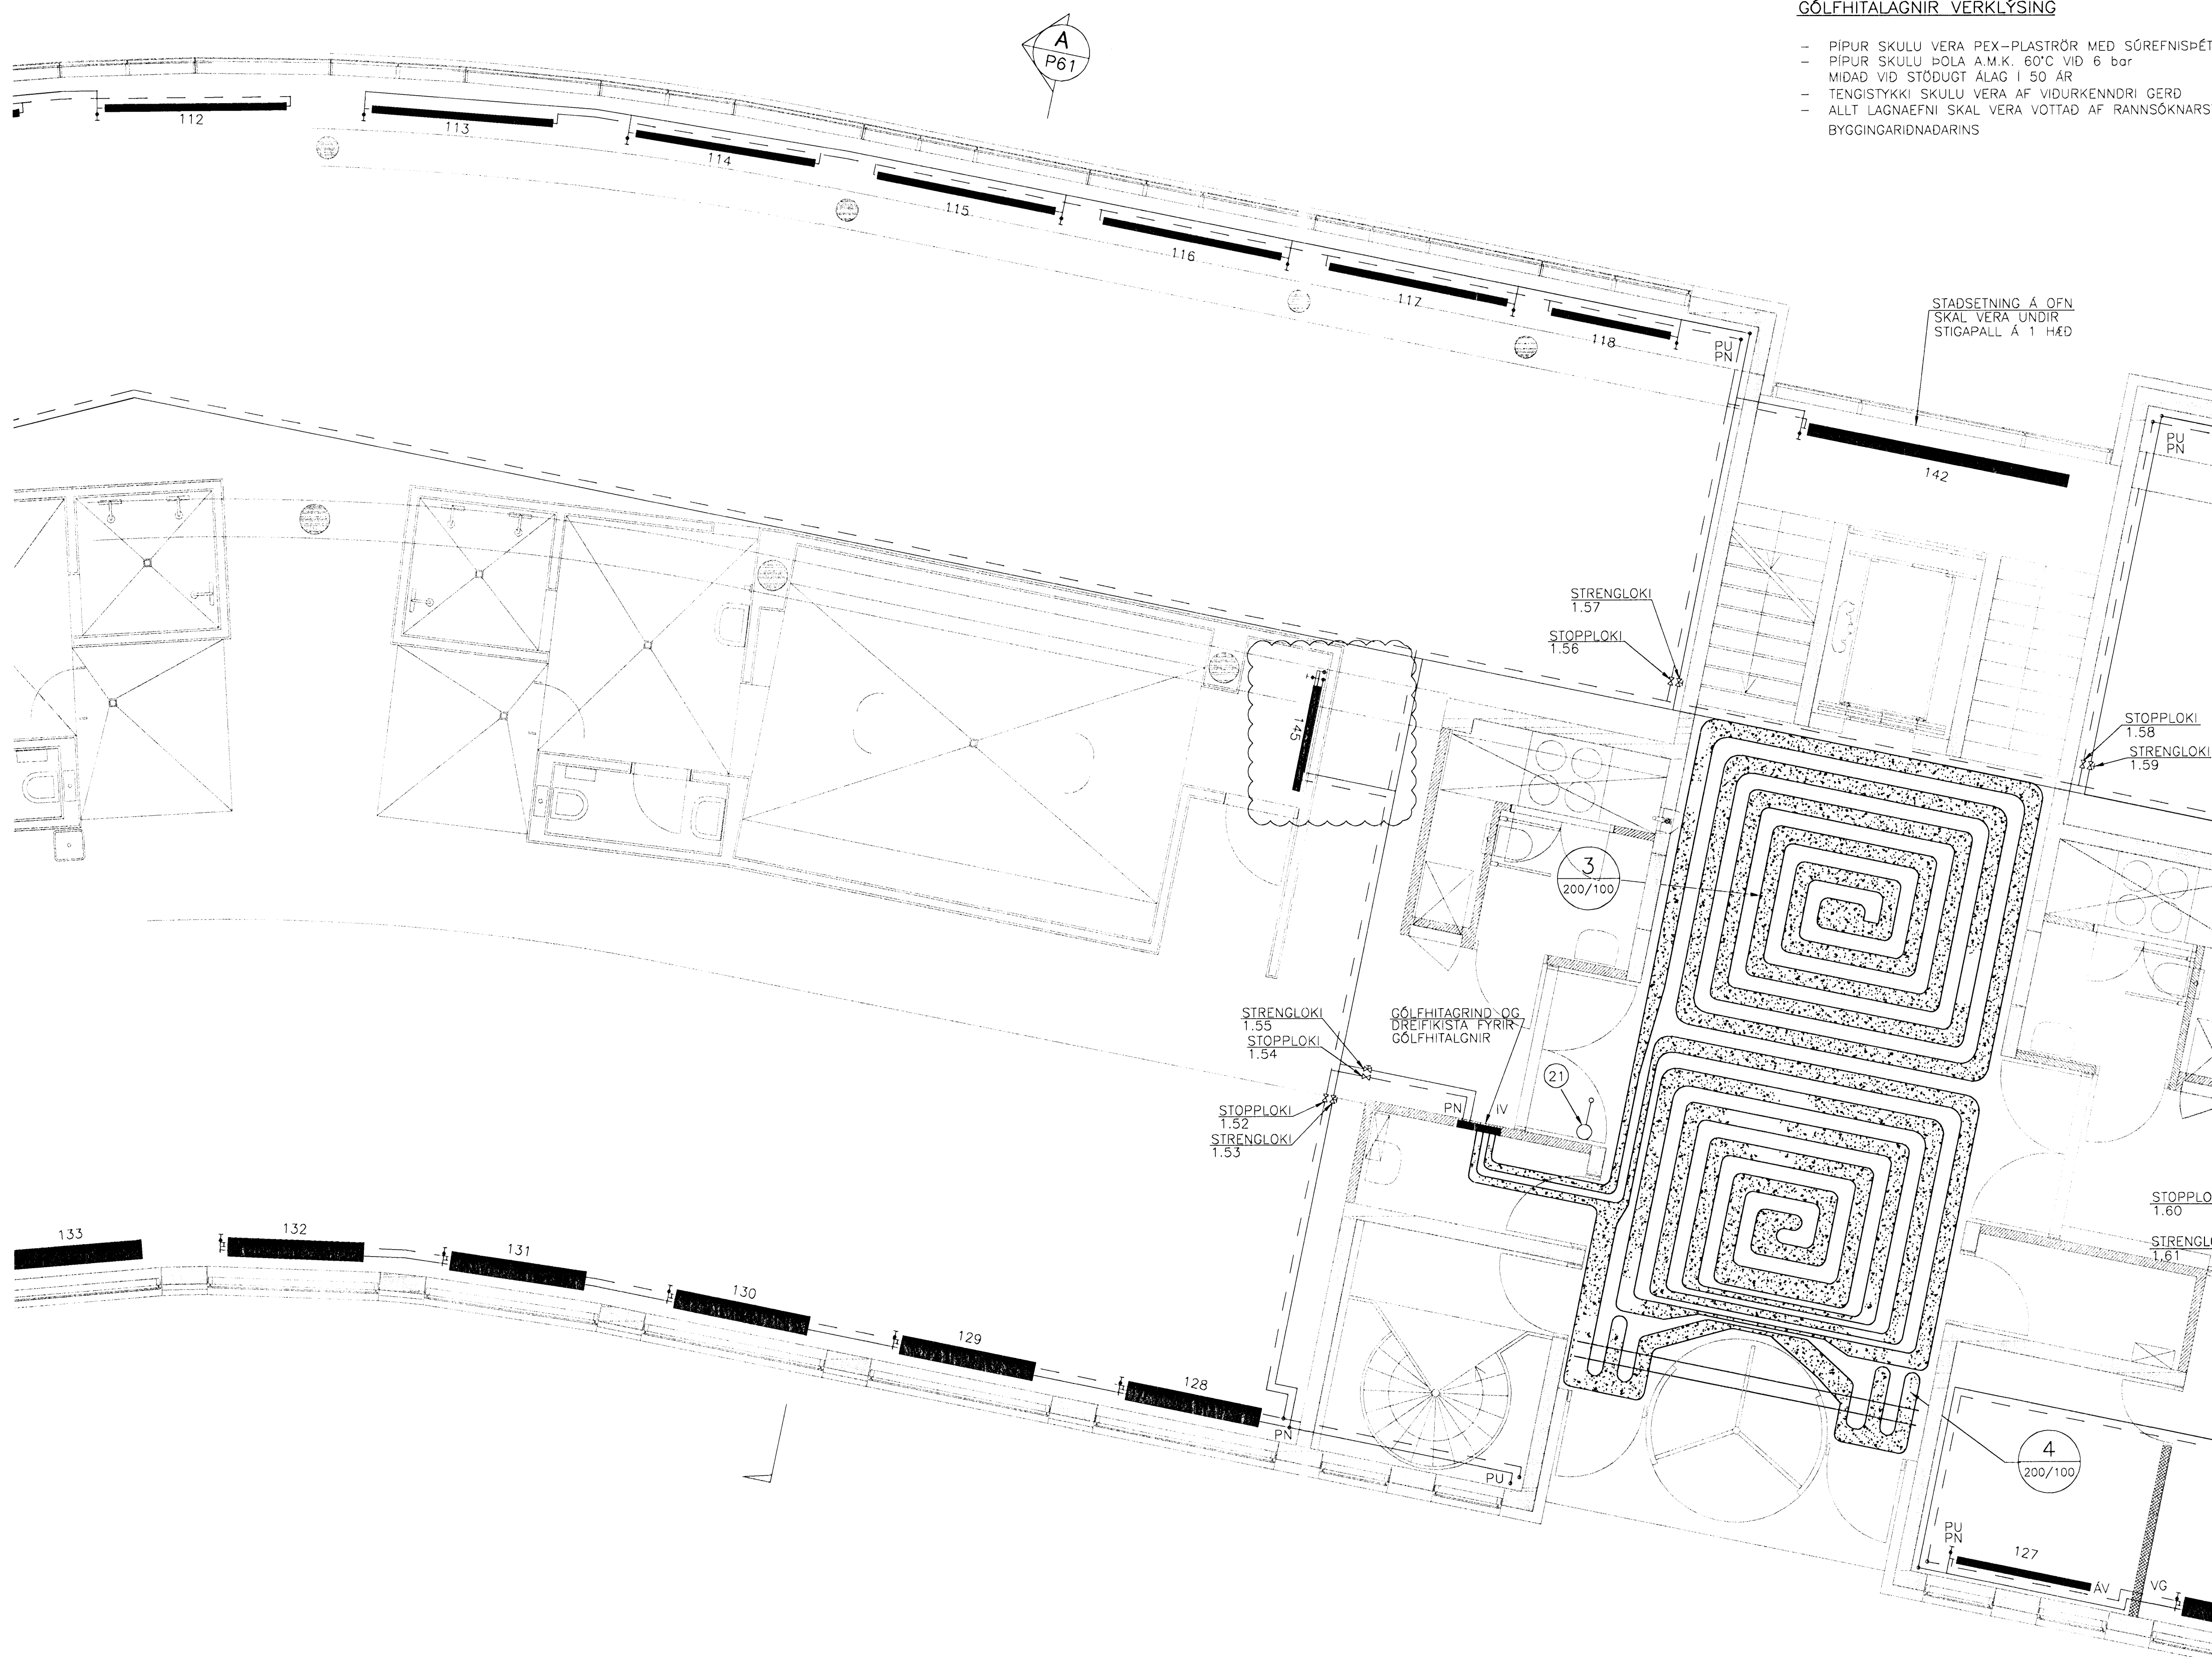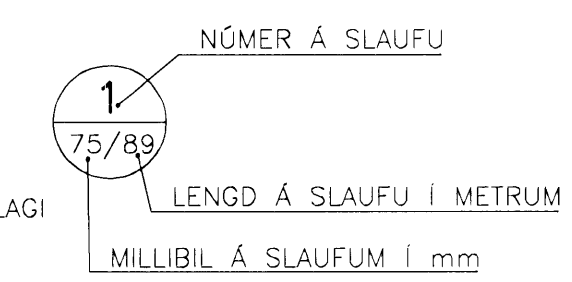


GÓLFHITAGRIND (DREIFIKISTA) KERFI 5

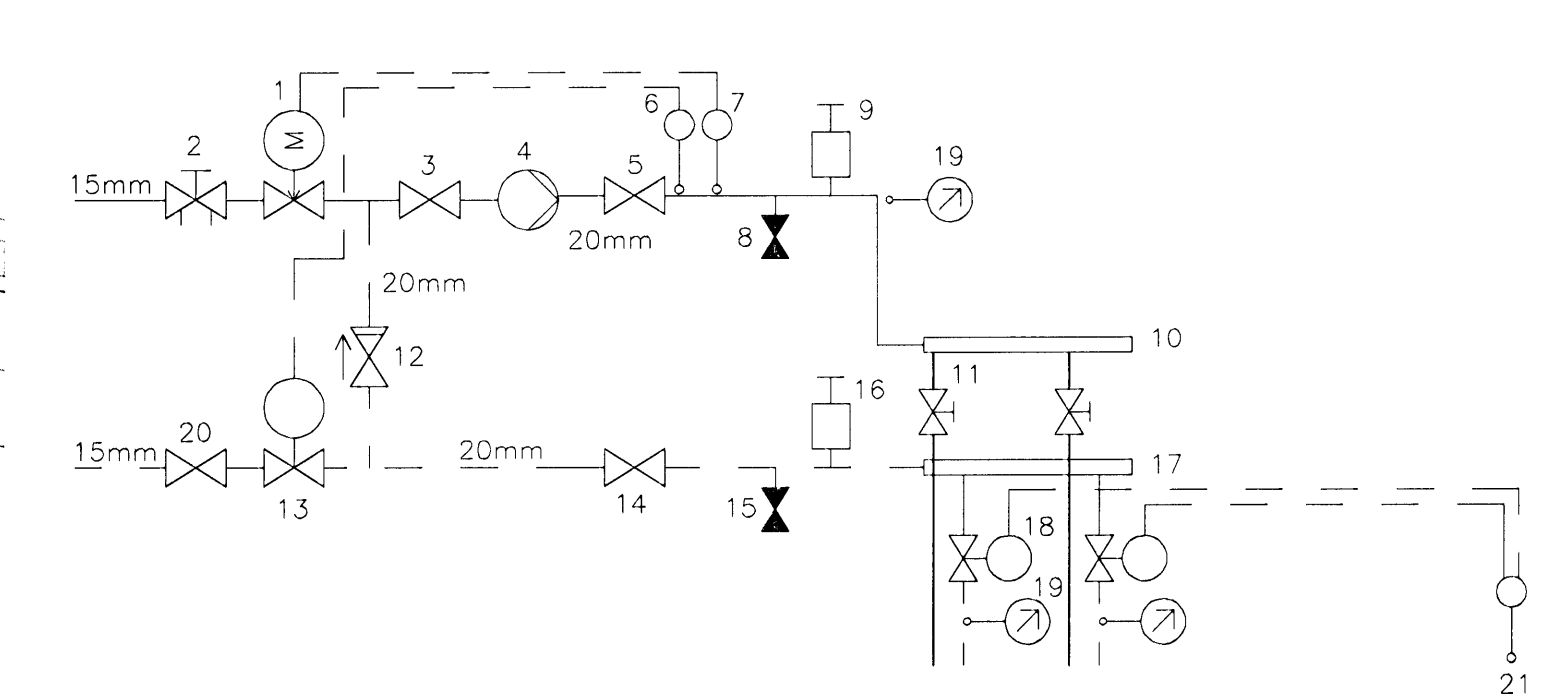

TÆKJALISTI

1. SEGULLÖKI 15 MM MED 220V SPÓLU TENGIST HITARÓFA (7)
2. STILLILOKI/STRENGLÖKI Ø15
3. STOPPLÖKI 20 MM
4. DÆLA 0,25 L/S 4mVS ÞRÝSTISTÝRD
5. STOPPLÖKI 20 MM
6. ÞREIFARI Á 2 STILLIST Á 45°C (MAX)
7. ÖRYGGISHITARÓFI TENGIST 1 STILLIST Á 50°C
8. TÆMINGARLÖKI
9. SJÁLFRVIRK LOFTSKRÓFA
10. DEILIGRIND FYRIR GÓLFGEISLASLÖNGUR, FRAMRÁS
11. STILLILOKI (RENNISLÖS L/H), STILLT SKV, STILLITÖFLU
12. EINSTEFNULOKI 20MM
13. STJÓRNLOKI T.D. DANFOSS RAW=RAW 10(8 KV=1,2 27-57°C)
14. STOPPLÖKI 20MM
15. TÆMINGARLÖKI
16. SJÁLFRVIRK LOFTSKRÓFA
17. DEILIGRIND FYRIR GÓLFGEISLASLÖNGUR, BAKRÁS
18. STJÓRNLOKI (230VAC) SEM TENGIST VEGGSTILLI (21)
19. HITAMELIR
20. STOPPLÖKI 15MM
21. VEGGHITASKYNNJARI Í HVERJU RÝMI 230VAC AF/Á STILLI T.D. DANFOSS.

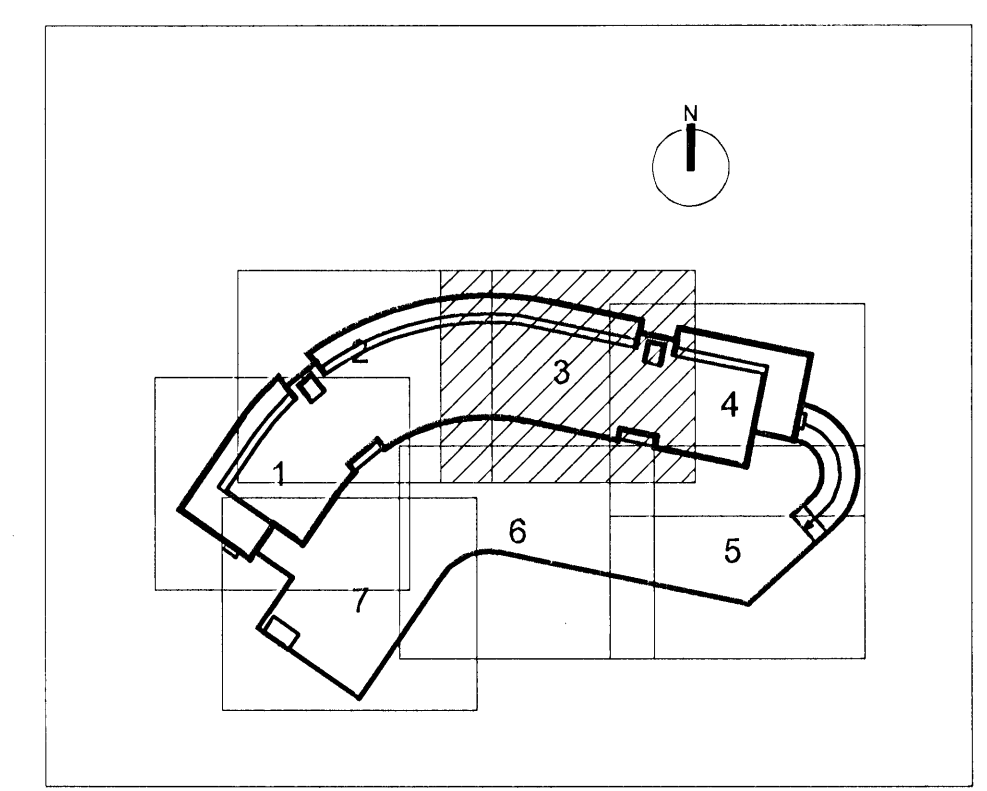

ALLAR ALMENNAR SKÝRINGAR SJÁ TEIKN. P00

B	09.01.2008	BETT VID OFNI Í BÖUNINGSKLEFA	ÞJK	SÁS
A	02.02.2005	BETT VID OFNUM Í STIGAHOUS	SÁS/ÁÞ	SÁS
ÓTG.	DAGS.	BREYTING:	HANNAD	SAMP.
DALSHRAUN 1		GRUNNMYND 1.HÆÐ		
HAFNARFIRÐI		SVÆÐI 3. HITALAGNIR		
VSB VERKFRÆÐISTOFA		Áritun lögg. hönnuða: <i>Sveinn Áki Sverrisson</i>		
Sveinn Áki Sverrisson		Kt. 230855-5609		
Hannað: SÁS/ÁÞ		Teiknað: Ás/HBÍ		
Máli: 1.50		Yfirfarið: SÁS		
Dags: 12.01.05		Nr.: 03841-P43B		