


Byggingafræðingur
 3. JAN 2008
 VPS.

MM LÚÐVIGSSON 660958-6157


SKÝRINGAR

PIPUR PEX Ø20 LAGÐAR Á SÉRSTAKA JÁRNGRIND
 30mm ÖFN Á EFRIBÚ PIPU FRÁ FULLBÓNU GÓLFI
 IV = PIPA ER INNI VEGG

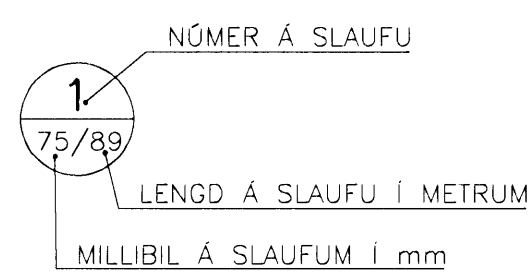


GÓLFHITALAGNIR VERKLÝSING

- PIPUR SKULU VERA PEX-PLASTRÖR MED SÚREFNISÞÉTTU LAGI
- PIPUR SKULU ÞOLA A.M.K. 60°C VID 6 bar
- MIÐAD VID STÖÐUGT ÁLAG Í 50 ÁR
- TENGISTYKKI SKULU VERA AF VIDURKENNDRI CERÐ
- ALLT LAGNAEFNI SKAL VERA VOTTAD AF RANNSÓKNARSTOFNUN BYGGINGARIDNADARINS

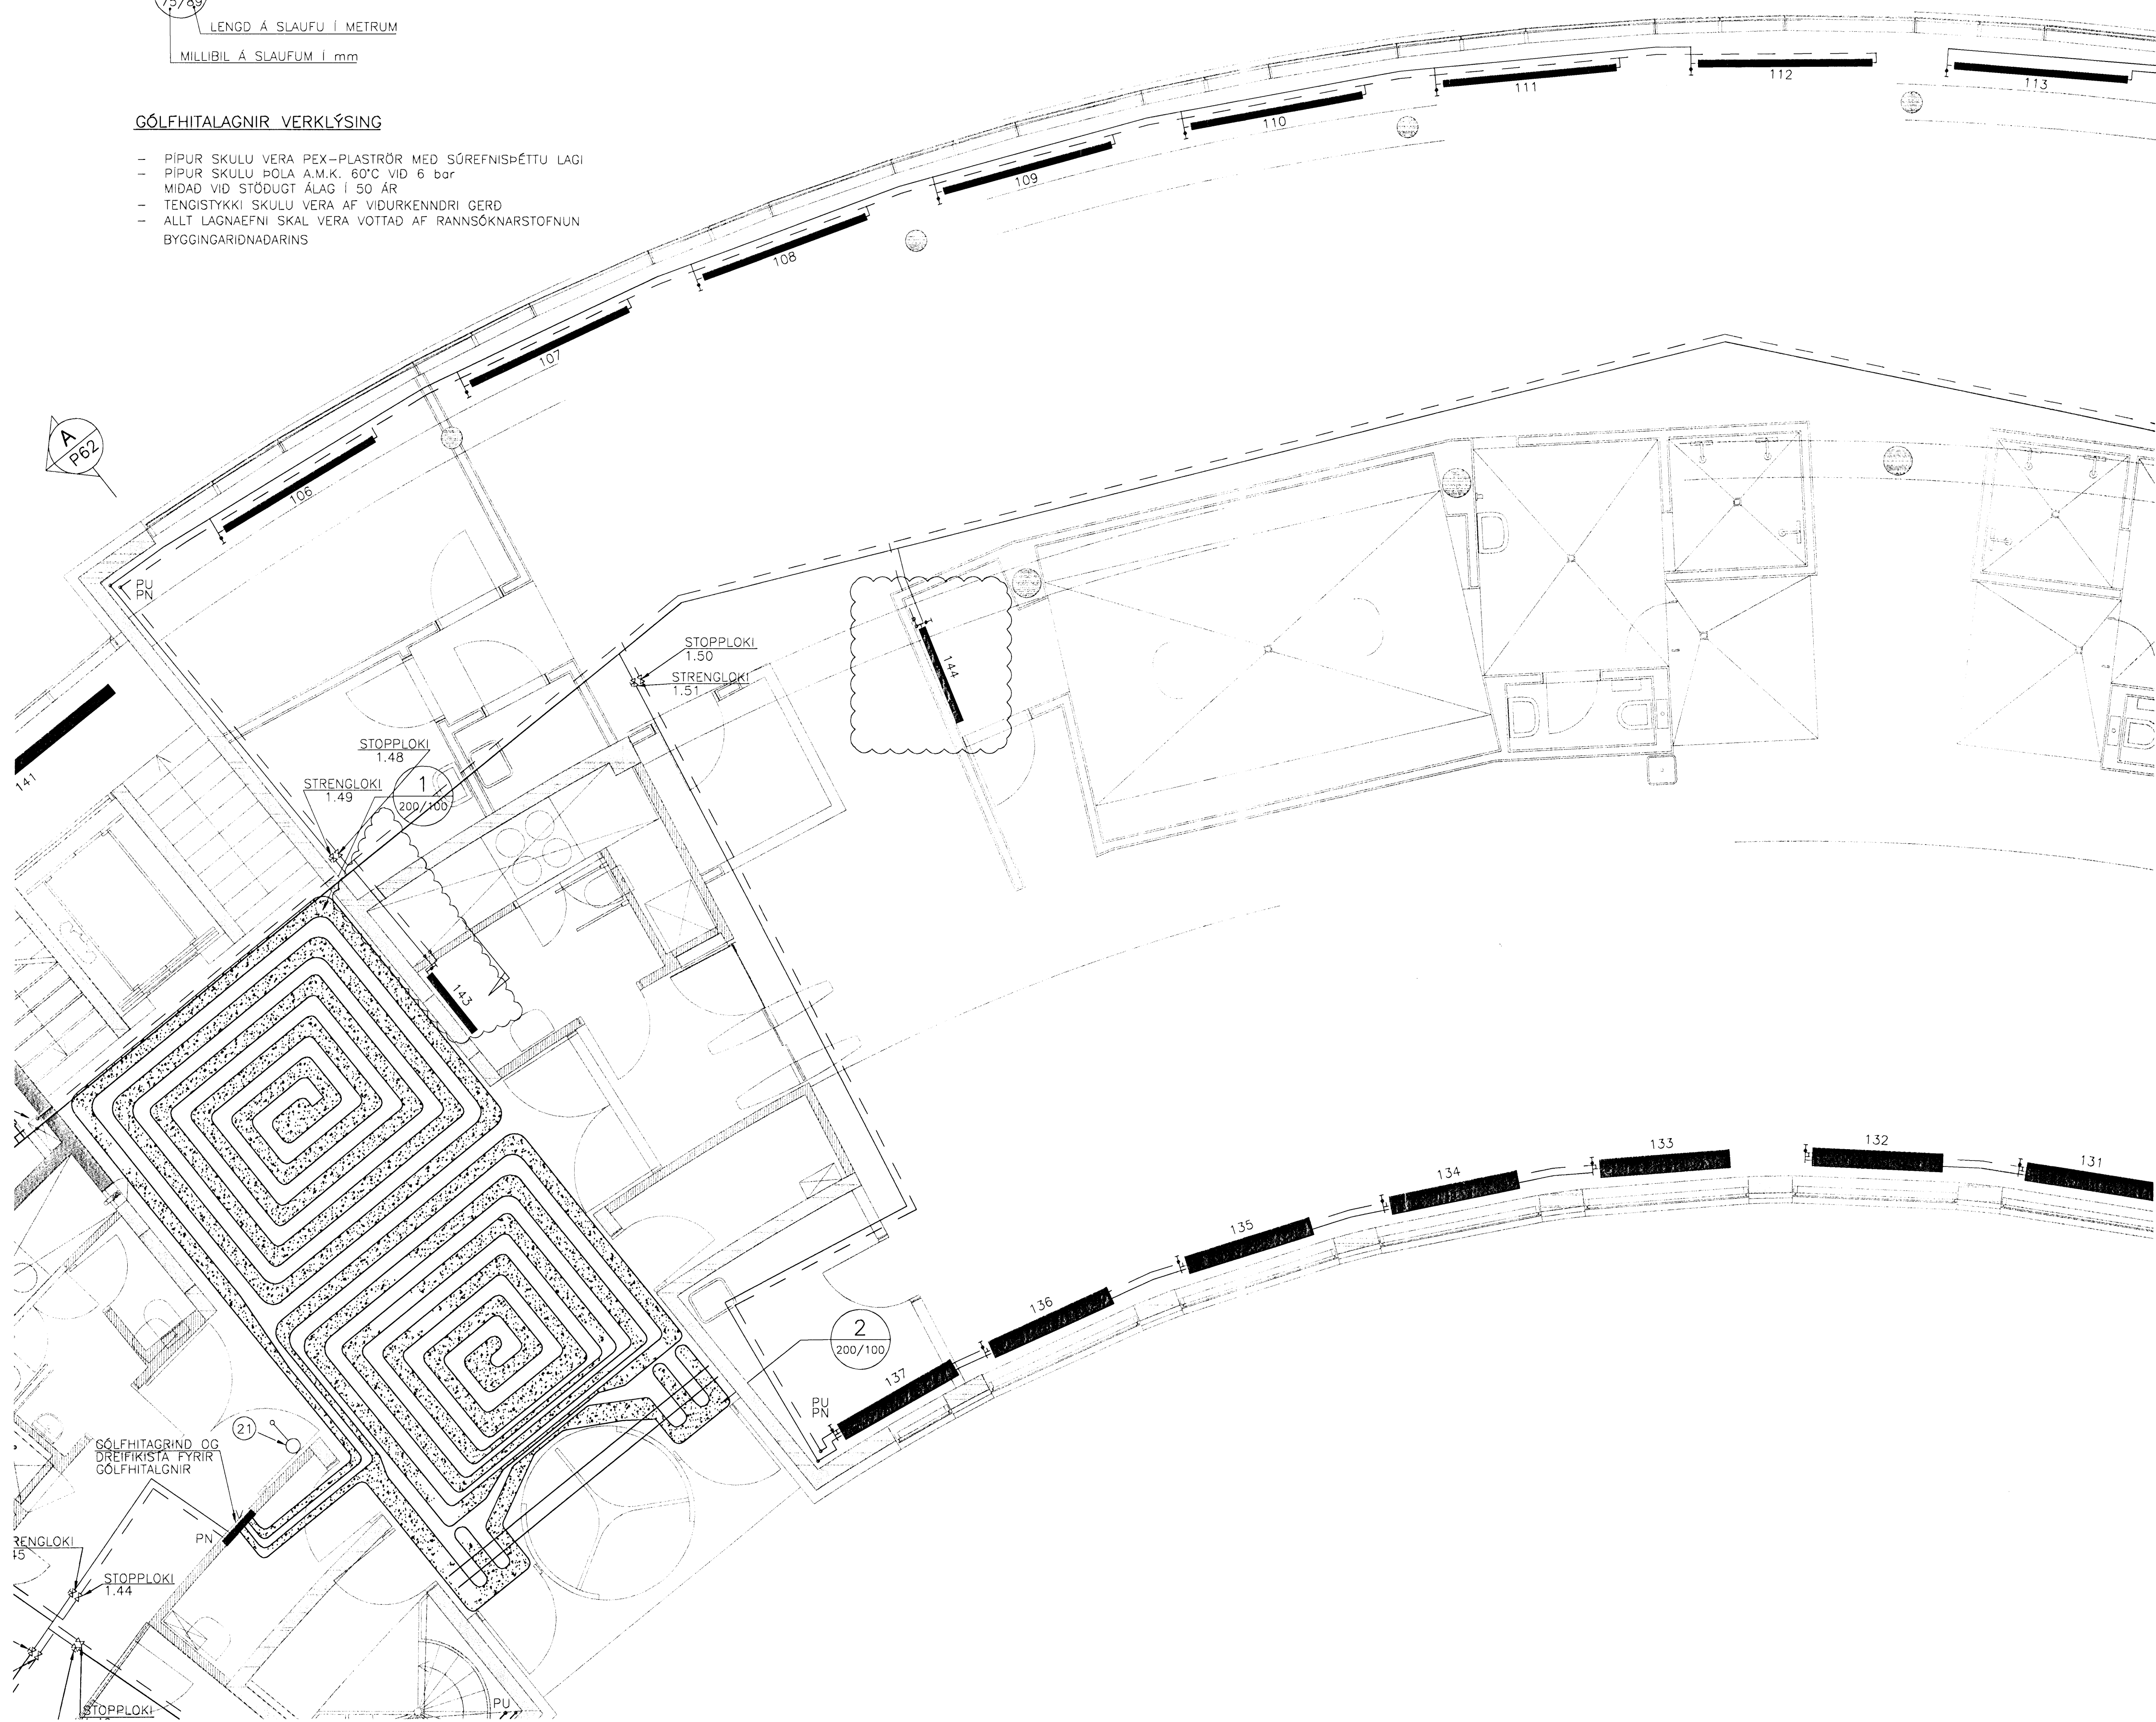


GÓLFHITAGRIND (DREIFIKISTA) KERFI 5

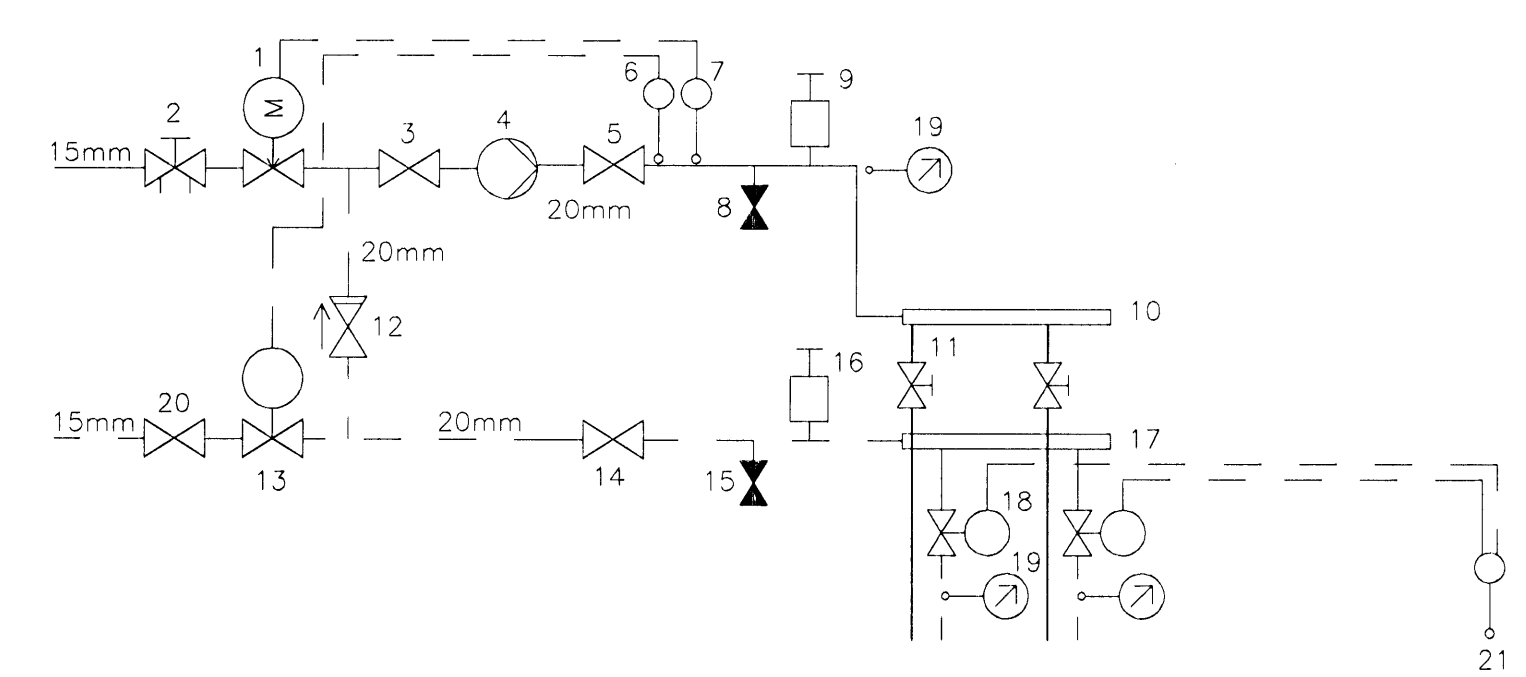

TÆKJALISTI

1. SEGULLOKI 15 MM MED 220V SPÖLU TENGIST HITARÓFA (7)
2. STILLILOKI/STRENGLOKI Ø15
3. STOPPLOKI 20 MM
4. DÆLA 0,25 L/S 4mVS ÞRÝSTIÞÝRD
5. STOPPLOKI 20 MM
6. ÞREIFARI Á 2 STILLIST Á 45°C (MAX)
7. ÖRYGGISHITARÓFI TENGIST 1 STILLIST Á 50°C
8. TÆMINGARLOKI
9. SJÁLÞVIRK LOFTSKRÓFA
10. DEILIGRIND FYRIR GÓLFGEISLASLÖNGUR, FRAMRÁS
11. STILLILOKI (RENNISLISGLÖS 1/h), STILLT SKV. STILLITÖFLU
12. EINSTEFNULOKI 20MM
13. STJÓRNLOKI T.D. DANFOSS RAVV-RAV 10(8 KV=1,2 27-57°C
14. STOPPLOKI 20MM
15. TÆMINGARLOKI
16. SJÁLÞVIRK LOFTSKRÓFA
17. DEILIGRIND FYRIR GÓLFGEISLASLÖNGUR, BAKRÁS
18. STJÓRNLOKI (230VAC) SEM TENGIST VEGGSTILLI (21)
19. HITAMÉLIR
20. STOPPLOKI 15MM
21. VEGGHITASKYNJARI Í HVERJU RÝMI 230VAC AF/Á STILLI T.D. DANFOSS.

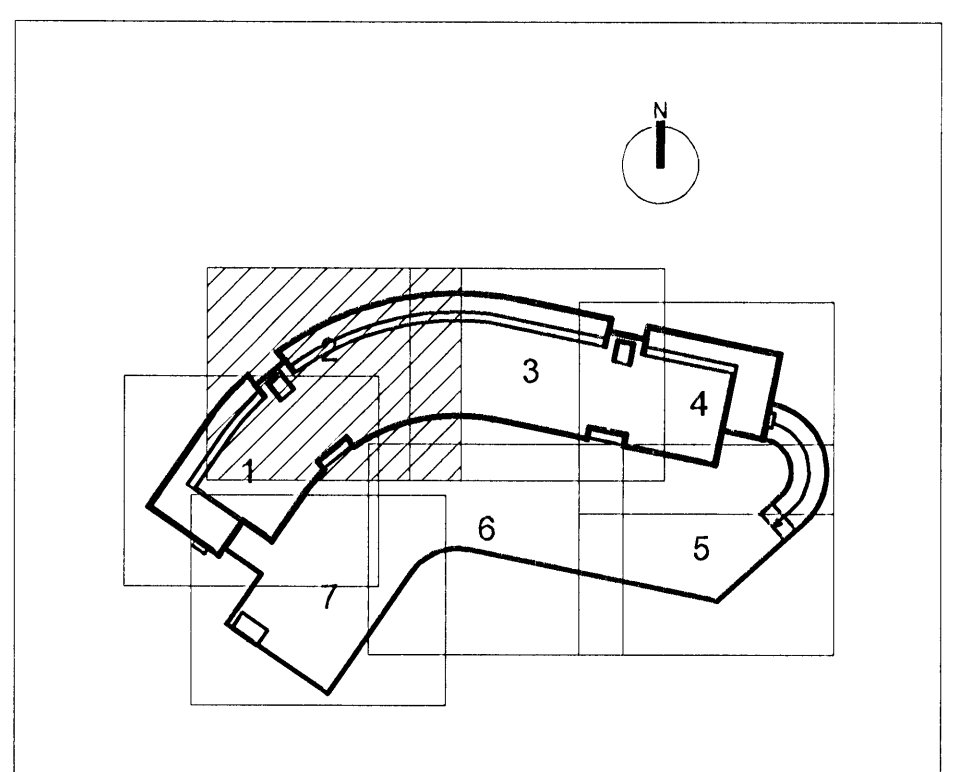

ALLAR ALMENNAR SKÝRINGAR SJÁ TEIKN. P00

B	09.01.2008	ÞEIT VID ÖFNUM Í BÖNINGSKLEFUM OG SALERNI	PJK	SÁS
A	02.02.2005	ÞEIT VID ÖFNUM Í STIGAHÚS	SÁS/ÁÞ	SÁS
ÖTG.	DAGS.	ÞREYTING:	HANNAÐ	SAMP.
DALSHRAUN 1		GRUNNMYND 1.HÆÐ		
HAFNARFIRÐI		SVÆÐI 2. HITLAGNIR		
VSB VERKFRÆÐISTOFA		Áritun lögj. hönnuða: <i>Sveinn Áki Sverrisson</i>		
		Sveinn Áki Sverrisson Kt.:230855-5609		
Hannað: SÁS/ÁÞ		Teiknað: ÁÞ/HBH		
Móti: 1:50		Yfirfarid: SÁS		
Dags: 12.01.05		Nr: 03841-P42B		

BEJARHRAUN 20*220 HAFNARFJÖRÐUR
 Heimasíða: www.vsb.is • Netfang: vsb@vsb.is
 Sími 585-8600 Fax 585-8610 Kt: 710796-2899