GRUNNMYND

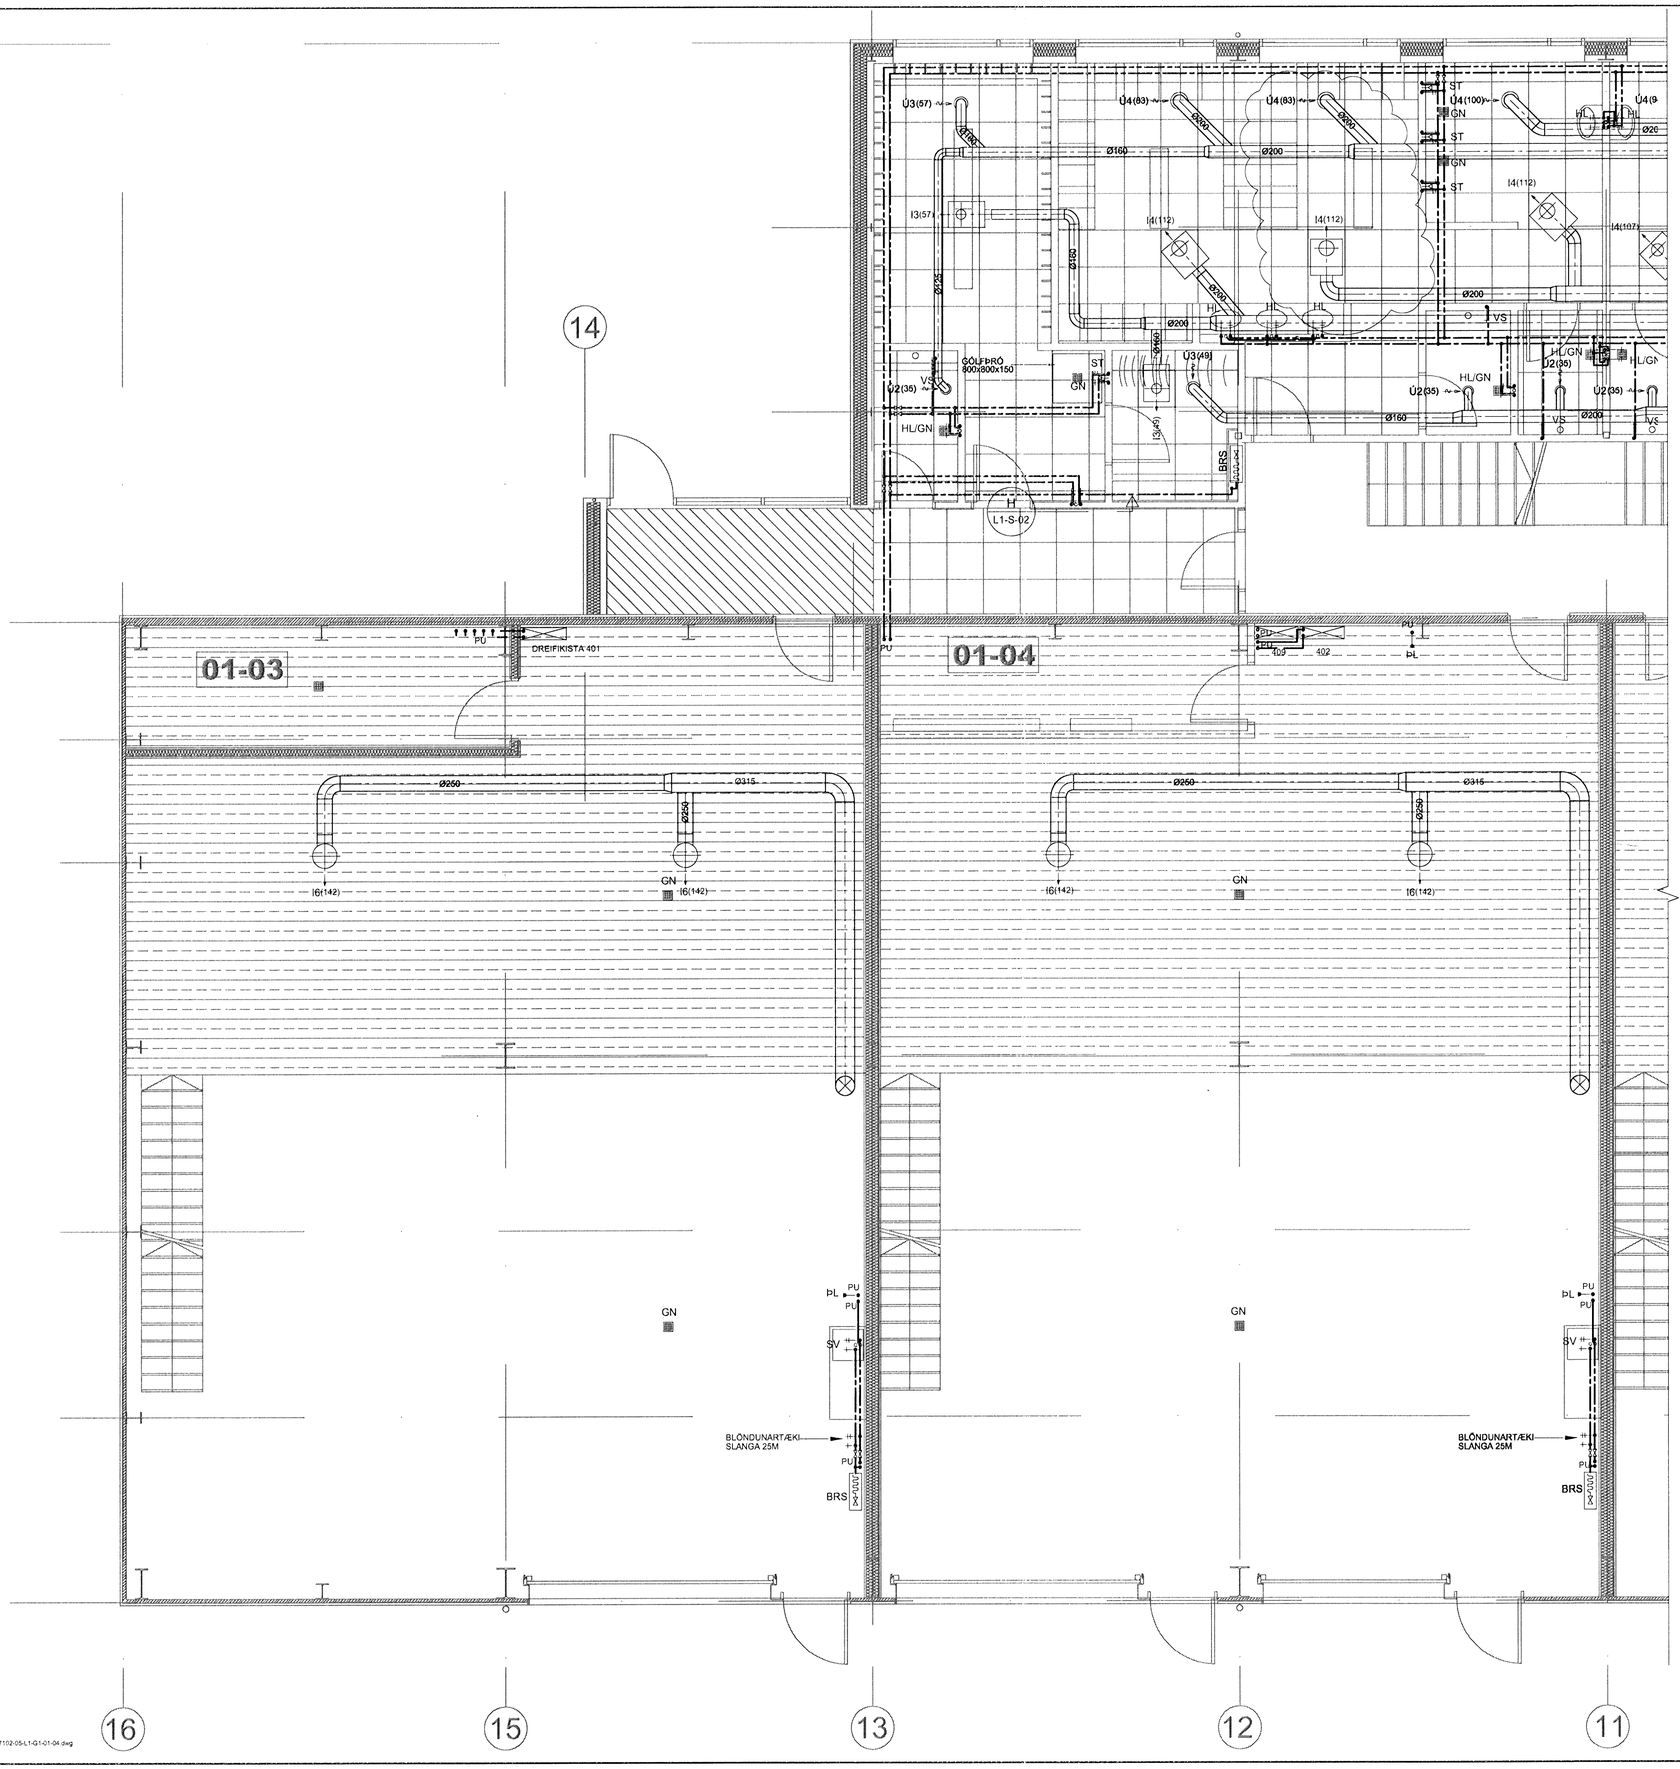

Byggingafulltrúi Hafnarfjarðar
Afgreitt bann
31 JAN 2008
VFS

ÁRITUN SAMRÆMINGARHÖNNUÐAR

BATTERIÐ

VERK: 0657
MÓT: 05.12.07
SAMP:

TILVÍSANIR:

ALMENNAR SKÝRINGAR . . . . . SJÁ BL. NR. L1-A-01

BR.	DAGS.	BREYTING	REIKN.	TEIKN.
A	25.11.07	DREIFARAR FÆRÐIR	EH	ÞH

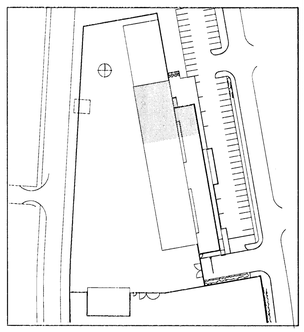

VSÓ RÁÐGJÖF

BORGARTÚNI 20, 105 REYKJAVÍK, SÍMI 585 9000, SÍMBRÉF 585 9010, NETFANG vso@vso.is

FRAMKVÆMDASVIÐ HAFNARFJARÐAR

ÞRIFA-, HITA- OG LOFTRÆSIKERFI
1. HÆÐ
GRUNNMYND

HANNAÐ/TEIKN. EH / ÞH
YFIRFARIÐ. HMB
SAMÞYKKT KH
KT. 300857-5909

KVARÐI A1 / 1:50
REYKJAVÍK 04.10.2007

VERKNR.	TEIKN. NR.	BR.
07102	L1-G1-01	A

S:\2007\07102\ELagn\Fullnaðarhönnun\Gildar_teikn\07102-05-L1-G1-01-04.dwg