



Rannsóknir og Tækniráðgjöf
 VSB
 31 JAN 2008

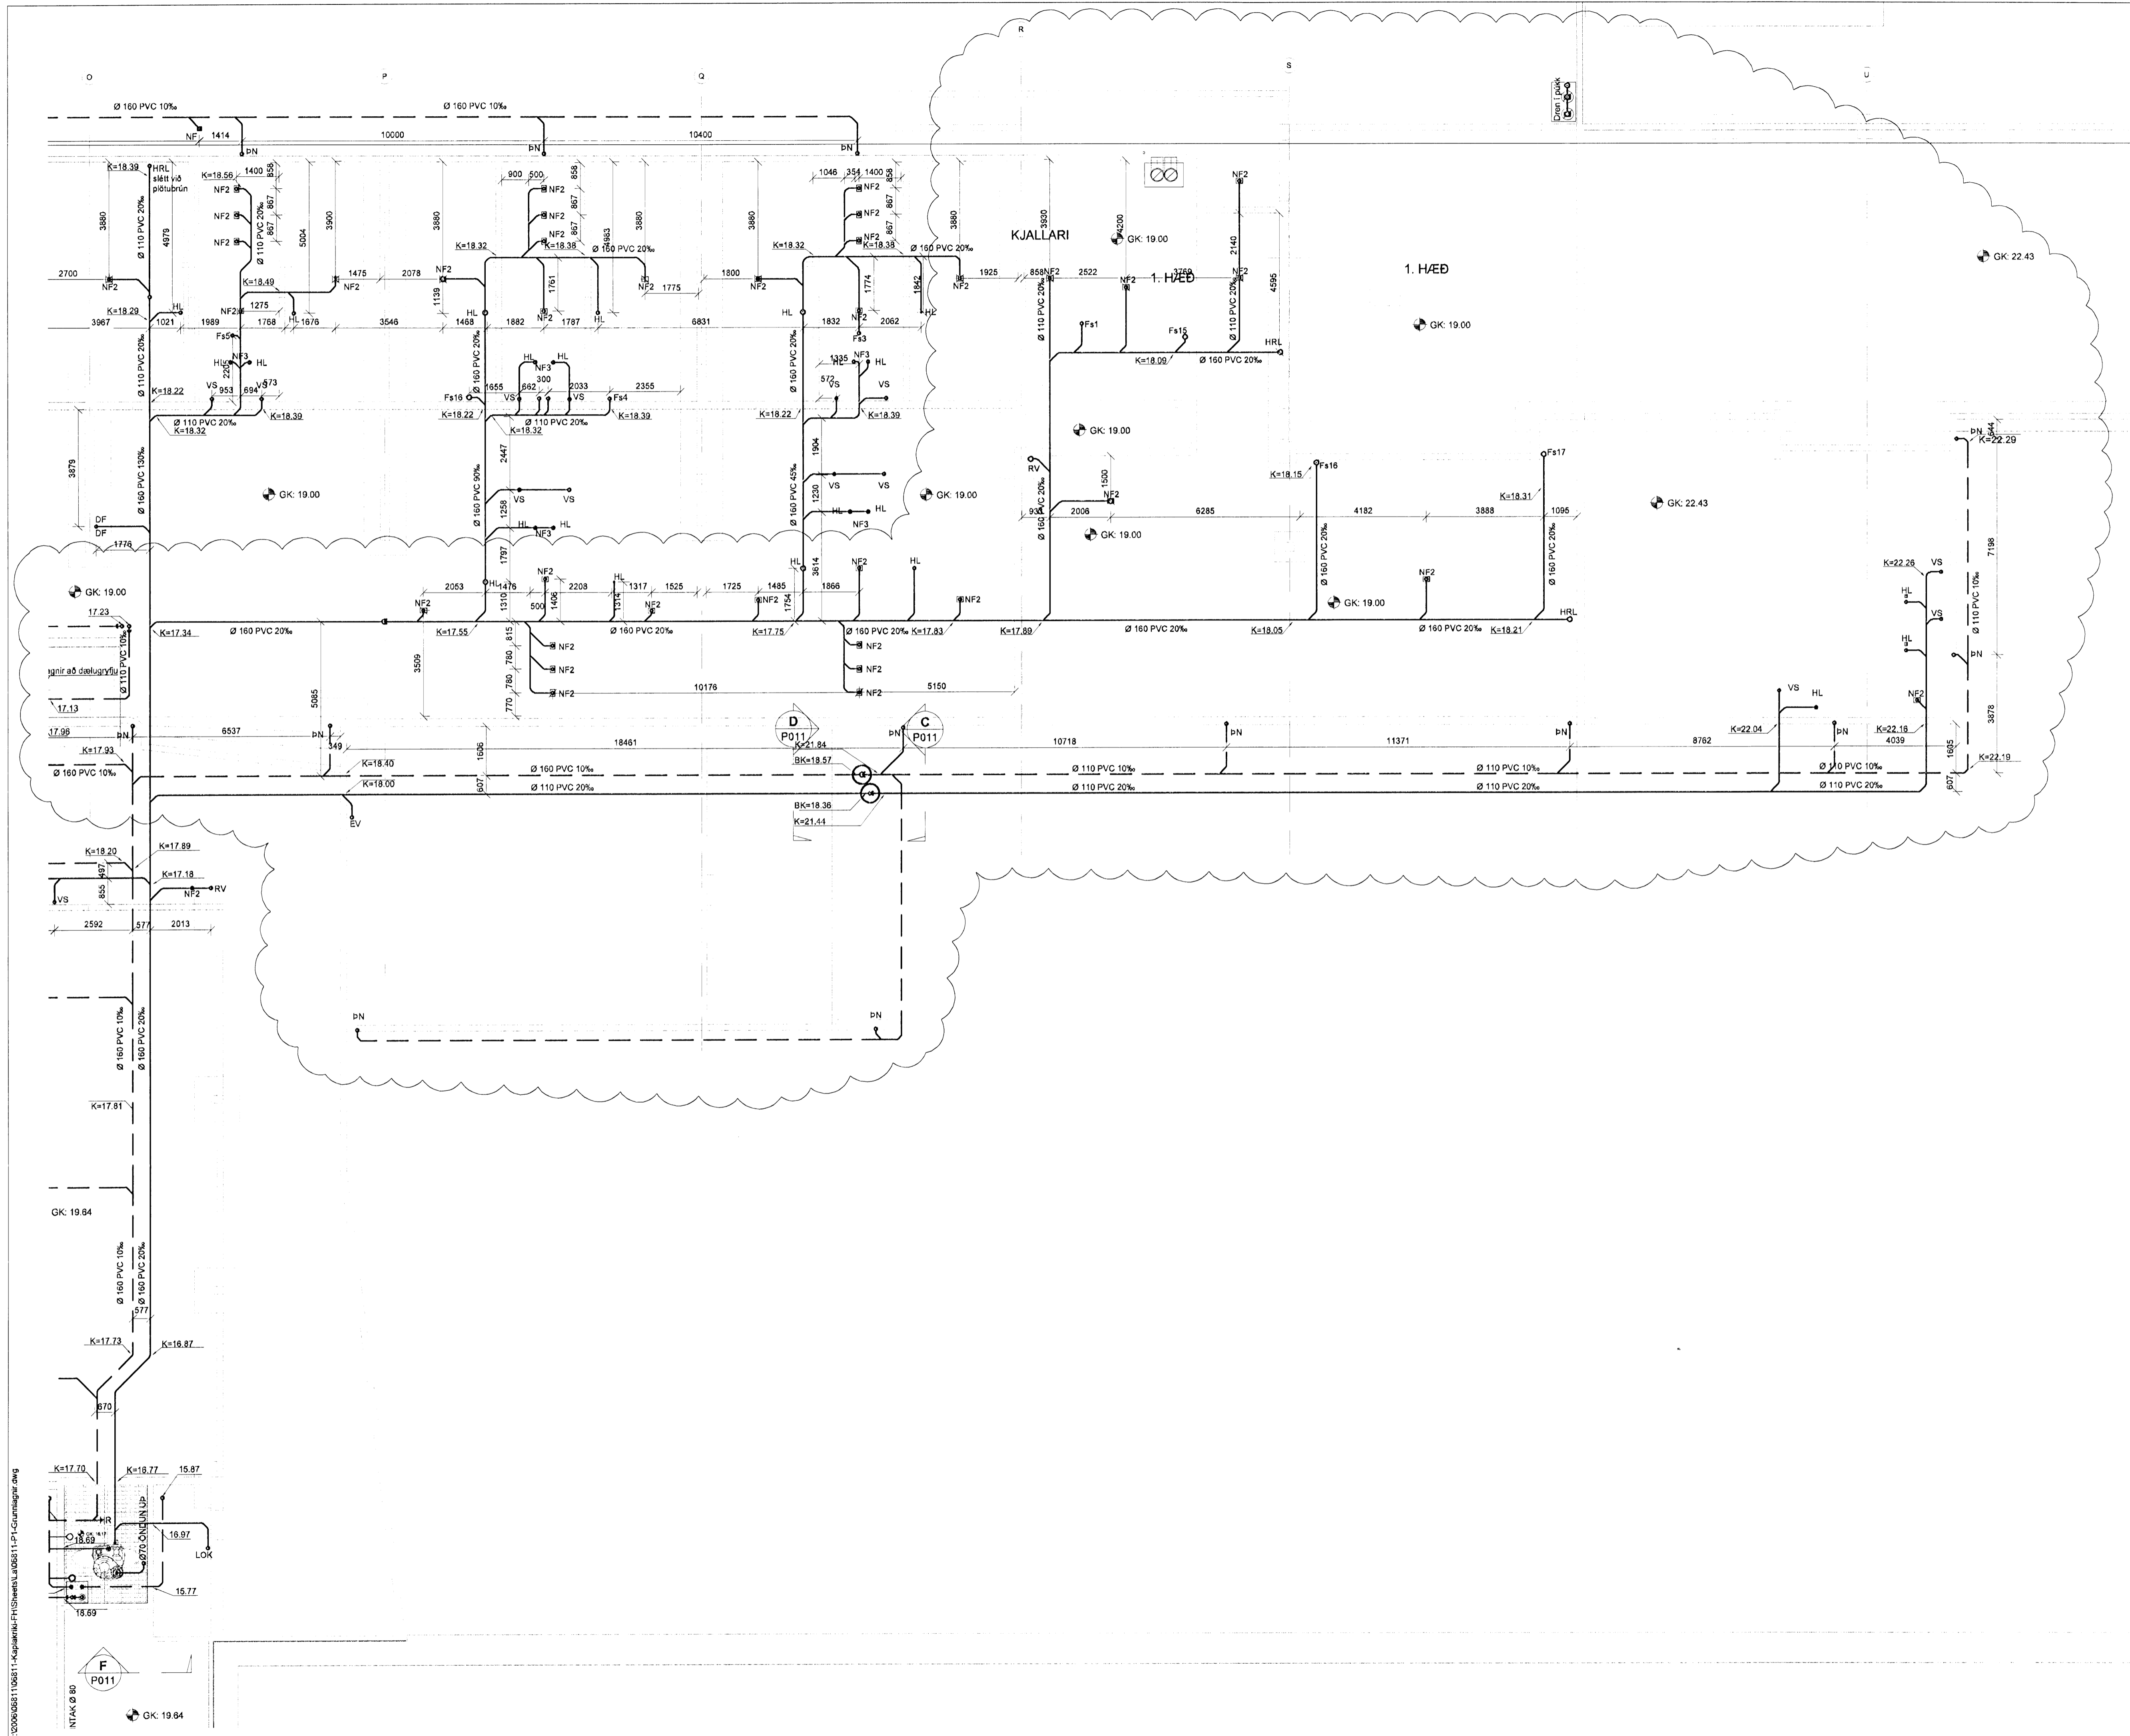

24.1.08
 [Handwritten signature]

KAPLAKRIKI

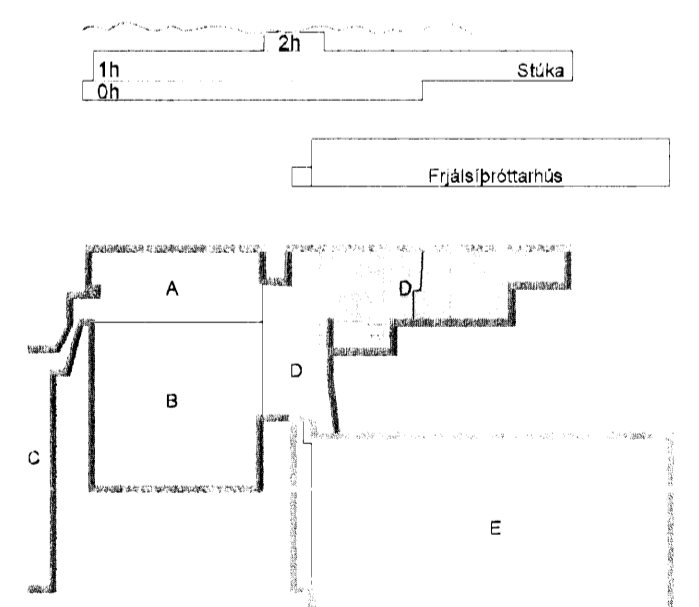

E	22.01.08	Breytingar á lögnum	KMJSÁS
D	14.12.07	Tilfærslur á lögnum	KMJSÁS
C	04.12.07	Breytingar á lögnum og kótum	KMJSÁS
B	27.11.07	Breytingar á lögnum og kótum	KMJSÁS
A	23.11.07	Breyting á lögnum og kótum	KMJSÁS
Útg.	Dags.	Skýring	Hannad/Yfirfarð



VERKFRÆDISTOFA

BÆJARHRAUN 20 • 220 HAFNARFJÖRÐUR • KENNIT. 710796-2899
 vsb@vsb.is • Sími 585 8600 • Fax 585 8610 • www.vsb.is

Áritun séðhónuðar
 Sveinn Áki Sverrisson Kt. 230855 5809
 Verkefni

KAPLAKRIKI					
HAFNARFIRÐI					
Verkið					
Lagnir					
Grunnlagir					
Grunnmynd					
Hannad	Teiknað	Yfirfarð	Kvarði	Síða	
KMJ	KMJ	SÁS	1:100	/ A1	-
Dags.	Verkefni	Teikning		Útgáfa	
19.02.07	06811	P1-2		E	

V:\2006\6811\06811-Kaplaáriki\FH\Sheet\A\06811-P1-Grunnlagir.dwg