



31 JAN 2008
VPS

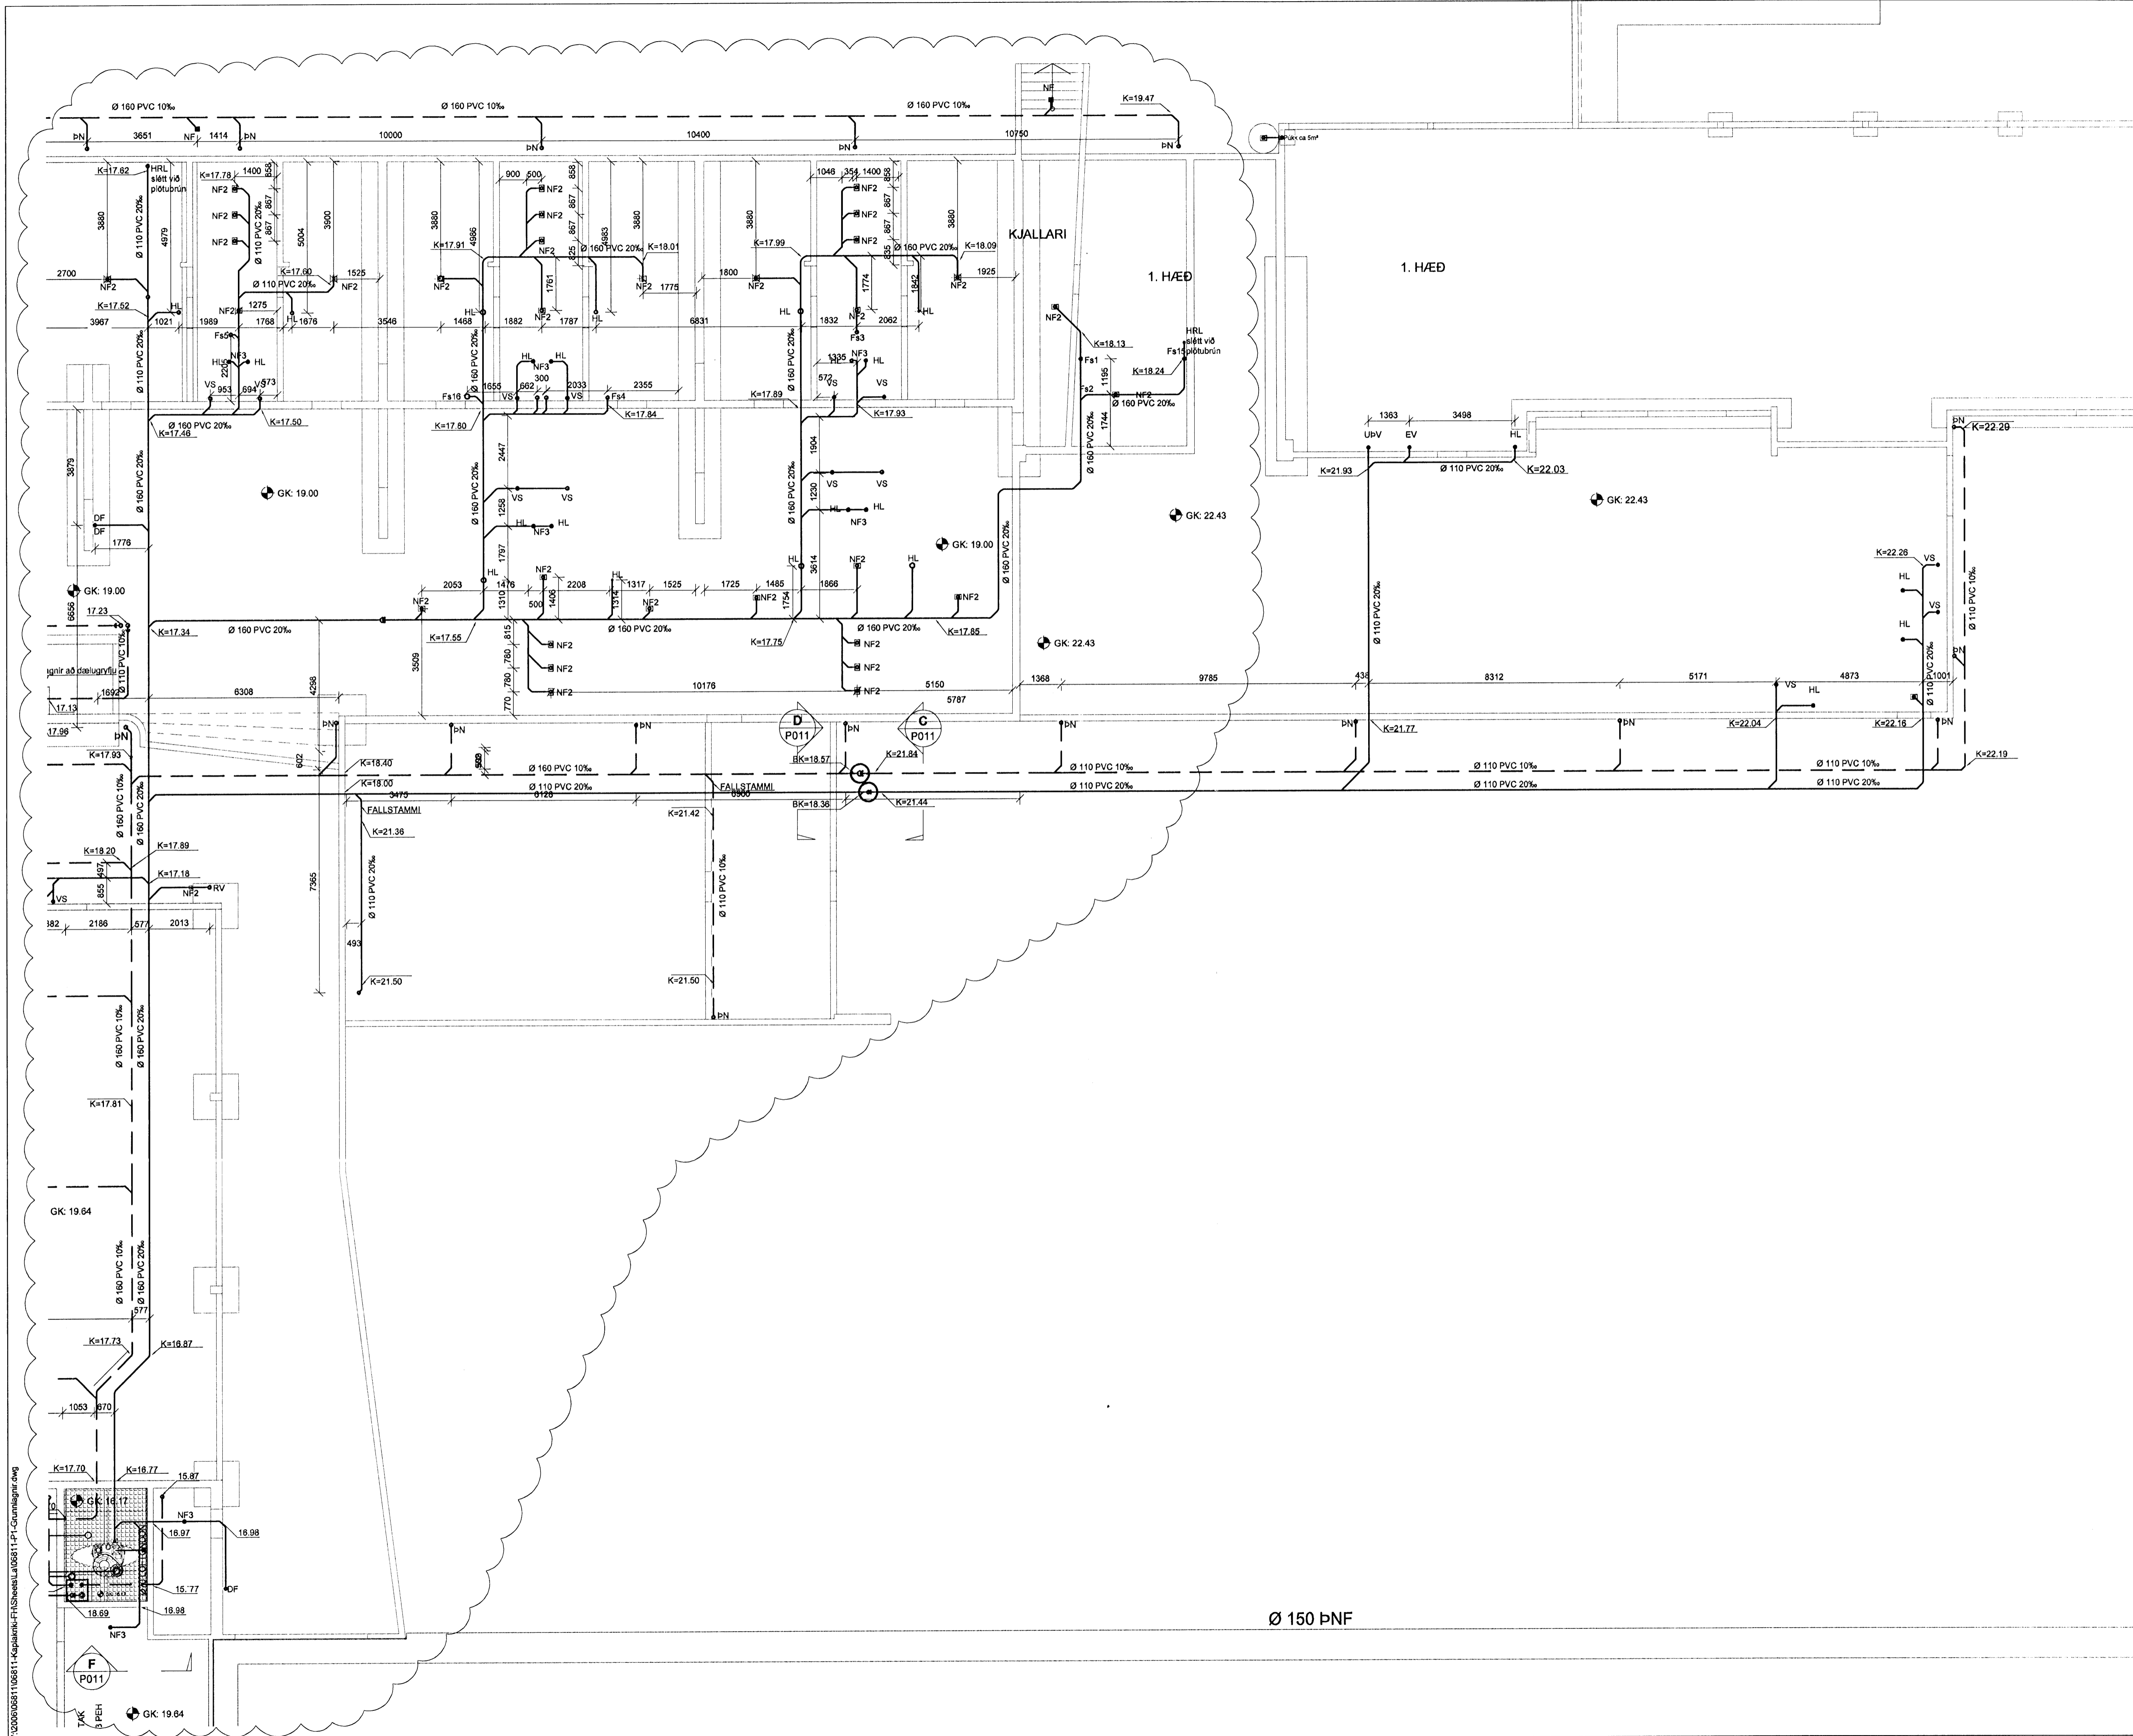

BATTERIÐ
0604
05.12.07

KAPLAKRIKI

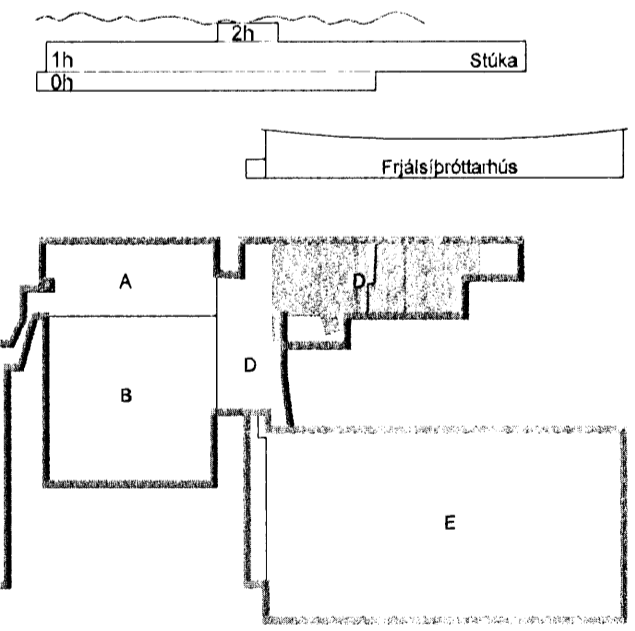

B 27.11.07 Breytingar á lögnum og kótum KMJ/SAS
A 23.11.07 Breytingar á lögnum og kótum KMJ/SAS
Útg. Dags. Skýring Hannað/Yfirfarð

VSB

VERKFRÆDISTOFA

BEIARHRAUN 20 · 220 HAFNARFJÖRÐUR · KENNIT. 710796-2899
vsb@vsb.is Sími 585 8600 · Fax 585 8610 www.vsb.is

Antun séhinnuðar Sveinn Áki Sverrison Kt. 230855 5609

Verkhiti
KAPLAKRIKI
HAFNARFIRÐI

Verkhiti
Lagnir
Grunnlaginir
Grunnmynd

Hannað	Teiknað	Yfirfarð	Kvarði	Síða
KMJ	KMJ	SAS	1:100	/ A1
Dags.	Verkefni	Teikning	Útgáfa	
19.02.07	06811	P1-2	B	

Ø 150 ÞNF

V:\2006\06811\Kaplakriki\FAS\sheet\A_06811_P1_Grunnlagin.dwg