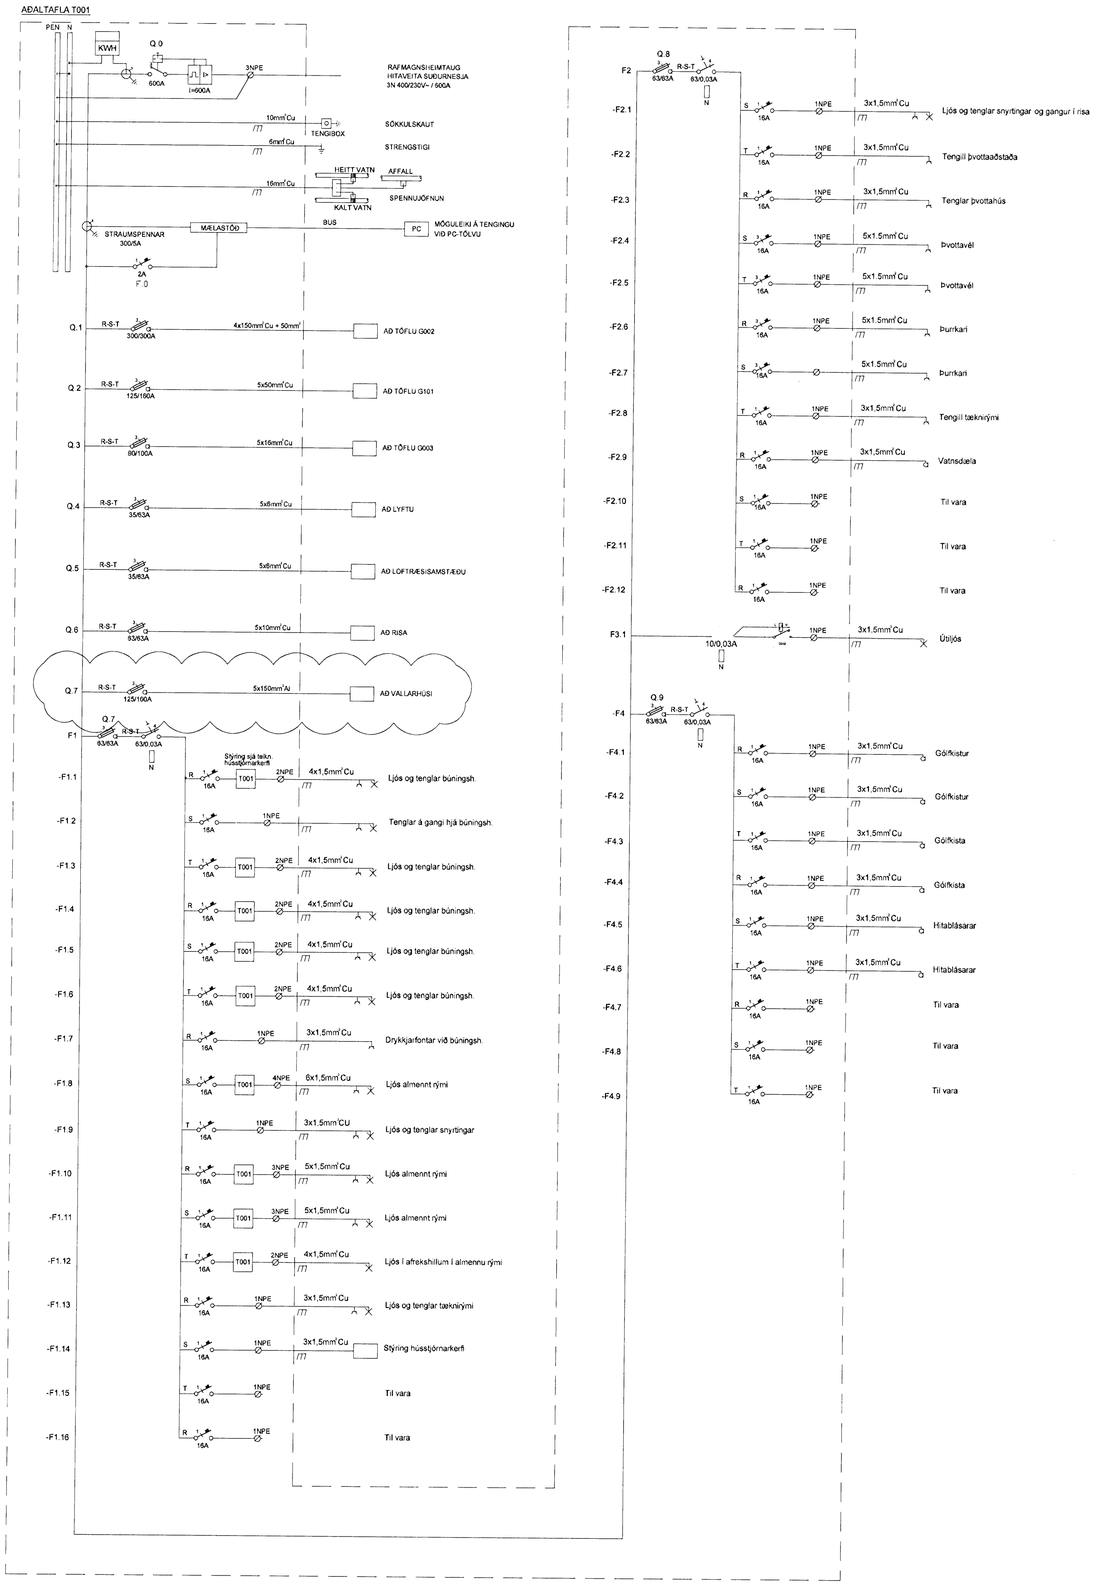

Samþykkt til útgáfu
Hafnarfjarðarbær
31. JAN 2008
VIÐ.

24.1.08

KAPLAKRIKI

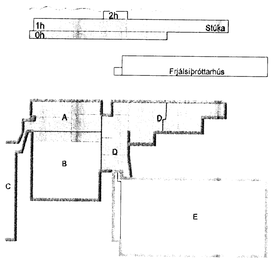

B	23.01.08	Kvísl að Vallarhúsi	SF/ÓG
A	12.11.07	Tenging á dælu	RVK/RVK
Útg.	Dags.	Skýring	Hannað/Yfirfarið

VSB
VERKFRÆÐISTOFA
BÆJARHRAUN 20 · 220 HAFNARFJÖRÐUR · KENNIT. 710796-2899
vsb@vsb.is · Sími 585 8600 · Fax 585 8610 · www.vsb.is
Áritun sérhönnuðar
Örn Guðmundsson Kt: 220961 2739

Verkheiti
KAPLAKRIKI
HAFNARFIRÐI

Verkhluti
Rafkerfi
Einlínumyndir stúkubygging
Einlínumynd T001

Hannað	Teiknað	Yfirfarið	Kvarði	Slóð
RVK/HJ	RVK/HJ	RVK	/ A1	-
Dags.	Verkefni	Teikning		Útgáfa
30.04.2007	06811	A R601		B

V:\2006\06811\06811-Kaplakriki-FrkSheets\Raf\06811-R6-stukubygging-A.dwg