



A B C D E F G

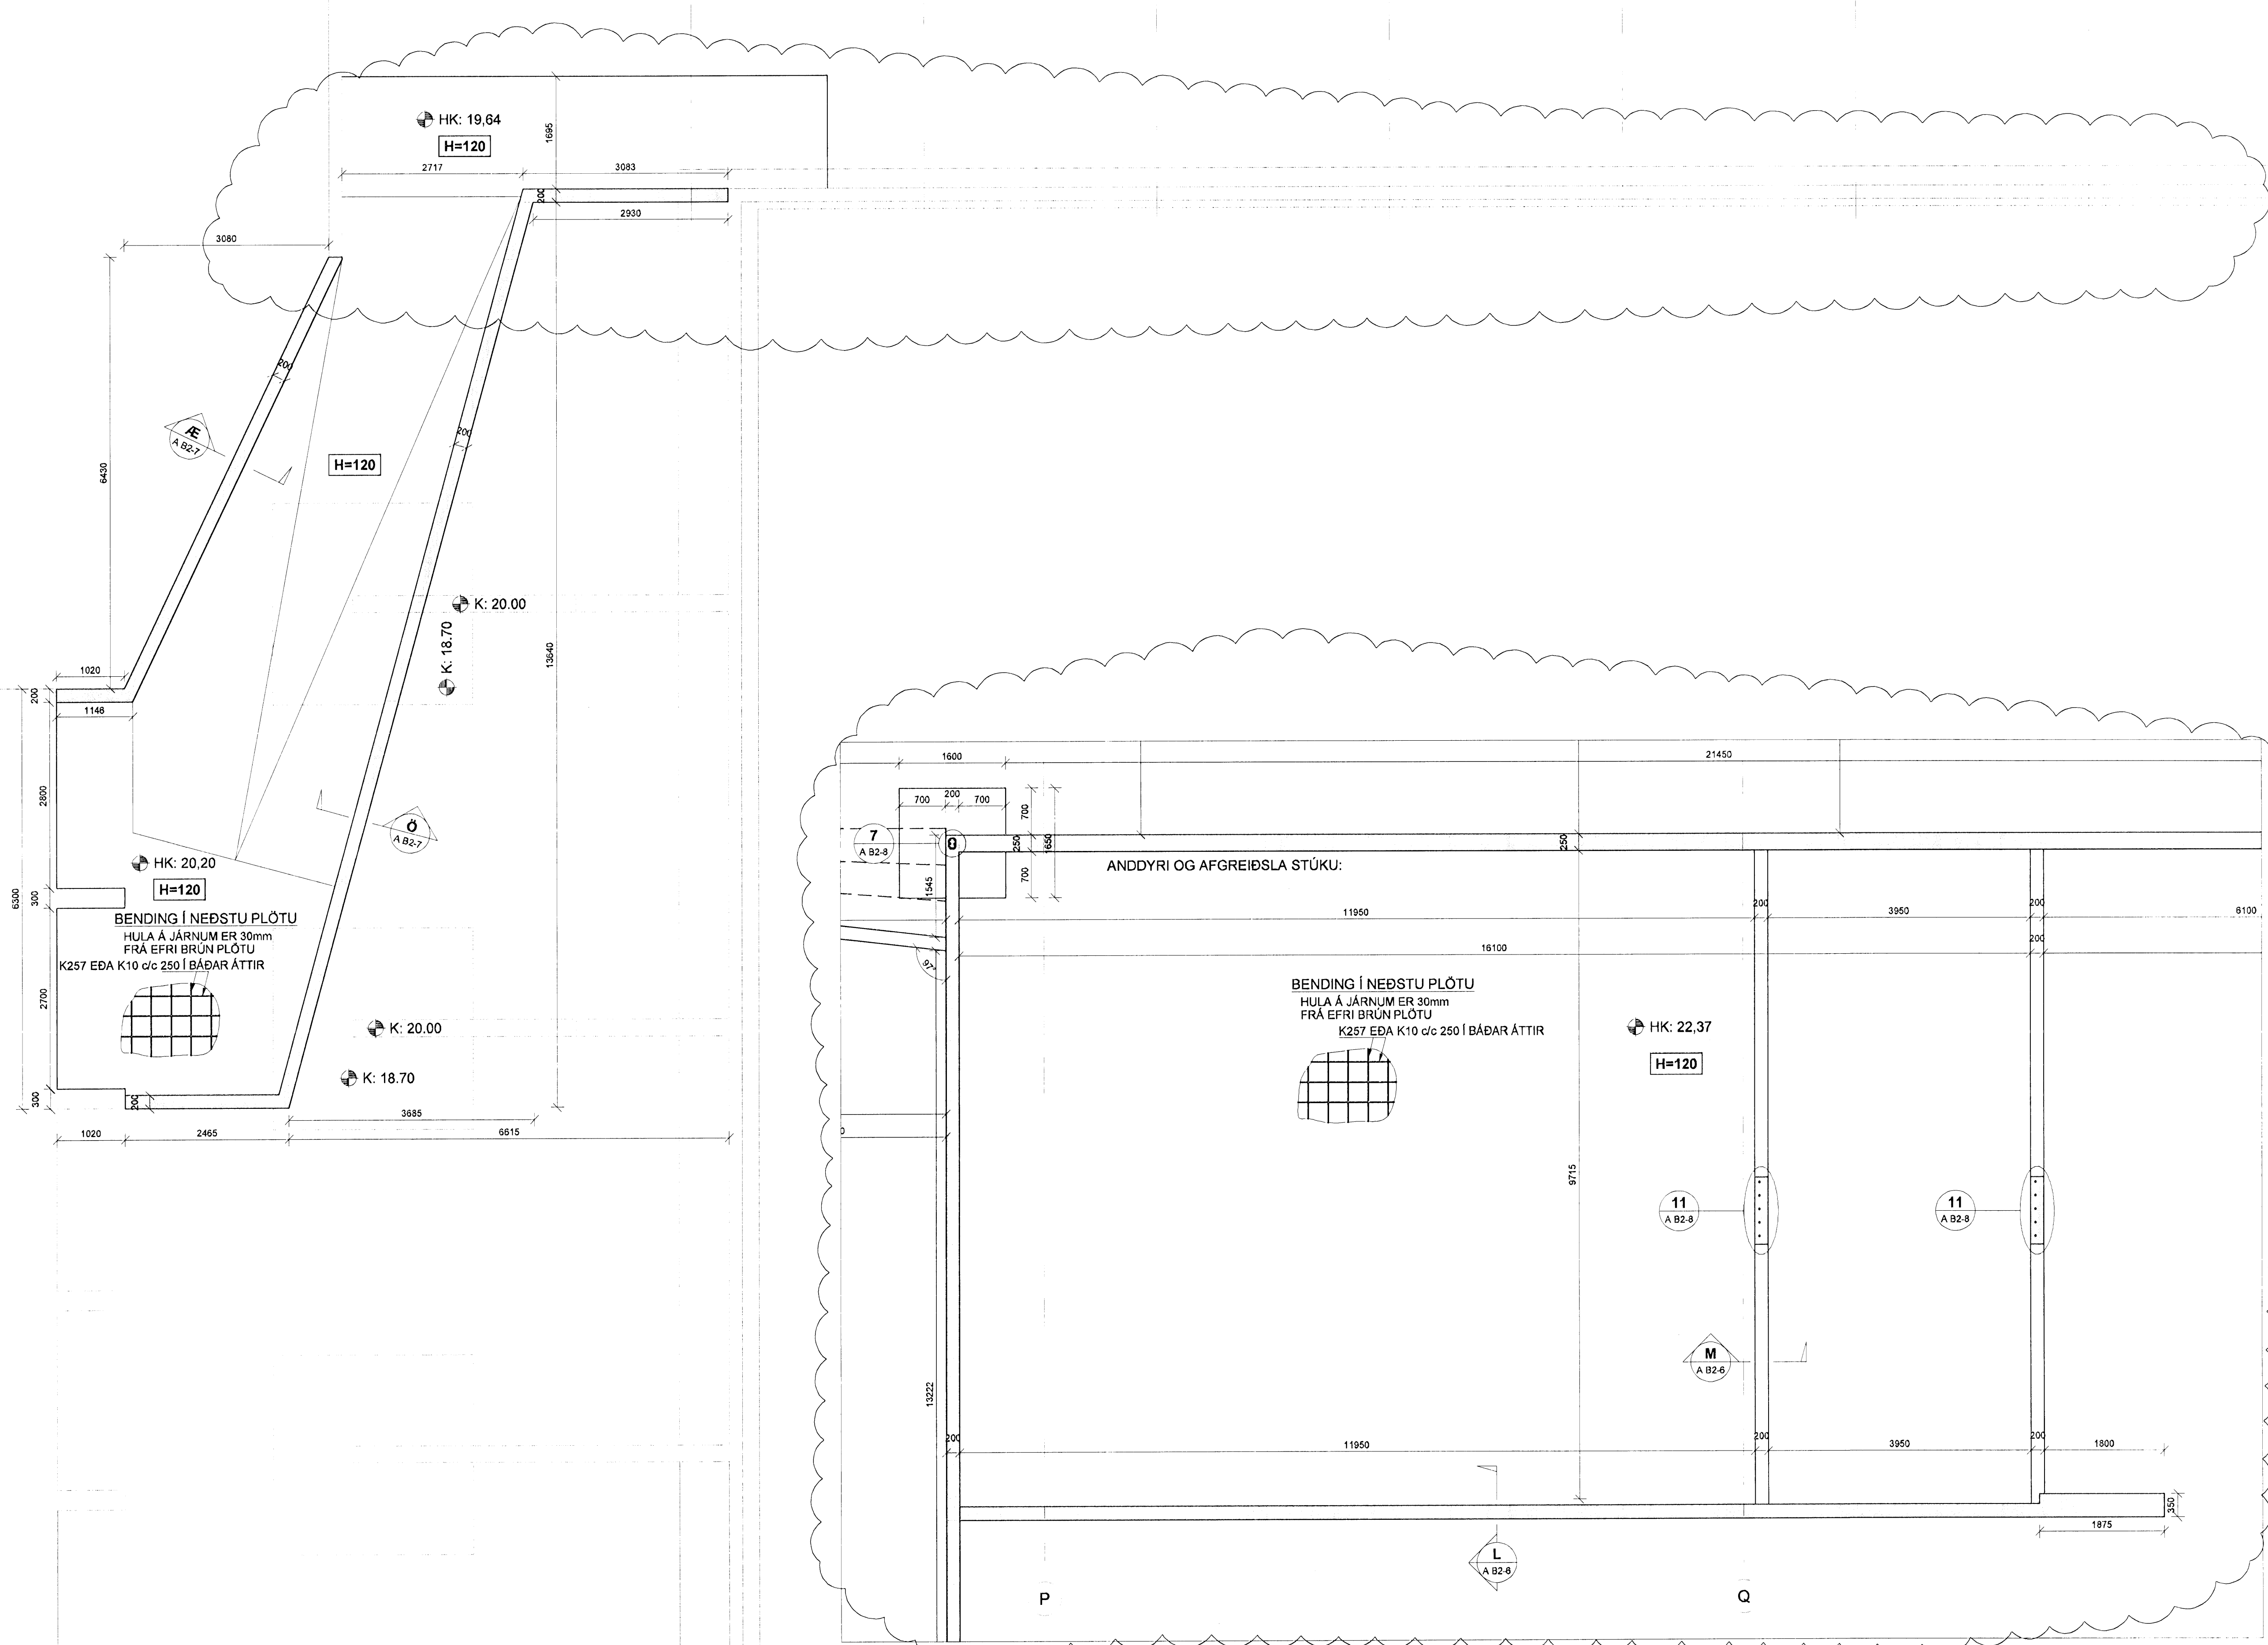


SKÝRINGAR

SKYGGÐ SVÆÐI TÁKNA VEGGI FYRIR OFAN BOTNPLÖTU. ÖSKYGGÐ SVÆÐI TÁKNA ÖP SEM NÁ NIÐUR Á BOTNPLÖTU.

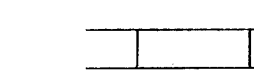

BENDING:

Í ALLA VEGGENDA Í 250mm - 300mm ÞYKKUM VEGGJUM KOMI 2 K16 BUNDINN Í LYKKJUR. Í ALLA VEGGENDA Í 150mm - 200mm ÞYKKUM VEGGJUM KOMI 2 K12 BUNDINN Í LYKKJUR. LYKKJUR SKULU VERA K100c200 L= 1x500.

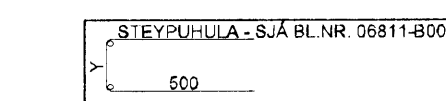

HÆÐ FRÁ NEÐRI BRÚN UNDIRSTÖÐUVEGGJA AÐ EFRI BRÚN PLÖTU SKAL AÐ LÁGMARKI VERA 750mm NEMA ANNAD SÉ TEKID FRAM Á TEIKNINGUM.


TENGIJARN UPP Í KJALLARAVEGGI ERU K100c200 Í BÁÐAR BRÚNIR OG STANDA MINNST 500mm UPP FYRIR EFRI BRÚN PLÖTU.

TILVÍSANIR:

ALMENNAR SKÝRINGAR: SJÁ BL.NR. 06811-B000
MÁLSETNINGAR Á VEGGJUM: TEIKNING ARKITEKTS
KÓTAR: TEIKNING ARKITEKTS
GÖT Í UNDIRSTÖÐUVEGGJUM: TEIKNING LAGNAHÖNNUÐA

BRÖTÞÓLSFLOKKUR STEYPU:

SJÁ BL.NR. 06811-B000

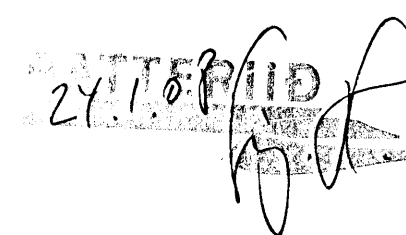

KAPLAKRIKI

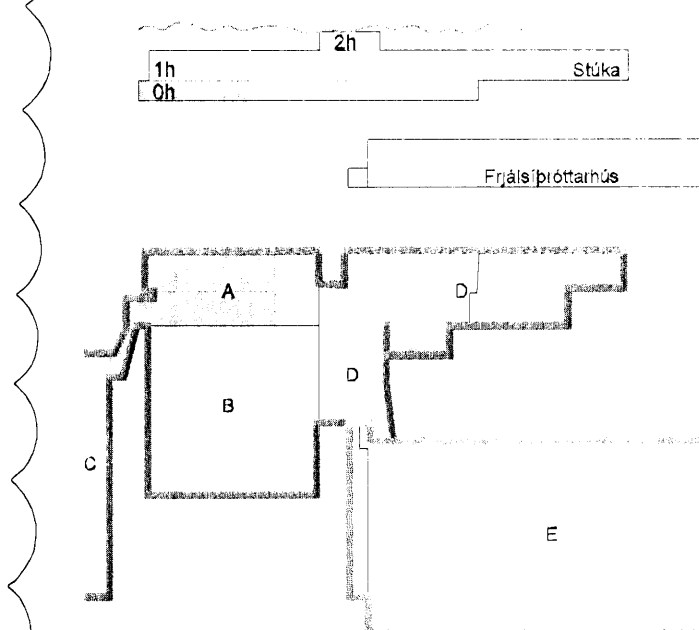


Table with 3 columns: Description, Date, and Author/Reviewer.

B	23.01.08	Færsla á veggjum	BIB/BG
A	23.11.07	Verkteikning	BIB/BG
Útg.	Dags	Skýring	Hannað/Yfirfarið



VERKFRÆÐISTOFA

BEIJARHRAUN 20 - 220 HAFNARFJÖRÐUR - KENNIT. 710796-2899
vsb@vsb.is Sími 565 6600 Fax 565 9610 www.vsb.is

Áritun sérhönnuðar
Björn Guðlafsson Kt: 180550-4889

Verkefni
KAPLAKRIKI *Björn Guðlafsson*
HAFNARFIRÐI

Verkhúti
Burðarvirki
Undirstöður tengingars og stúku
Grunnmynd

Table with 6 columns: Hannað, Teiknað, Yfirfarið, Kvartí, A1, Síða.

Hannað	Teiknað	Yfirfarið	Kvartí	A1	Síða
BIB	BIB	BG	1:50	/	-
Dags	Verkefni	Teikning			Útgáfa
30.04.2007	06811	A B2-1			B