

**SKÝRINGAR**  
 SKYGGÐ SVÆÐI TÁKNA VEGGI FYRIR OFAN BOTNPLÖTU.  
 ÖSKYGGÐ SVÆÐI TÁKNA OP SEM NÁ NIÐUR Á BOTNPLÖTU.


**BENDING:**  
 Í ALLA VEGGENDA Í 250mm - 300mm ÞYKKUM VEGGJUM KOMI 2 K16 BUNDINN Í LYKKJUR.  
 Í ALLA VEGGENDA Í 150mm - 200mm ÞYKKUM VEGGJUM KOMI 2 K12 BUNDINN Í LYKKJUR.  
 LYKKJUR SKULU VERA K10/c200 L= Yx500.

HÆÐ FRÁ NEÐRI BRÚN UNDIRSTÖÐUVEGGJA AÐ EFRI BRÚN PLÖTU SKAL AÐ LÁGMARKI VERA 750mm NEMA ANNAD SÉ TEKID FRAM Á TEIKNINGUM.  
 TENGIJARN UPP Í KJALLARAVEGGI ERU K10/c200 Í BÁÐAR BRÚNIR OG STANDA MINNST 500mm UPP FYRIR EFRI BRÚN PLÖTU.

**TILVÍSANIR:**  
 ALMENNAR SKÝRINGAR: SJÁ BL.NR. 06811-B000  
 MÁLSETNINGAR Á VEGGJUM: TEIKNING ARKITEKTS  
 KÓTAR: TEIKNING ARKITEKTS  
 GÓT Í UNDIRSTÖÐUVEGGJUM: TEIKNING LAGNAHÖNNUÐA

**BROTPOLSFLOKKUR STEYPU:**  
 SJÁ BL.NR. 06811-B000

**KAPLAKRIKI**  
 1h 2h Stuka  
 Fjallaþrotanús

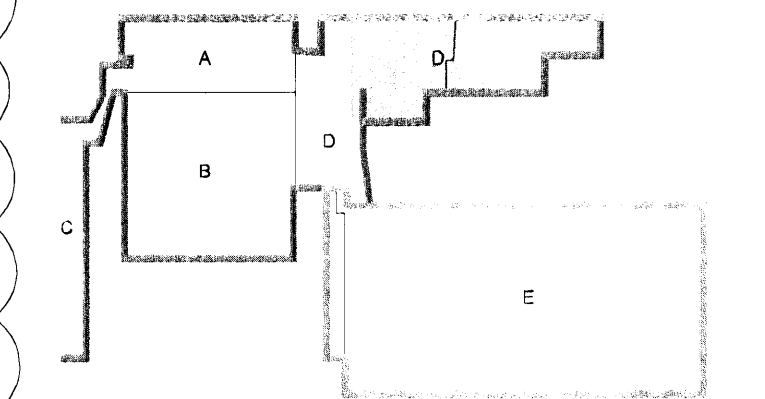

B 23.01.08 Færsla á veggjum BIB/BG  
 A 23.11.07 Verkefning BIB/BG  
 Útg. Dags. Skýring Hannas/Yfirfarð

**VSB**  
**VERKFRÆÐISTOFA**  
 BAERARHRUN 20 · 220 HAFNARFJORDUR · KENNIT. 710796-2899  
 vsb@vsb.is · Sími 585 8600 · Fax 585 8610 · www.vsb.is

Áritun sérhönnuðar  
 Björn Gustafsson Kt:180550-4889 *Björn Gustafsson*  
 Verkefni  
**KAPLAKRIKI**  
**HAFNARFIRÐI**  
 Verkefni  
 Burðanvirki  
 Undirstöður stúku og fjólotasalar  
 Grunnmynd

Hannað	Teknað	Yfirfarð	Kvarði	Síða
BIB	BIB	BG	1:50	-
Dags.	Verkefni	Teikning	Útgáfa	
30.04.2007	06811	A B2-3	B	

V:\2006\06811\06811-Kaplakriki\FH\Stuendur\06811-B2\_Uppdrögu-A.dwg