


SKÝRINGAR

SKYGGÐ SVÆÐI TÁKNA VEGGI FYRIR OFAN BOTNPLÖTU.
ÓSKYGGÐ SVÆÐI TÁKNA OP SEM NÁ NIÐUR Á BOTNPLÖTU.

BENDING:

Í ALLA VEGGENDA Í 250mm - 300mm ÞYKKJUM VEGGJUM KOMI 2 K16 BUNDINN Í LYKKJUR.
Í ALLA VEGGENDA Í 150mm - 200mm ÞYKKJUM VEGGJUM KOMI 2 K12 BUNDINN Í LYKKJUR.
LYKKJUR SKULU VERA K100/c200 L= Yx500.

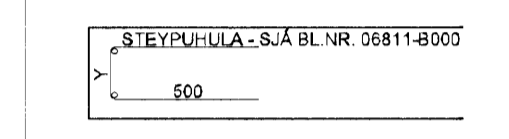

HÆÐ FRÁ NEÐRI BRÚN UNDIRSTÖÐUVEGGJA AÐ EFRI BRÚN PLÖTU SKAL AÐ LÁGMARKI VERA 750mm NEMA ANNAD SÉ TEKIÐ FRAM Á TEIKNINGUM.

TENGIJARN UPP Í KJALLARAVEGGI ERU K100/c200 Í BÁÐAR BRÚNIR OG STANDA MINNST 500mm UPP FYRIR EFRI BRÚN PLÖTU.

TILVÍSANIR:


ALMENNAR SKÝRINGAR: SJÁ BL.NR. 06811-B000
MÁLSETNINGAR Á VEGGJUM: TEIKNING ARKITEKTS
KÓTAR: TEIKNING ARKITEKTS
GÖT Í UNDIRSTÖÐUVEGGJUM: TEIKNING LAGNAHÖNNUÐA

BROTPOLSFLOKKUR STEYPU:

SJÁ BL.NR. 06811-B000

24.08.07
[Signature]

KAPLAKRIKI

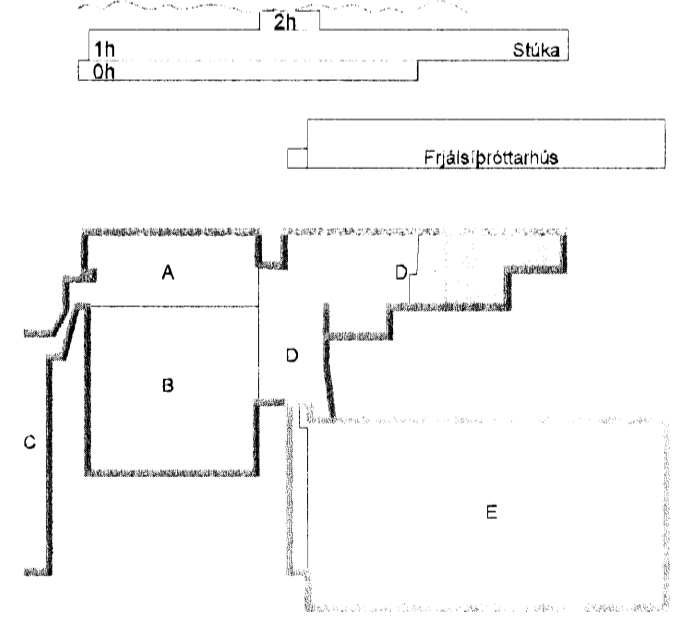

B	23.01.08	Færsla á veggjum	BIB/BG
A	23.11.07	Verkefning	BIB/BG
Útg.	Dags.	Skýring	Hannað/Yfirfarið




VERKFRÆÐISTOFA

BÆJARHRAUN 20 · 220 HAFNARFJÖRÐUR · KENNIT. 710796-2899
vsb@vsb.is · Sími 585 8600 · Fax 585 8610 · www.vsb.is

Áritun sérhönnuðar
Björn Guðafsson Kt: 180550-4889 *[Signature]*
Verkefni
KAPLAKRIKI
HAFNARFIRÐI

Hannað	Teiknað	Yfirfarið	Kvarði	/ A1	SÍða
BIB	BIB	BG	1.50		
Dags.	Verkefni	Teikning	Útgáfa		
30.04.2007	06811	A B2-4	B		

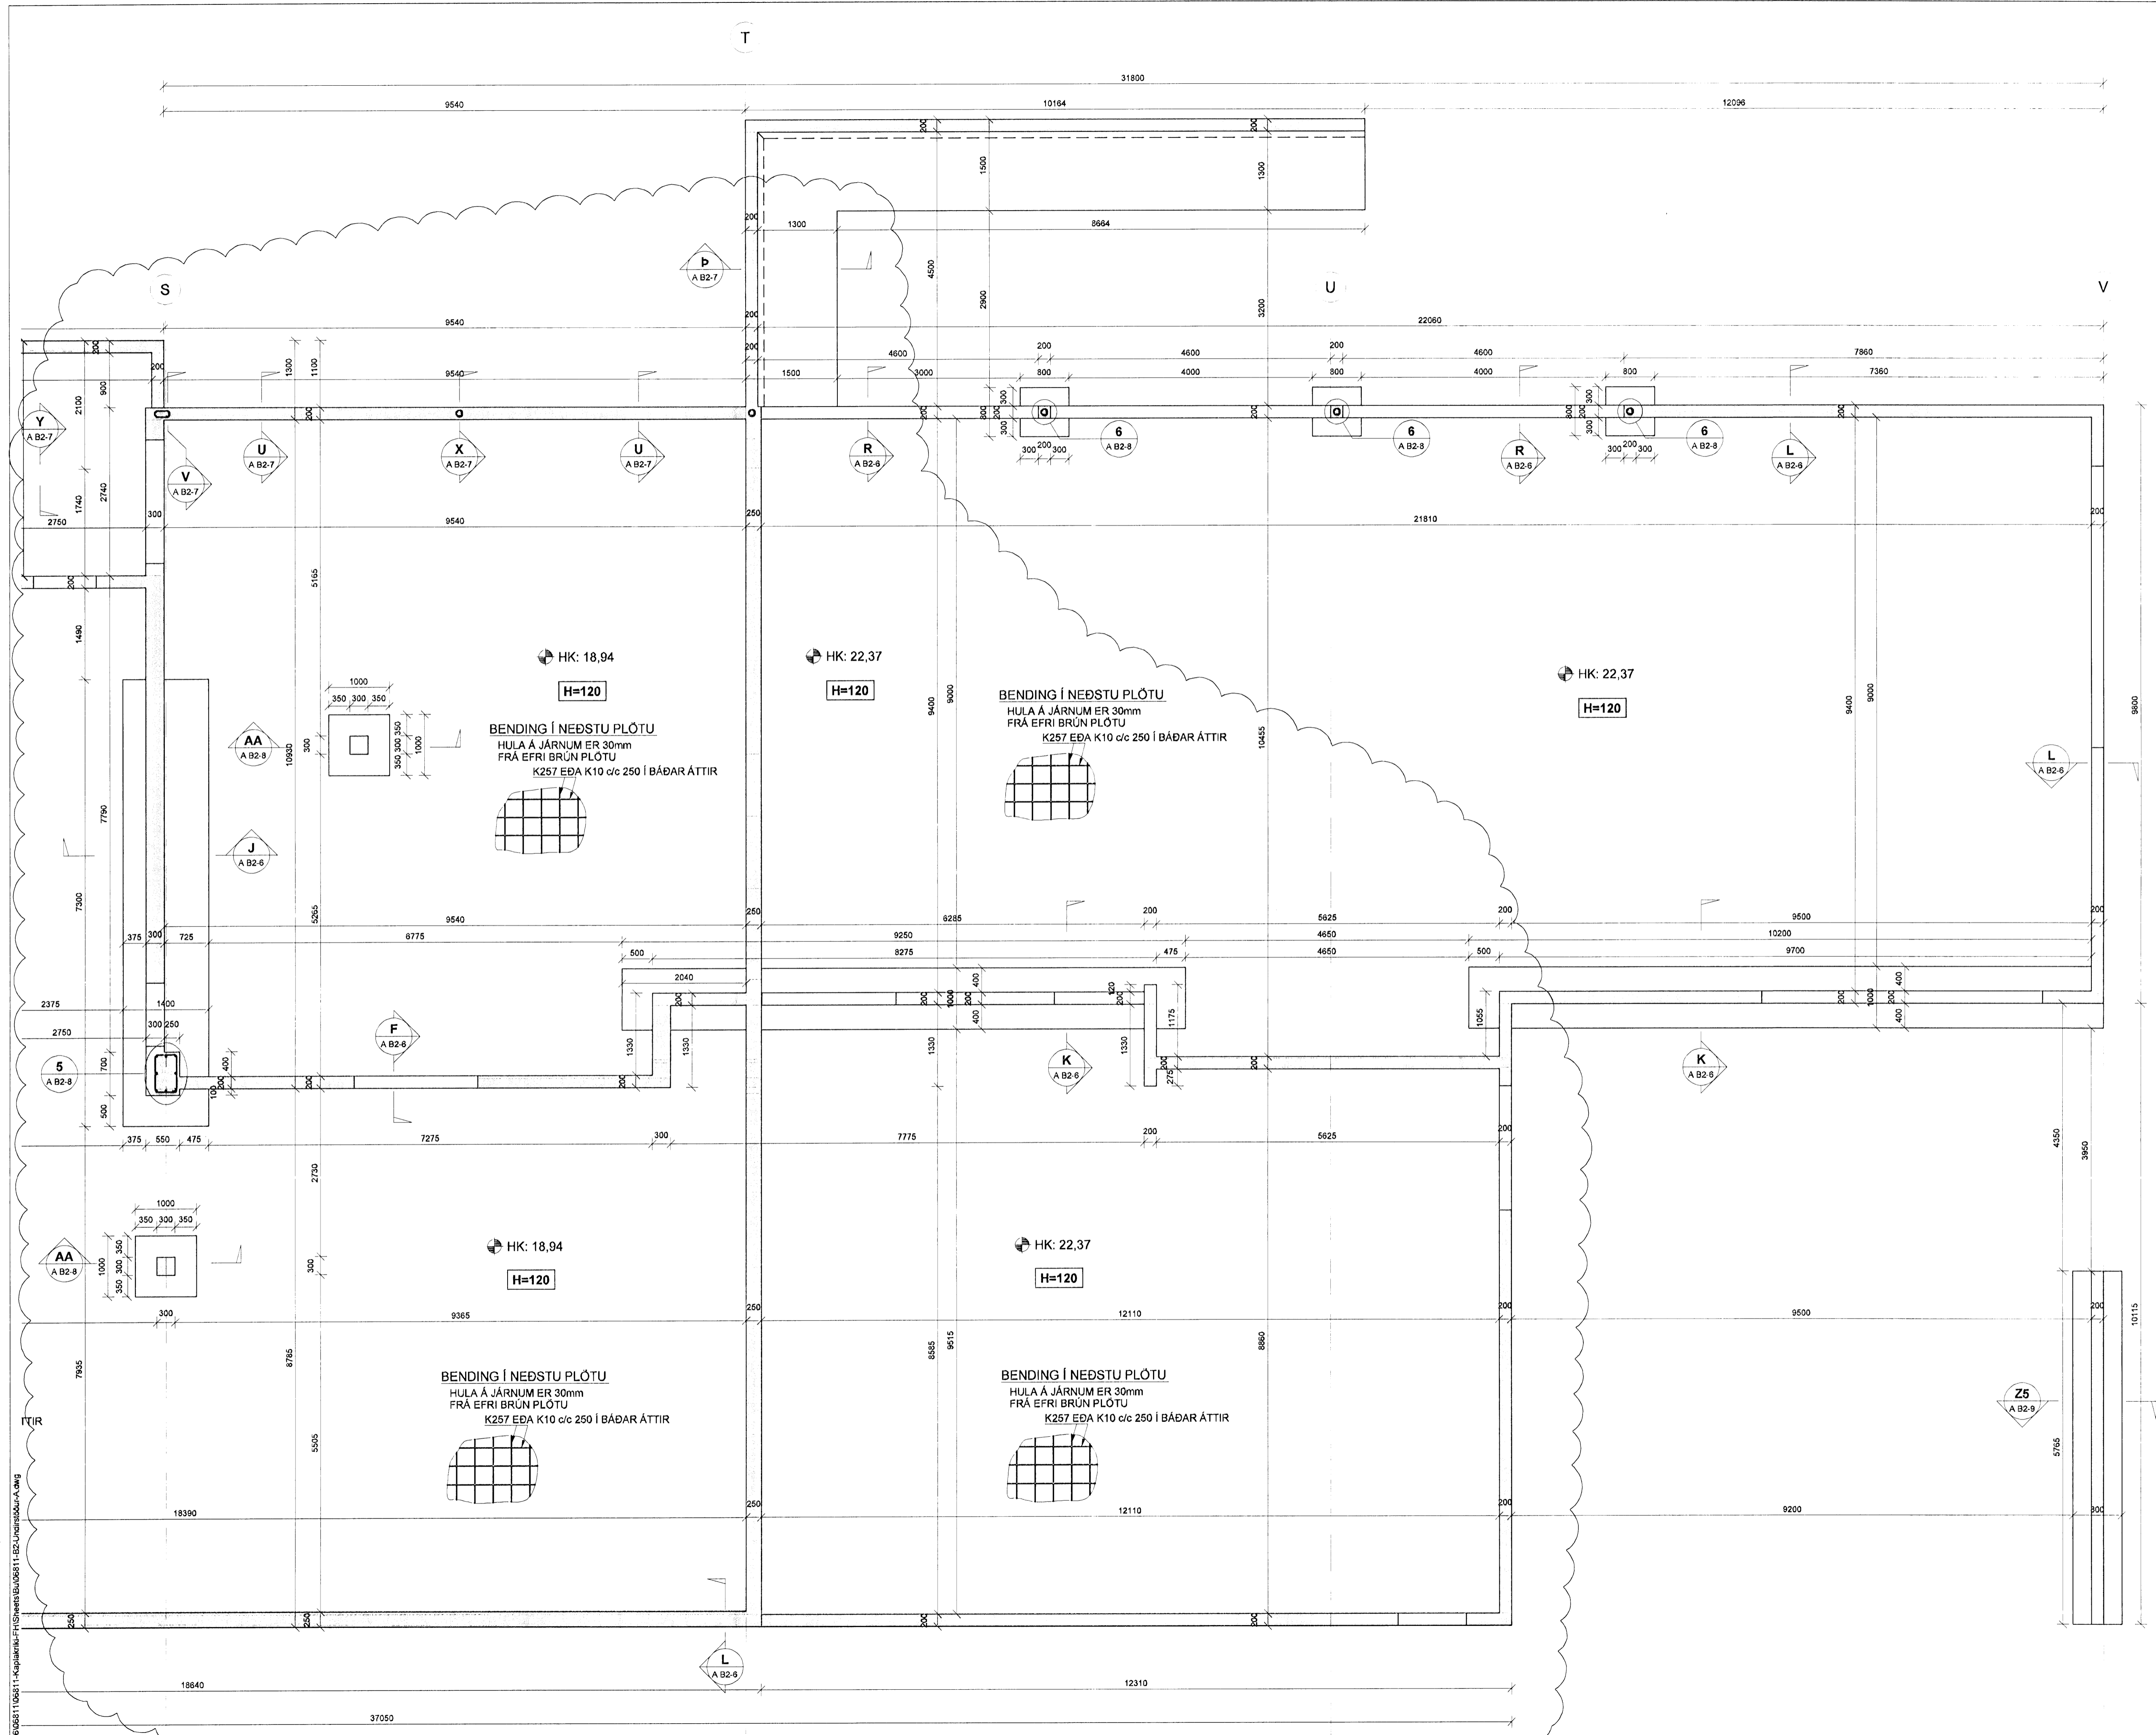

V:\2006\06811\06811-Kaplafríki\F1\Sheets\BIB\06811-B2\Útgáfa\A.dwg