


Þessi upplýsing er aðeins til
 Áskilnað
 31 JAN 2008
 VPS


SKÝRINGAR

SKYGGÐ SVÆÐI TÁKNA VEGGI FYRIR OFAN
 BOTNPLÖTU.
 ÓSKYGGÐ SVÆÐI TÁKNA OP SEM NÁ NIÐUR Á
 BOTNPLÖTU.

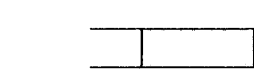

BENDING:

Í ALLA VEGGENDA Í 250mm - 300mm ÞYKKJUM
 VEGGJUM KOMI 2 K 18 BUNDINN Í LYKKJUR.
 Í ALLA VEGGENDA Í 150mm - 200mm ÞYKKJUM
 VEGGJUM KOMI 2 K 12 BUNDINN Í LYKKJUR.
 LYKKJUR SKULU VERA K100/c200 L = Yx500.

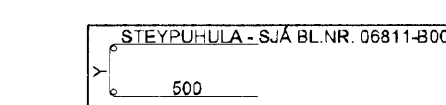

HÆÐ FRÁ NEÐRI BRÚN UNDIRSTÖÐVEGGJA AÐ EFRI
 BRÚN PLÖTU SKAL AÐ LÁGMARKI VERA 750mm
 NEMA ANNAÐ SÉ TEKIÐ FRAM Á TEIKNINGUM.

TENGIJARN UPP Í KJALLARAVEGGI ERU K100/c200 Í
 BÁÐAR BRÚNIR OG STANDA MINNST 500mm UPP
 FYRIR EFRI BRÚN PLÖTU.

TILVÍSANIR:



ALMENNAR SKÝRINGAR: SJÁ BL.NR. 06811-B000
 MÁLSETNINGAR Á VEGGJUM: TEIKNING ARKITEKTS
 KÓTAR: TEIKNING ARKITEKTS
 GÖT Í UNDIRSTÖÐVEGGJUM:
 TEIKNING LAGNAHÖNNUÐA

BROTÞOLSFLOKKUR STEYPU:

SJÁ BL.NR. 06811-B000

24.1.08

KAPLAKRIKI

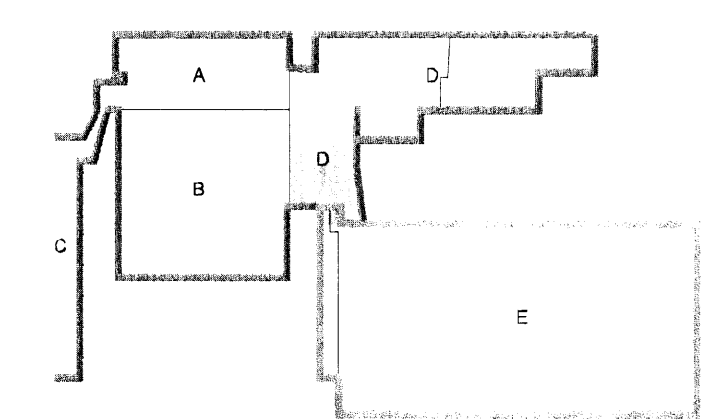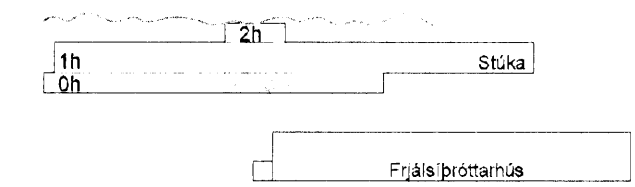

D	23.01.08	Færsla á veggjum	BIB/BG
C	23.11.07	Veggir tæknirýmis uppfærðir m.v. arkitekt	BIB/BG
B	23.11.07	Kóti lækkaður í geyfju	JUR/BIB/BG
A	12.11.07	Nýir dæluþunnar í lyftugryfju og tækjarymi.	BIB/BG
Útg.	Dags.	Skýring	Hannað/Yfirfarið



VERKFRÆÐISTOFA


ÞEIJARHAUN 20 - 220 HAFNARFJÖRÐUR - KENNIT. 710796-2899
 vsb@vsb.is Sími 595 9600 Fax 595 9610 www.vsb.is

Árftun sérhönnuðar
 Björn Guðastafsson Kt: 180550-4889 *Björn Guðastafsson*

Verkefni:
**KAPLAKRIKI
 HAFNARFIRÐI**

Verkið:
 Burðarvirki
 Undirstöður stúku og fjölnotasalar
 Grunnmynd

Hannað	Taknað	Yfirfarið	Kvarði	Síða
BIB	BIB	BG	1:50	/ A1
Dags.	Verkefni	Teikning	Útgáfa	
30.04.2007	06811	A B2-5	D	

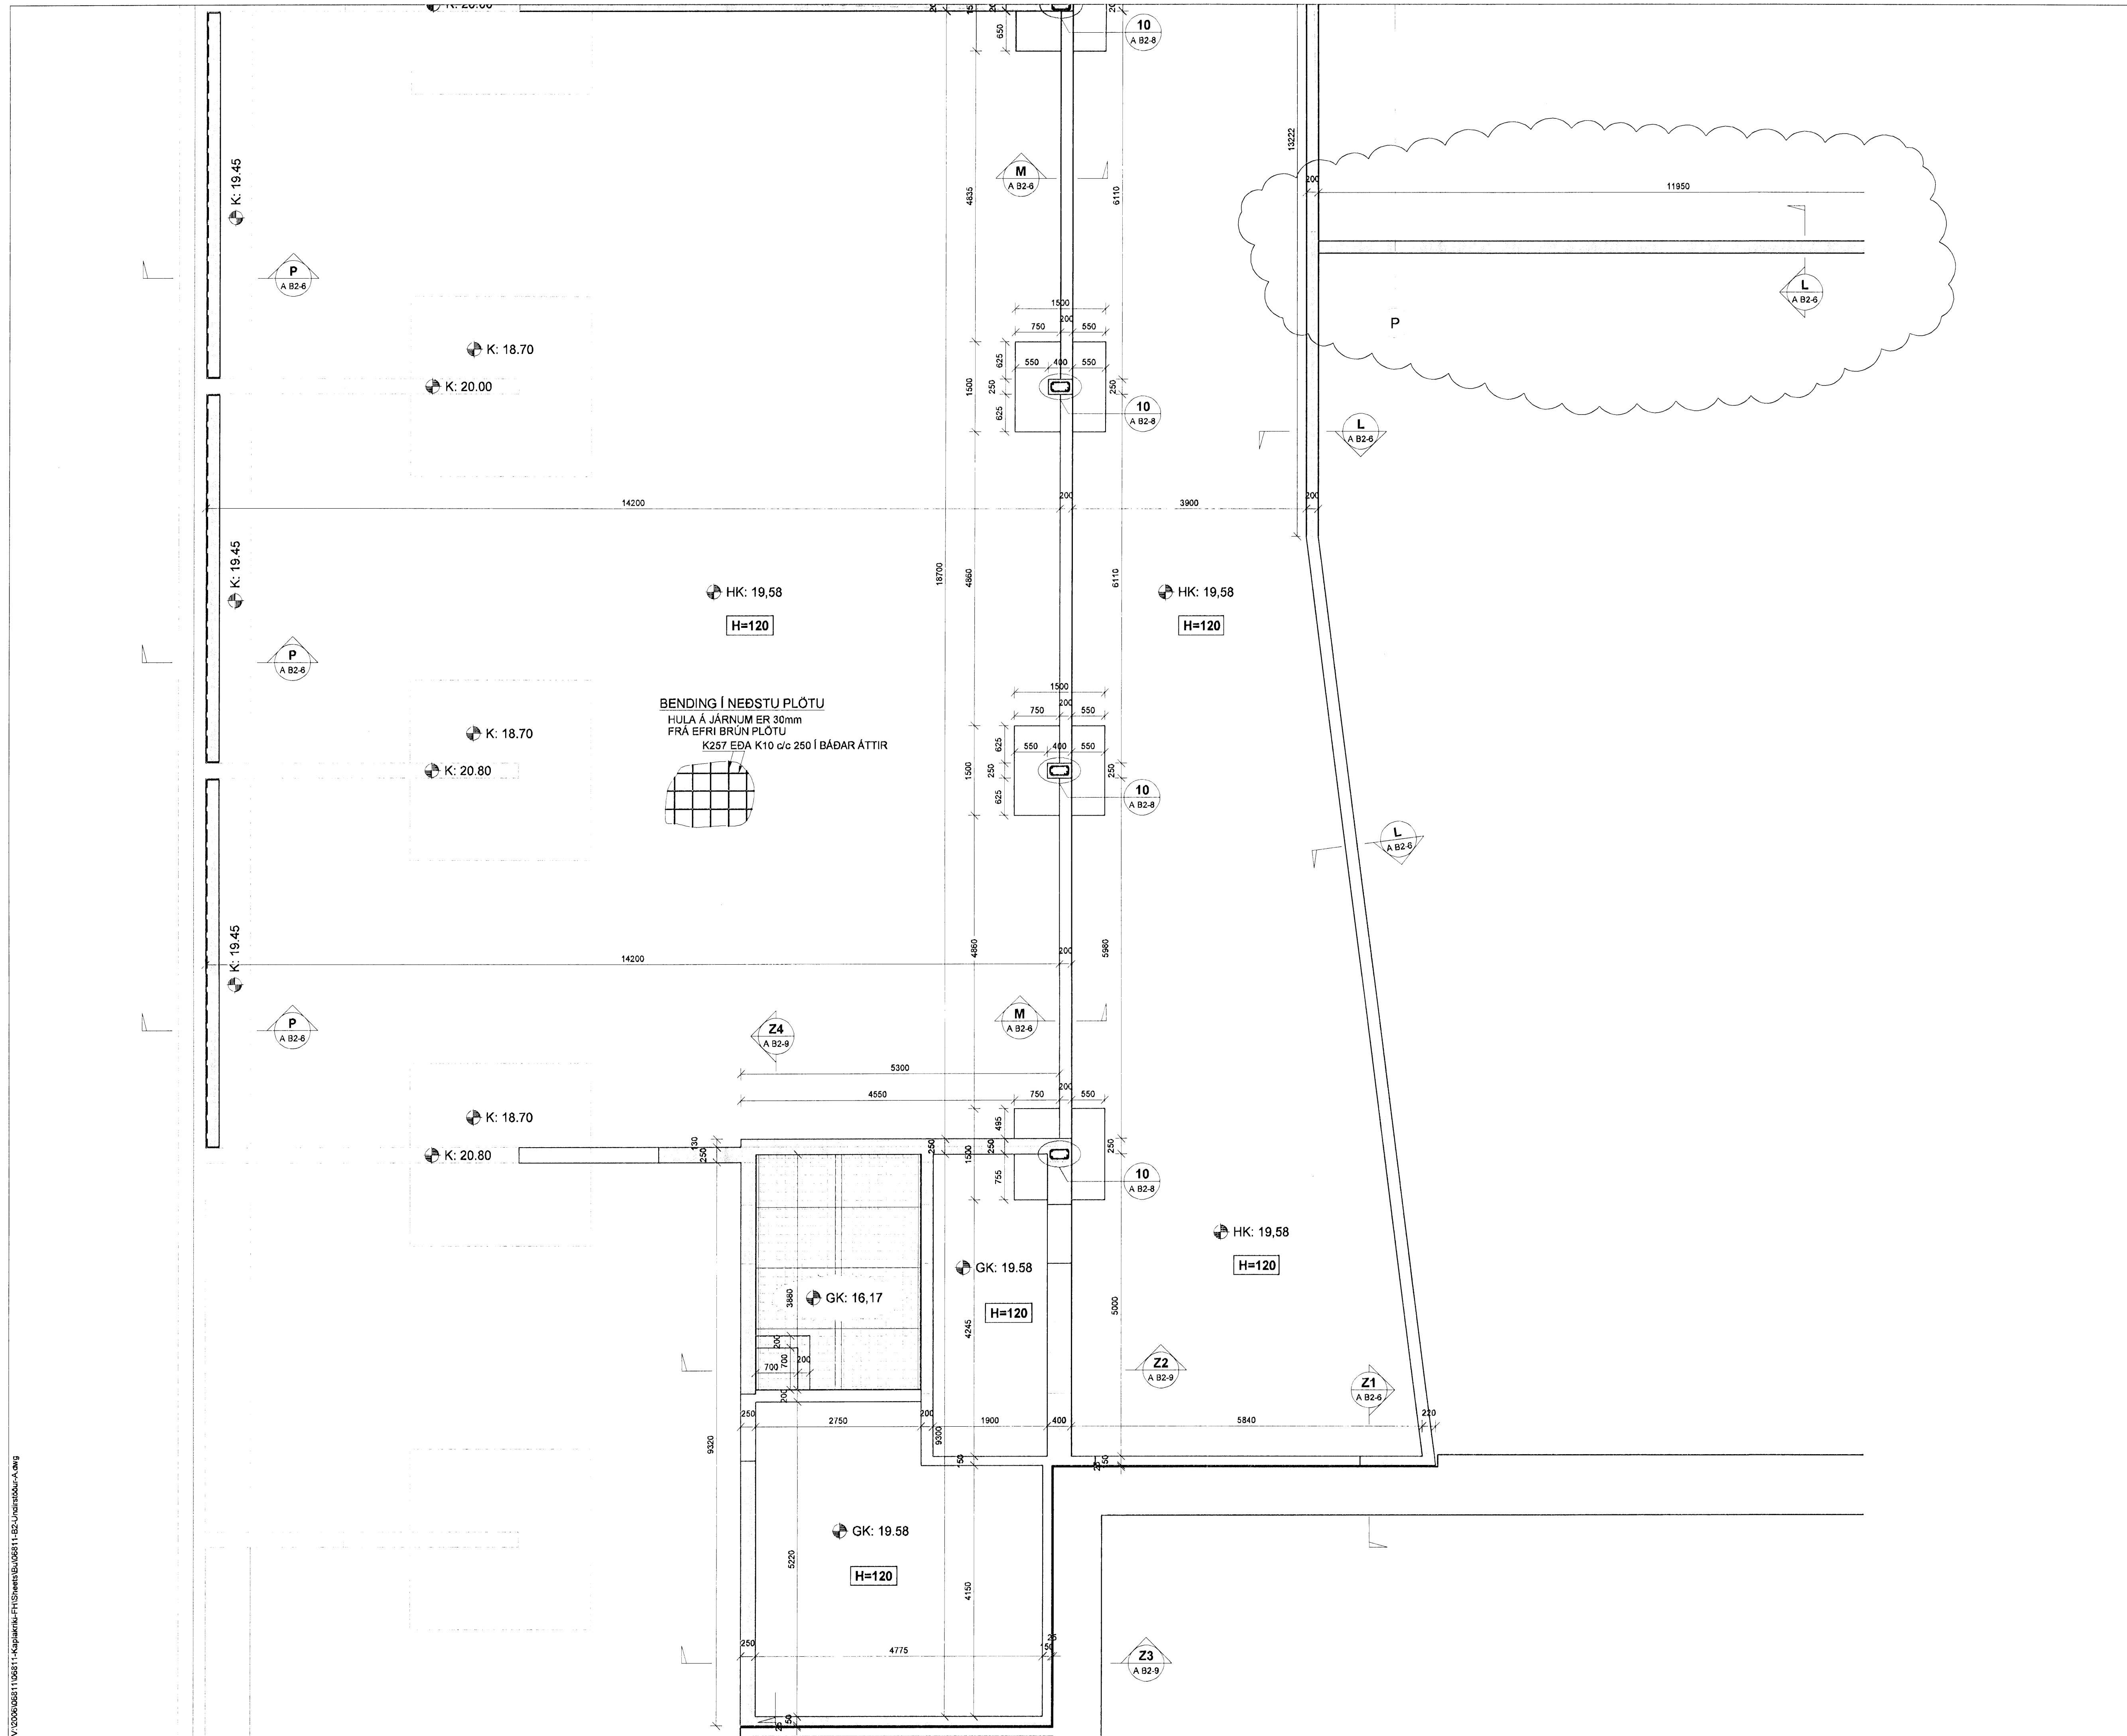

V:\0006\06811\06811-KaplaKriki-FH\Sheets\06811_B2_Undirstoefa.dwg