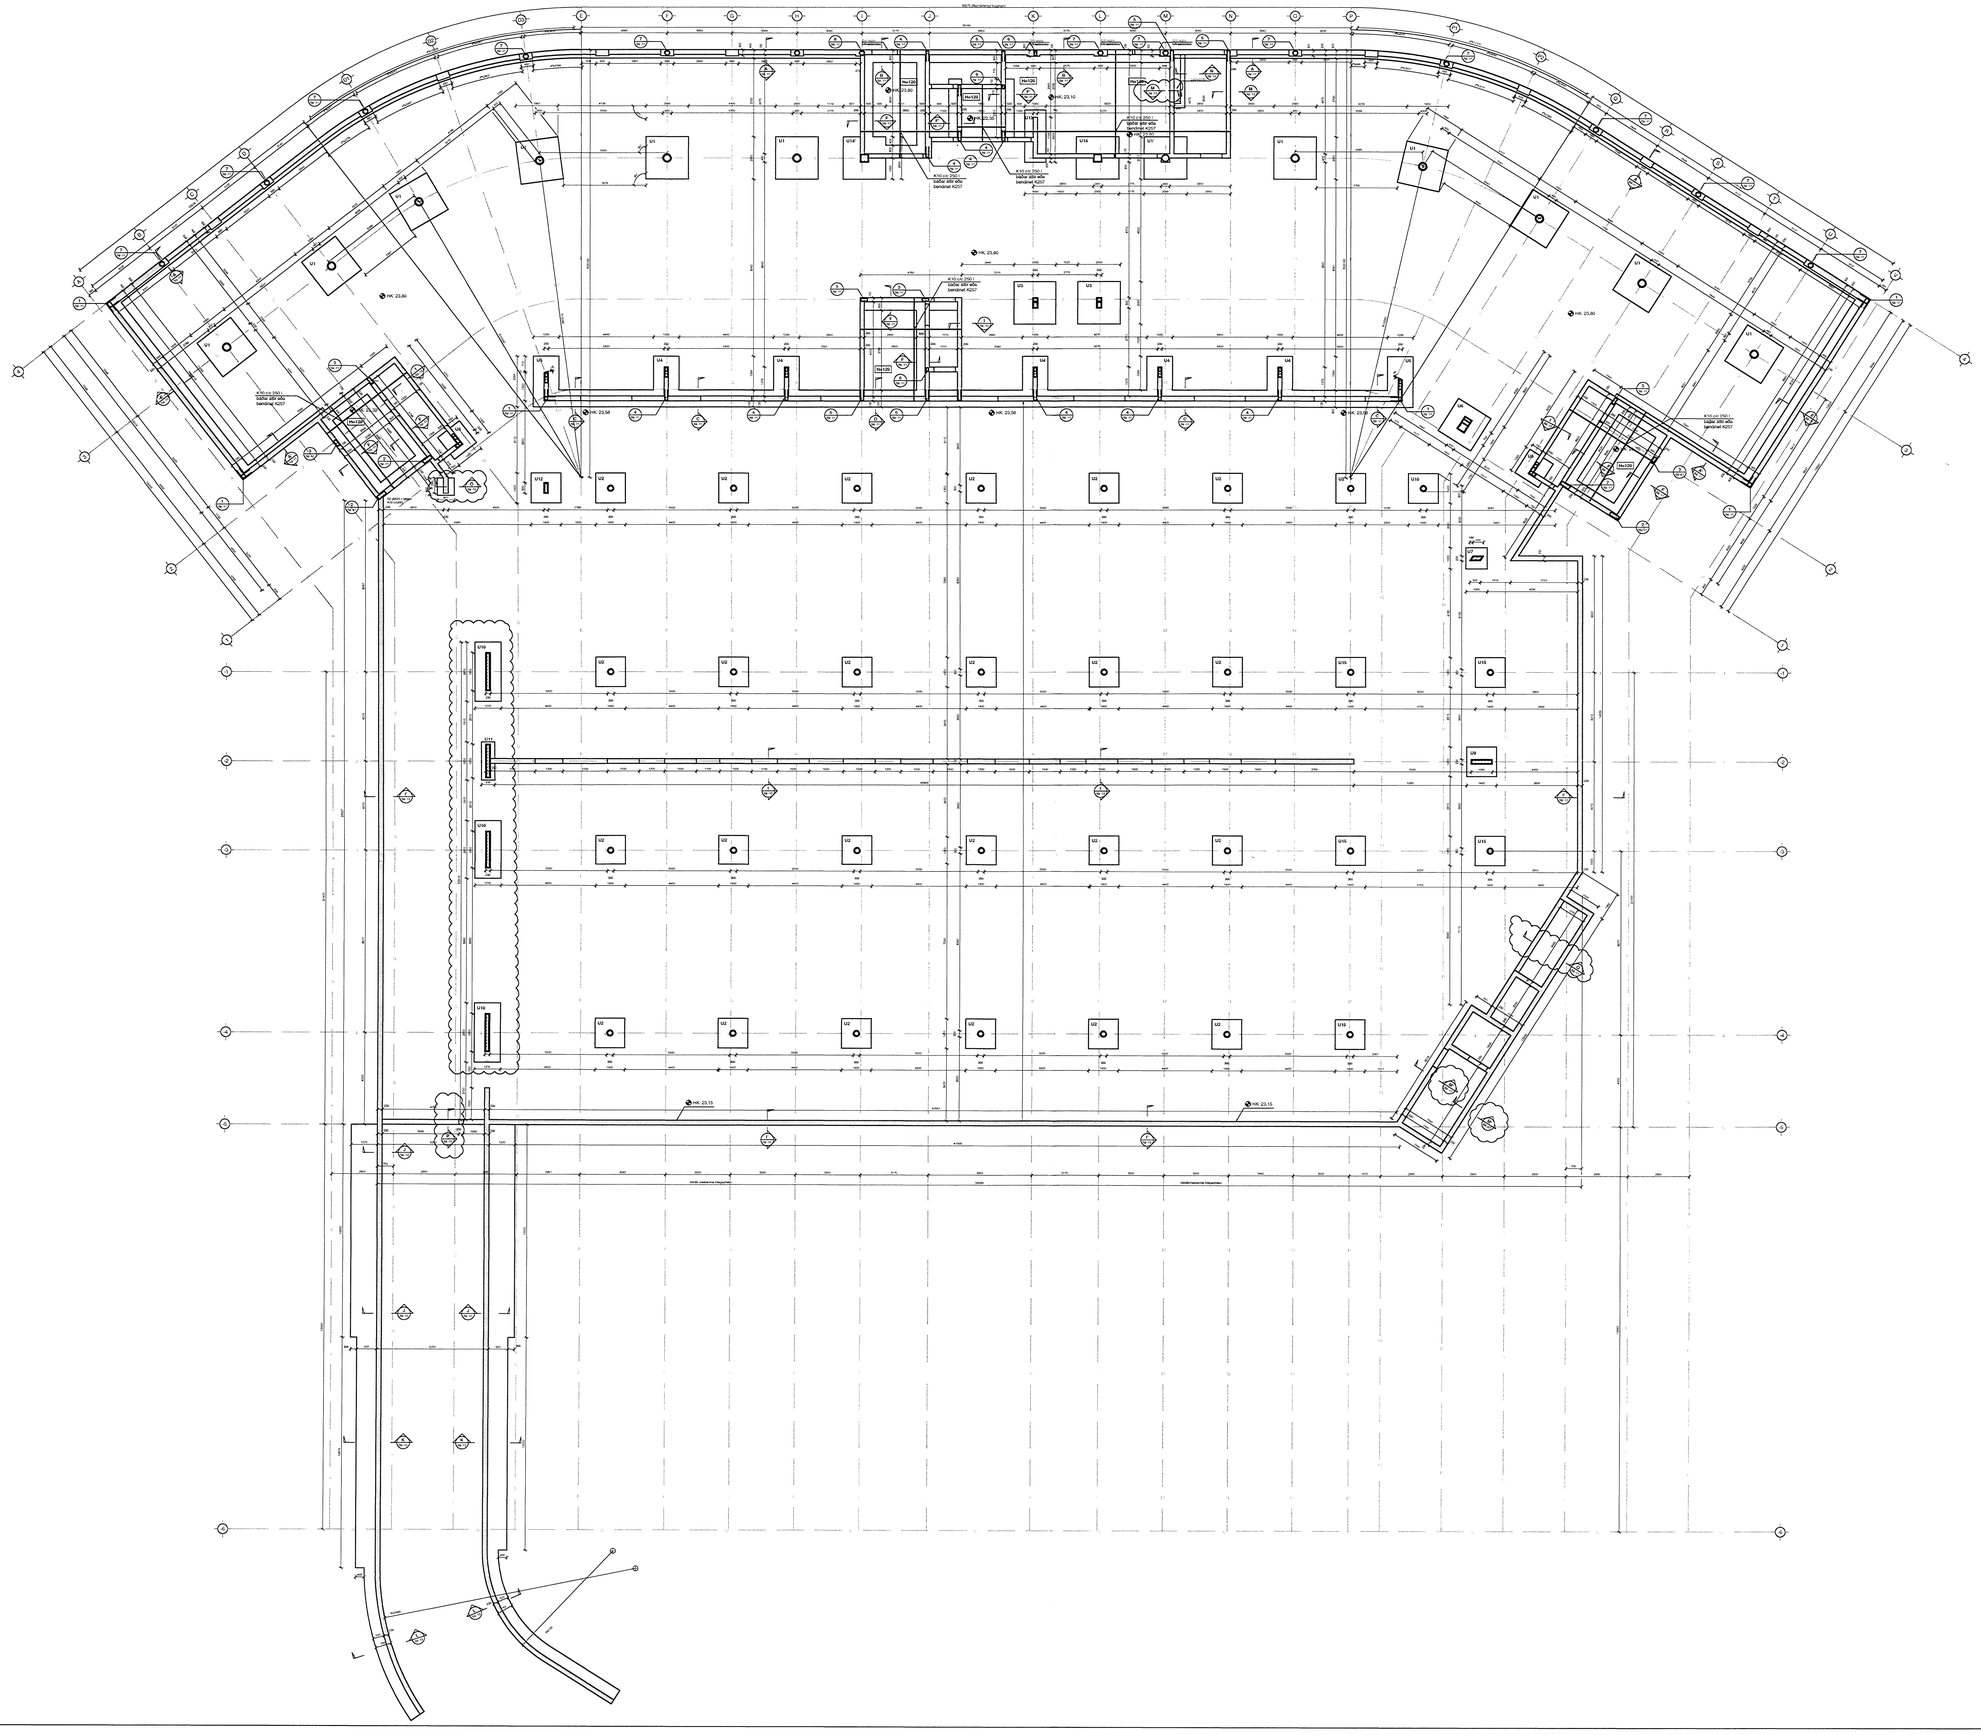

Samþykkt þann
15 APR 2008
Byggingarfulltrúinn í Hafnarfirði
F.h. Hróðfur S. Gunnlaugsson

SKÝRINGAR

Undirstöður standa þjappaðri fyllingu:
Mesta álag á fyllingu = 0,5 MN/m²

Fjarlægja skal allan lífrænan jarðveg.

Undir botnplötu skal fylla með malarfyllingu og þjappa þannig að þjöppun verði samanlieg við 98% standard proktor.

Skyggð svæði tákna veggi fyrir ofan botnplötu.

Málsetningar á hurðum og veggjum sjá teikningar arkitekts.

BENDING:

Bending botnplötu skal vera bendinet K257 eða K10 c/c250 í báðar áttir.

Tengijárn upp í veggi skulu standa minnst skeytilengd upp úr undirstöðuklossa eða botnplötu, sjá nánar sniðmyndir.

Í alla veggenda og kringum op í 200mm vegg eða stærri komi 2 K16 bundinn í lykkjur nema annað sé tekið fram.
Í alla veggenda og kringum op veggja minni en 200mm komi 2 K12 bundinn í lykkjur nema annað sé tekið fram.

Lykkjur K10 c/c 200 nema að annað sé tekið fram.

Kótar - Sjá teikningu arkitekts
HK - Steypturgólfkóti

EINANGRUN:

Einangra skal undirstöður og botnplötur með 75mm einangrunarplasti með rúmþyng = 25kg/m³.
Einangrun á undirstöðum skal ná 500 mm niður fyrir botnplötu.

TILVÍSANIR:

Almennar skýringar: Sjá teikningu Nr. 07244-B0 000

Málsetningar á veggjum: Sjá teikningar arkitekts

Gót í undirstöðu veggjum: Sjá teikningar lagnahönnuða

U1 - U15: Sjá teikningar nr. 07244-B9 -11, -12 og -13

BROTPOLSFLOKKUR STEYPU C-25

Sjá almennar skýringar teikn. nr. 07244-B0 000.

ÚTI INNI
ARKITEKTAR
Jón Þór Þorvaldsson ALFSSAI
Kt. 021256 7579

Útg.	Dags.	Skýring	Hannað/Yfirfarið
E	28.03.08	Lagfæringar á snúðunverkingum og grunnmynd	SJ/HJ
D	29.02.08	Lagnastokkur, ný undirstaða og nýjar snúðplur	SJ/HJ
C	20.02.08	Undirstaða skýtt	SJ/HJ
B	11.02.08	Undirstaða færist frá línu M í línu L	SJ/BG
A	30.01.08	Veggbyrkdir og breytingar á undirstöðum, sjá skj	SJ/BG

VSB
VERKFRÆÐISTOFA

BÆJARHRAUN 20 • 220 HAFNARFJÖRÐUR • KENNT. 710796-2899
vsb@vsb.is • Sími 585 8600 • Fax 585 8610 • www.vsb.is

Ábyrgð samkvæmt gildandi lögum og reglugerðum um mannvirki

Ábyrgðarmaður: Björn Gústafsson
Kt. 180550-4889 • bjorn@vsb.is

Verkheiti:
DALSHRAUN 3
HAFNARFIRÐI

Verkhluti:
Burðarvirki
Undirstöður
Grunnmynd, yfirlitsmynd

Hannað	Teiknað	Yfirfarið	Kvarði	Stærð
SJ	SJ	BG	1:100 / A0	-

Dags.	Verknúmer	Teikning	Útgáfa
16.01.2007	07244	B2 -10	E

V:\2007\07244\1\07244-Dalshraun 3\Sheets\b\07244 B2 -01.dwg