

SKÝRINGAR

SKYGGÐ SVÆÐI TÁKNA VEGGI FYRIR OFAN
BOTNPLÖTU.
ÓSKYGGÐ SVÆÐI TÁKNA OP SEM NÁ NIÐUR Á
BOTNPLÖTU.

BENDING:

Í ALLA VEGGENDA Í 250mm - 300mm ÞYKKJUM
VEGGJUM KOMI 2 K16 BUNDINN Í LYKKJUR.
Í ALLA VEGGENDA Í 150mm - 200mm ÞYKKJUM
VEGGJUM KOMI 2 K12 BUNDINN Í LYKKJUR.
LYKKJUR SKULU VERA K10c/200 L = Yx500.

STEYPLUHLA - SJA BL.NR. 06811-B000

HÆÐ FRÁ NEÐRI BRÚN UNDIRSTÖÐUVEGGJA AÐ EFRI
BRÚN PLÖTU SKAL AÐ LÁGMARKI VERA 750mm
NEMA ANNAD SÉ TEKID FRAM Á TEIKNINGUM.

TENGIJÁRN UPP Í KJALLARAVEGGI ERU K10c/c200 Í
BÁÐAR BRÚNIR OG STANDA MINNST 500mm UPP
FYRIR EFRI BRÚN PLÖTU.

TILVÍSANIR:

ALMENNAR SKÝRINGAR: SJA BL.NR. 06811-B000
MÁLSETNINGAR Á VEGGJUM: TEIKNING ARKITEKTS
KÓTAR: TEIKNING ARKITEKTS
GÖT Í UNDIRSTÖÐUVEGGJUM:
TEIKNING LAGNAHÖNNUDA


BROTPOLSFLOKKUR STEYPU:

SJA BL.NR. 06811-B000

BATTERIÐ

VIRK: 0604
SAGA: 14.07.08

KAPLAKRIKI

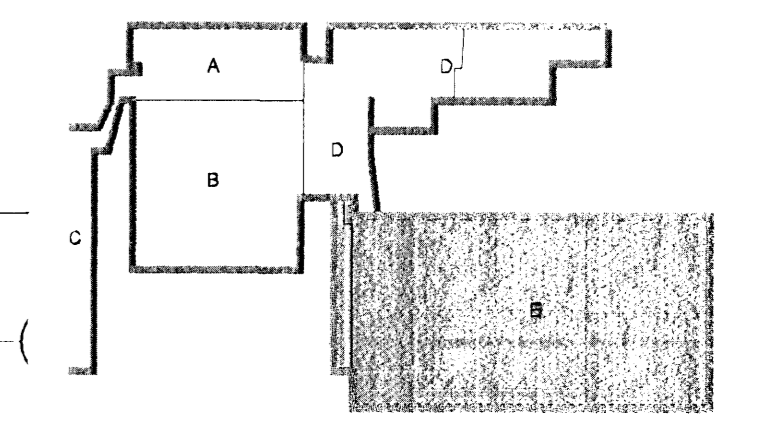

B_10.07.08 Húðargöf færð til HJ/BG
A_08.07.08 Undirstöður dýpaðar HJ/BIB
Útg. Dags. Skýring Hannað/Virfirðir



VERKFRÆÐISTOFA


BAEJARHRAUN 20 - 220 HAFNARFJÖRÐUR - KENNIT. 710796-2899
vsb@vsb.is Sími 585 8600 Fax 585 8610 www.vsb.is

Áritun stjórnunar
Björn Guðafsson Kt:180550-4889

**KAPLAKRIKI
HAFNARFIRÐI**

Verkefni
Burðarvirki
Undirstöður frjálspírottahúss
Grunnmynd

Hinnar	Teiknað	Yfirfarið	Kvaði	1:150	/A1	Síða
Dags	18.03.2008	Verkefni	Teikning	06811	B B2-0	B

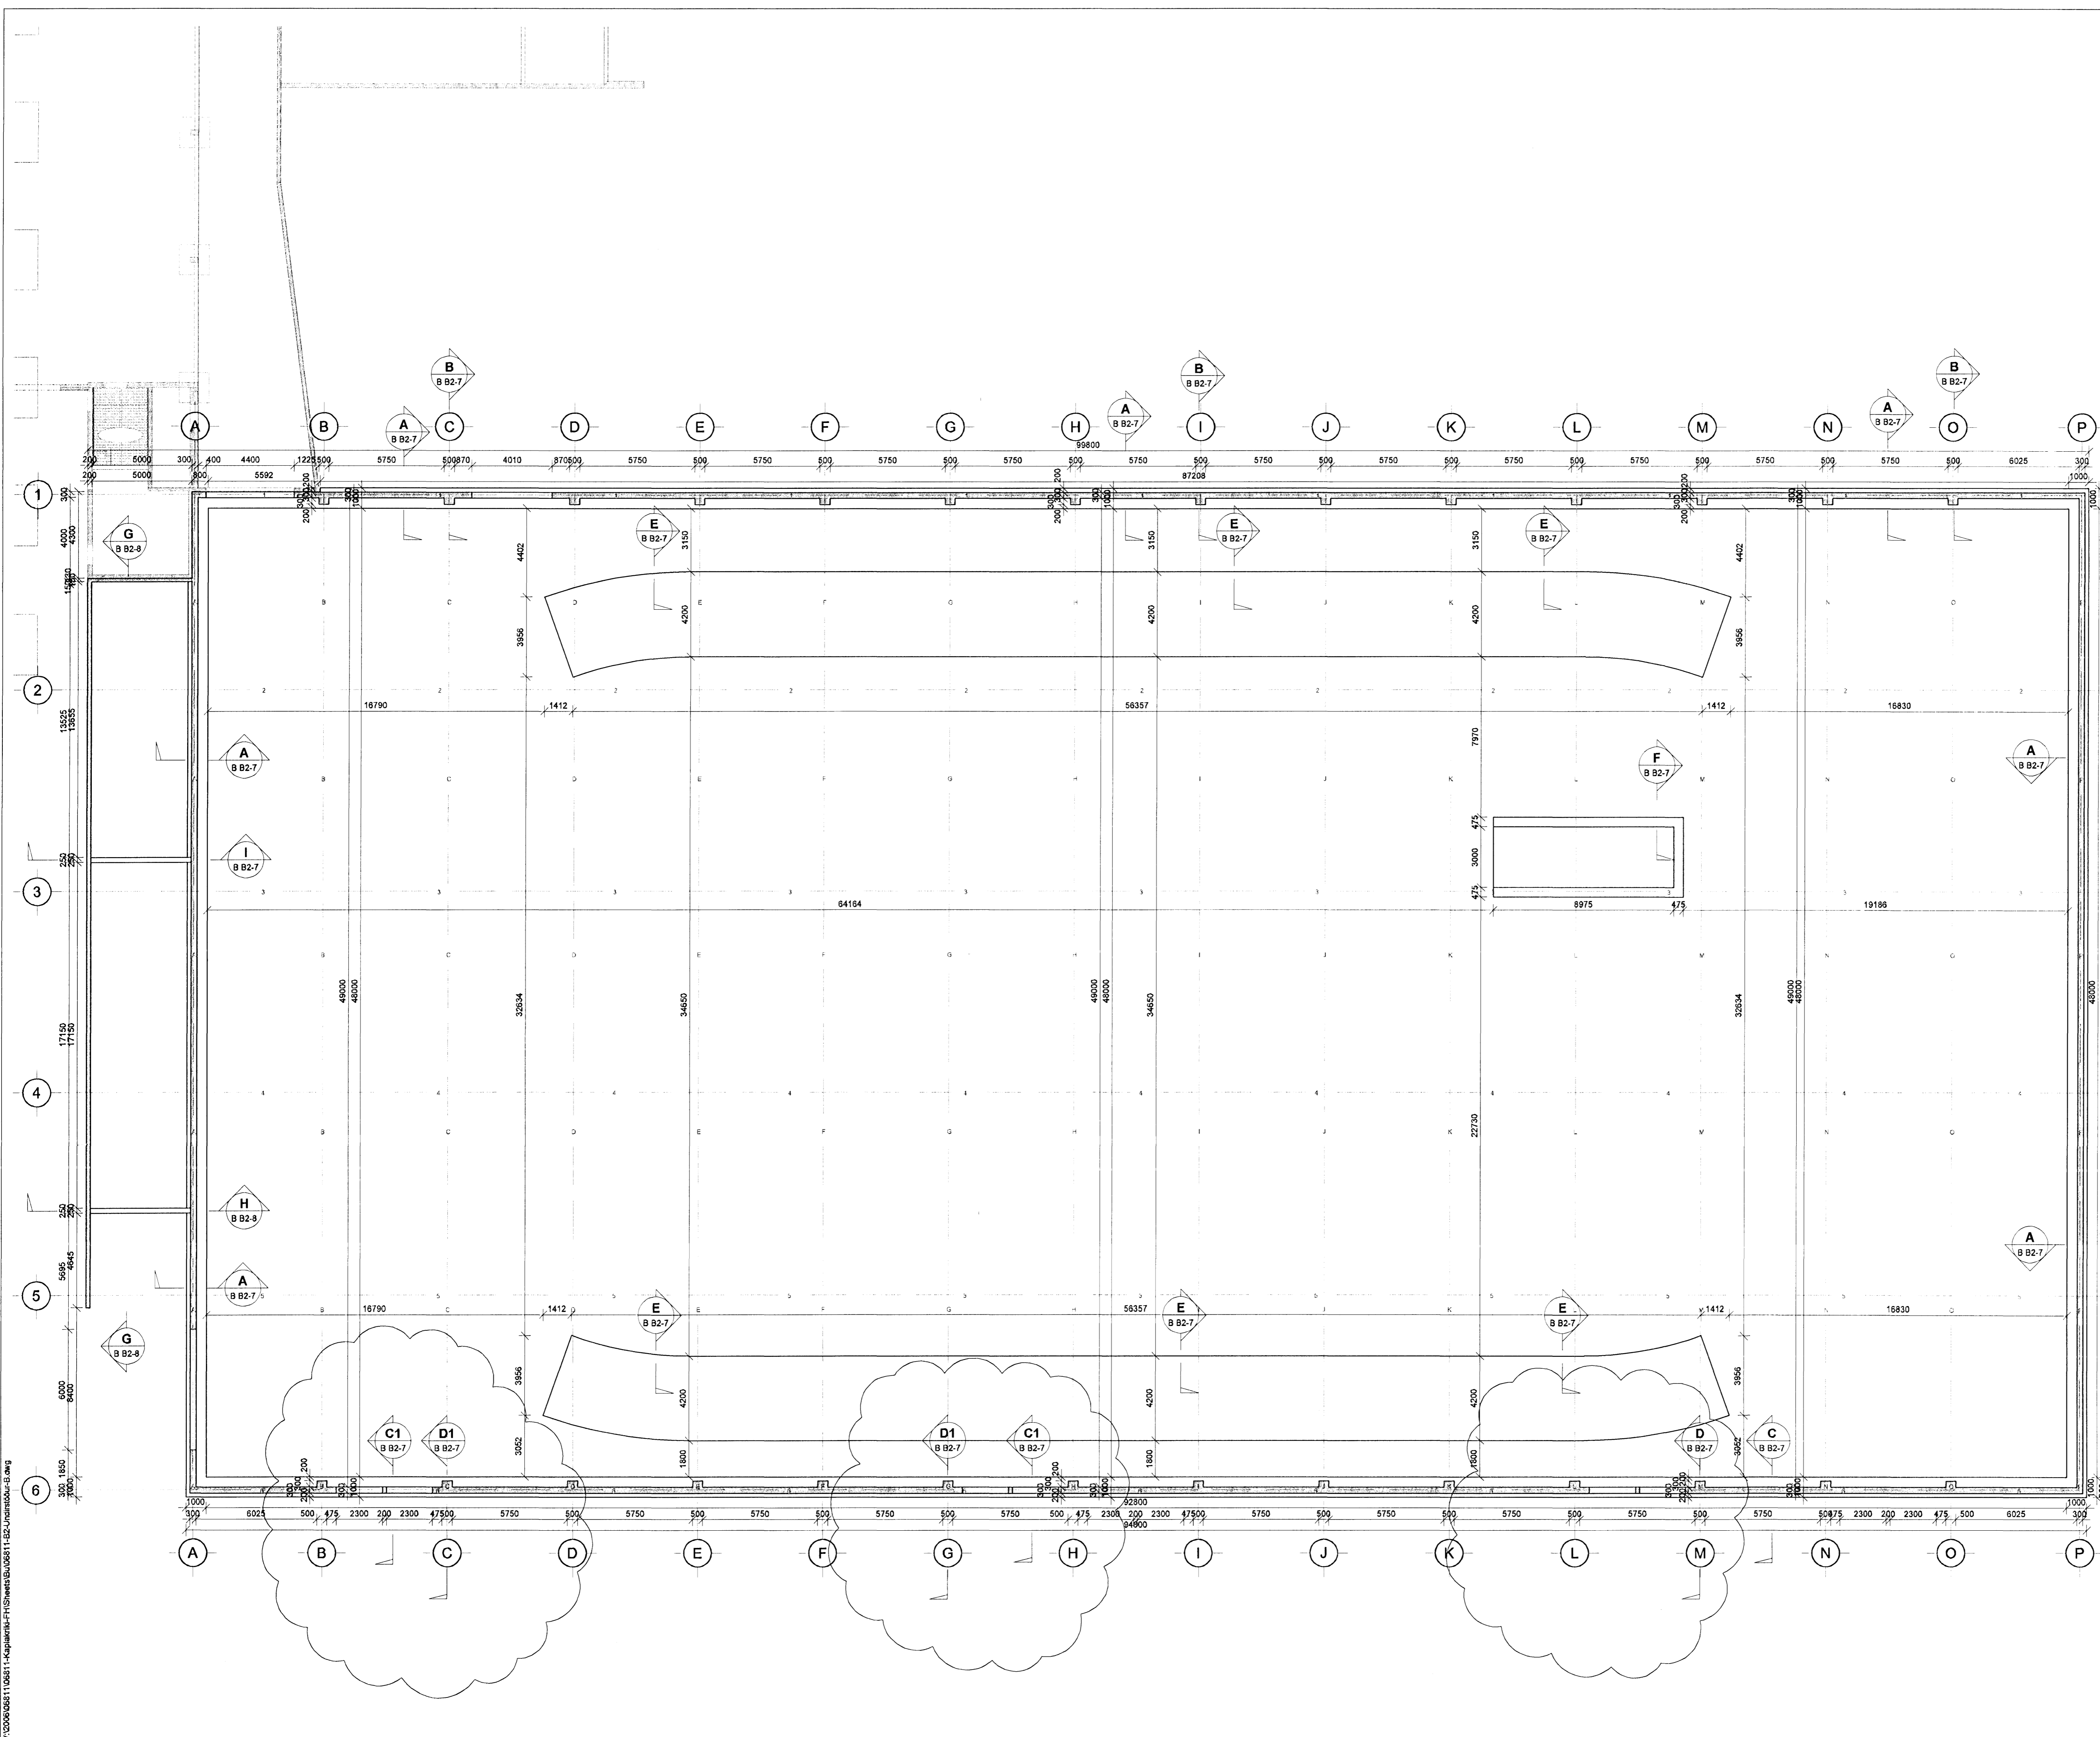

