Samþykkt
11 JÚNÍ 2008
Byggingarfulltrúinn í Hafnarfirði
F.h. Hrólfur S. Gunnarsson

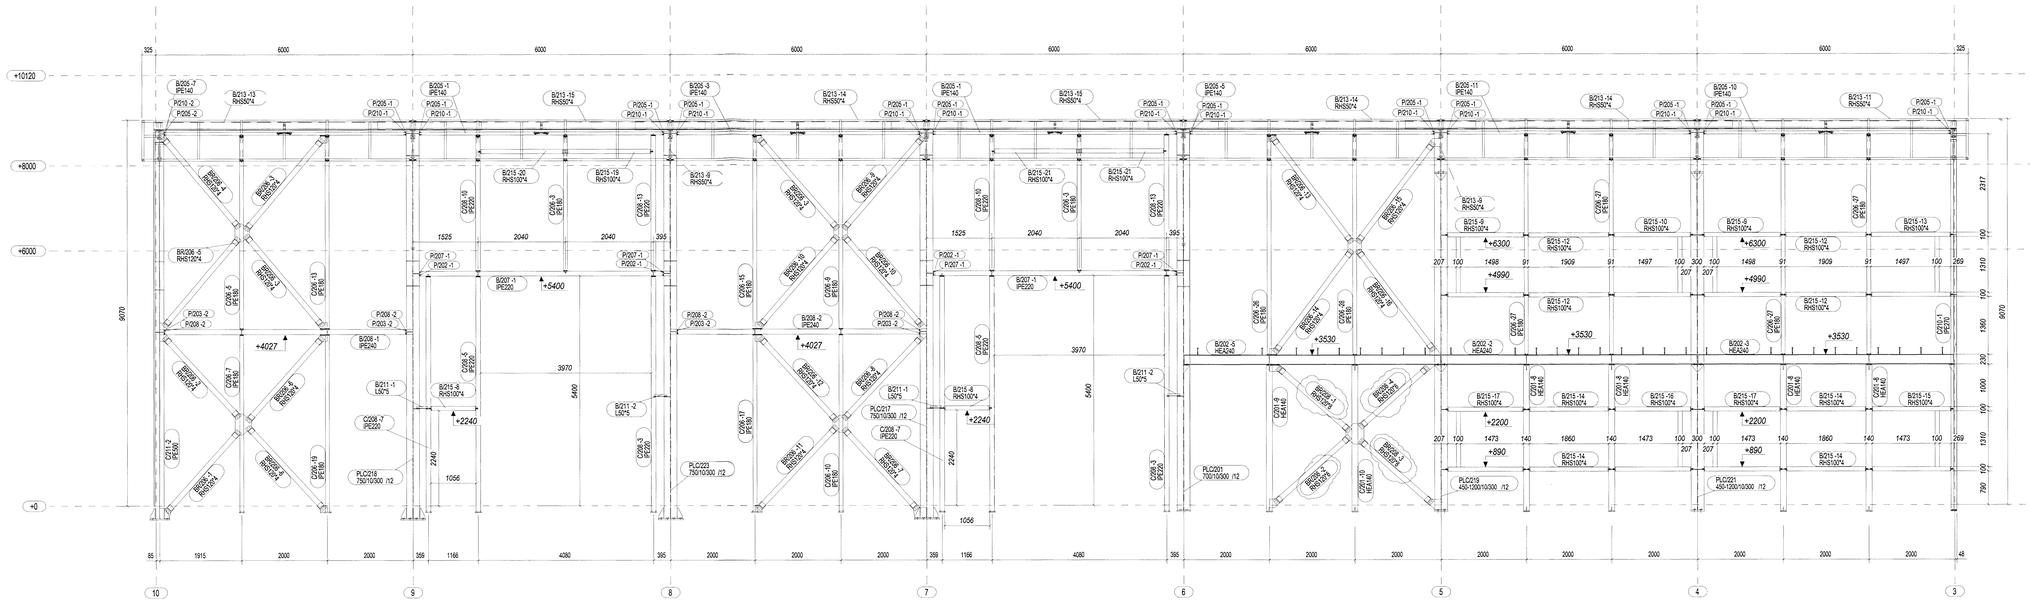

VIEW ON GRID LINE A - BOLTS

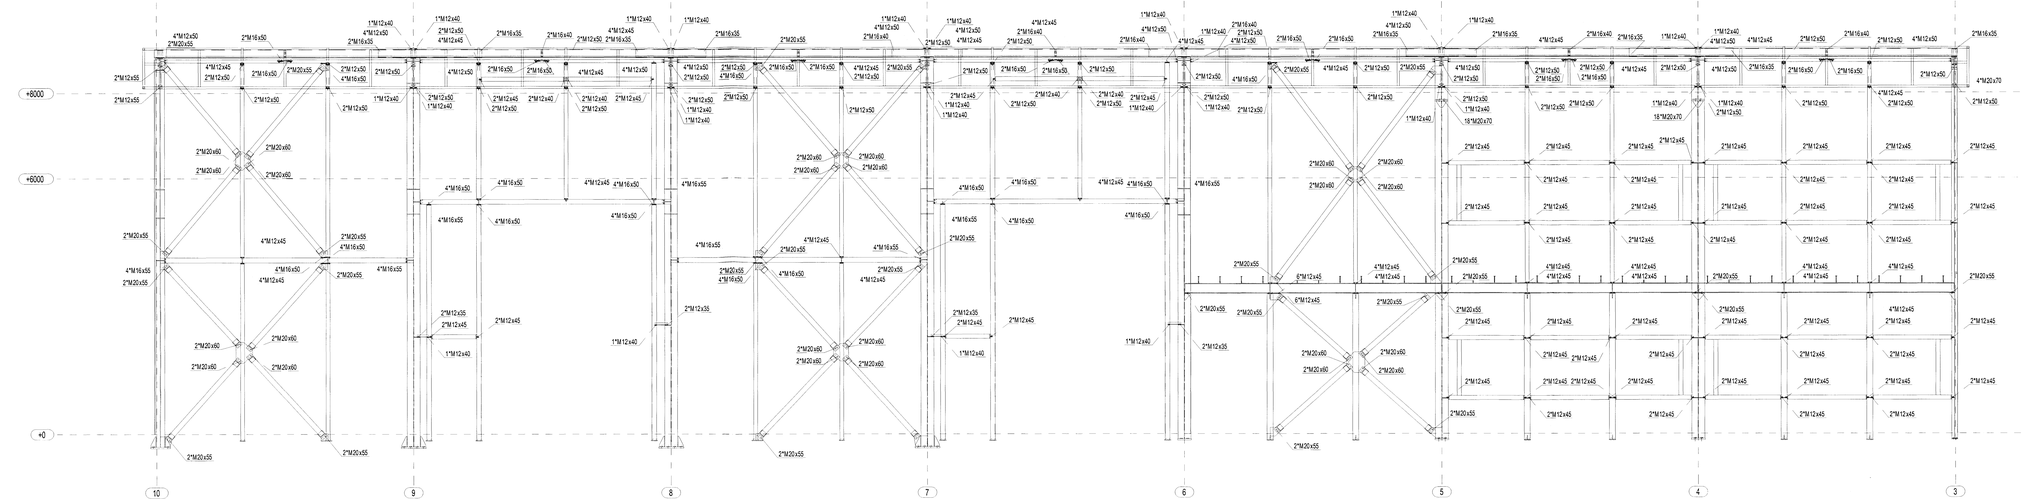

ALL BOLTS TO BE 8.8(8) GRADE, UNLESS NOTED OTHERWISE.

B	2008.05.06	ZMIANY JAK ZAZNACZONO / REVISED AS NOTED	ŁRYPIŃSKI
A	2008.04.09	WYDANO DO ZATWIERDZENIA / ISSUED FOR APPROVAL	ŁRYPIŃSKI
ZNAK MARK	DATA DATE	OPIS ZMIAN DESCRIPTION	AUTOR/KO NAME

Etap / Dokumentacja Stage: DOKUMENTACJA WARSZTATOWA
WORKSHOP DOCUMENTATION

Data / Date: 2008/04/09

Obiekt, Nazwa i Adres: RSTnet - BUDYNEK WARSZTATOWY
Object, Name and Address: RSTnet - WORKSHOP BUILDING
Alfhella 6, Hafnarfjordur, Iceland

Branża / Branch: KONSTRUKCJA / CONSTRUCTION

Nazwa rysunku / Drawing name:
WIDOK W OSI A
VIEW ON GRID LINE A

Skala: Scale: 1:50

RUKKI
Rukki Steel Sp. z o.o.
ul. Towarowa 35
61-895 Poznań
Polska
tel. +48 61 85 12 300
fax +48 61 85 12 310
www.rukki.com/pl

Finnmap Polska
ul. Wrocławska 21
62-510 Konin
Polska
Iwona Pilarska
tel. +48 63 242 42 27
fax +48 63 242 42 28
www.finnmap.pl

Zaprojektował: PIOTR WALOSIK WKP/0040/POOK/05
Designed by:
Opracował: ŁUKASZ RYPIŃSKI
Drawn by:
Sprawdził: KRZYSZTOF BEDNARSKI WKP/0052/POOK/04
Verified by:

Nr projektu / Project No.: 02.1000
Nr rysunku / Drawing No.: SM08
Rev.: B