


Samþykkt þann  
 09 APR 2008  
 Byggingarfulltrúinn í Hafnarfirði  
 F.h. Hrölfur S. Gunnlaugsson

Undirritun samráðsgrunnanna:

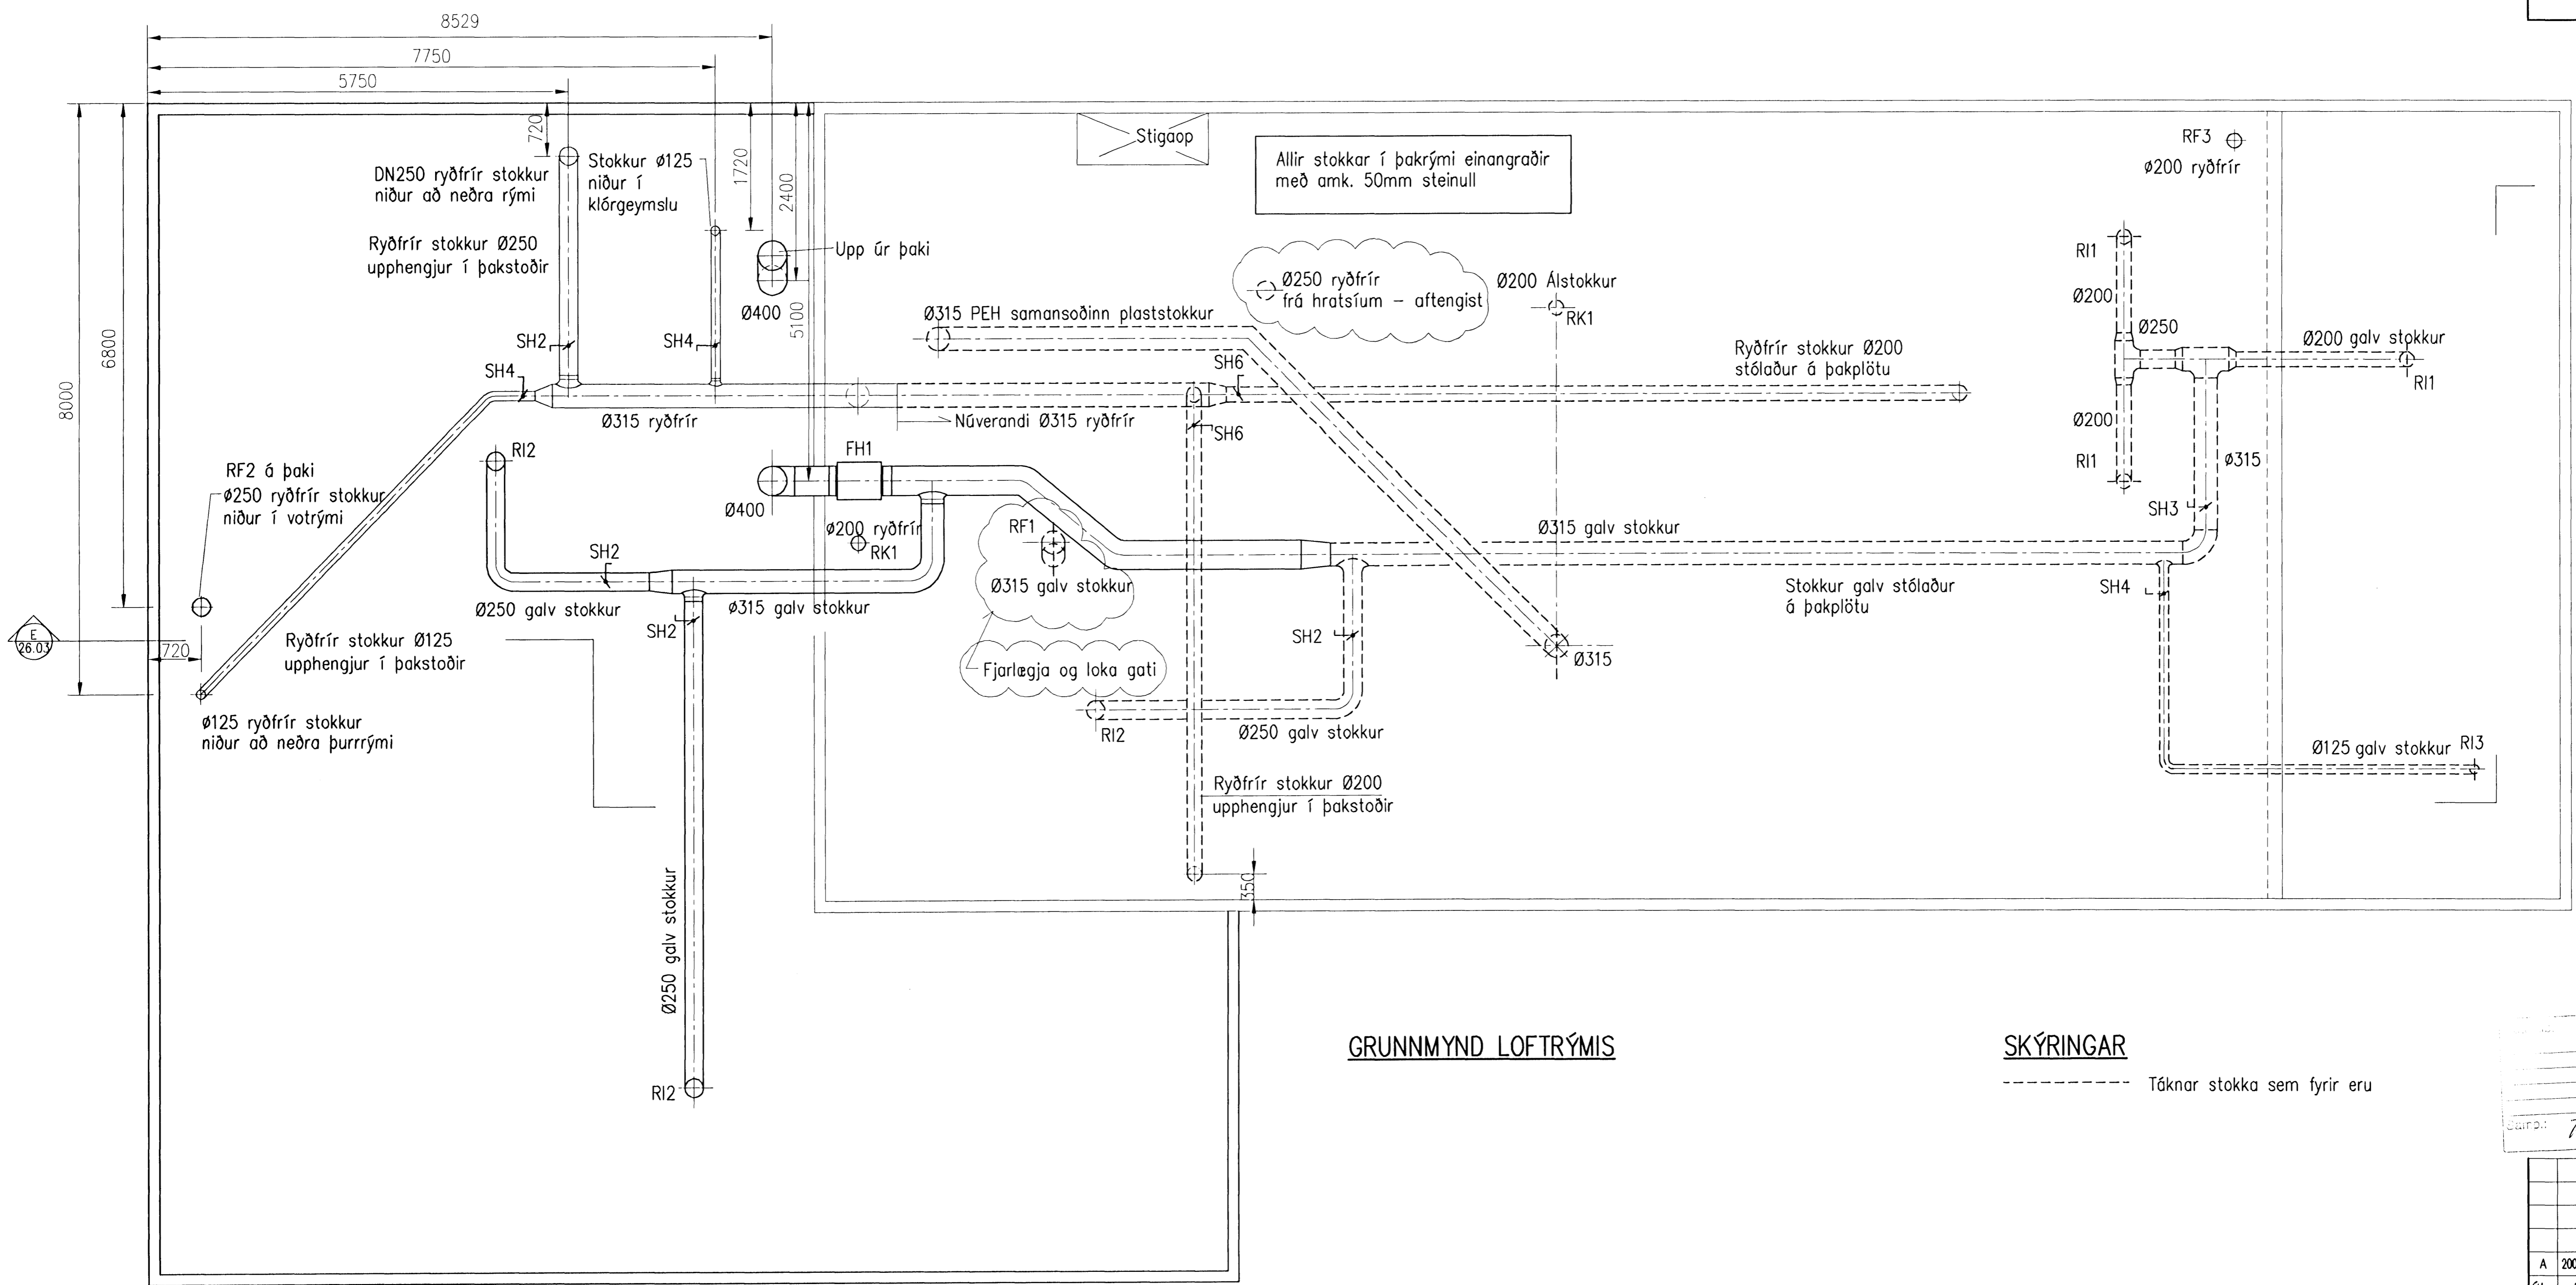

GRUNNMYND LOFTRÝMIS

SKÝRINGAR

----- Táknar stokka sem fyrir eru

ASK  
 11/11/08  
 AFB


A	2008-02-15	VERKTEIKNING	NA	KDH	ÓE
Útg.	Dags.	Breyting	Ho.	Yf.	Sp.

HAFNARFJARÐARBÆR  
 FRÁVEITA HAFNARFJARÐAR  
 STRANDGÖTU 11  
 220 HAFNARFJARÐUR  
 Sími: 585 5000 - Fax: 585 5010 - Vefang: www.vst.is

DÆLUSTÖÐ, ÓSEYRARBRAUT  
 BREYTINGAR  
 LOFTRÆSING  
 GRUNNMYND ÞAKRÝMIS

**VST** Verkræðistofa  
 Sigurðar Thoroddsen hf.  
 Almúla 4, 108 Reykjavík - Kt: 611278-0289  
 Sími: 569 3000 - Fax: 569 5010 - Vefang: www.vst.is

Höfundur:	OPÉ/NH	Teiknari:	NH/ÁFV	MKV:	1:50
Samþykkt:					
Töluskrá:	K:\2003.02\07\08-Oseyri-Braut\Loft\05-26.02.dwg	Bláskrá:	A1		
Dagur:	ÓKTÓBER 2007	Nr.:	2003.0207	26.02	A

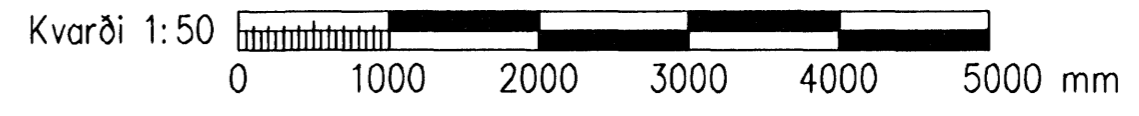

